




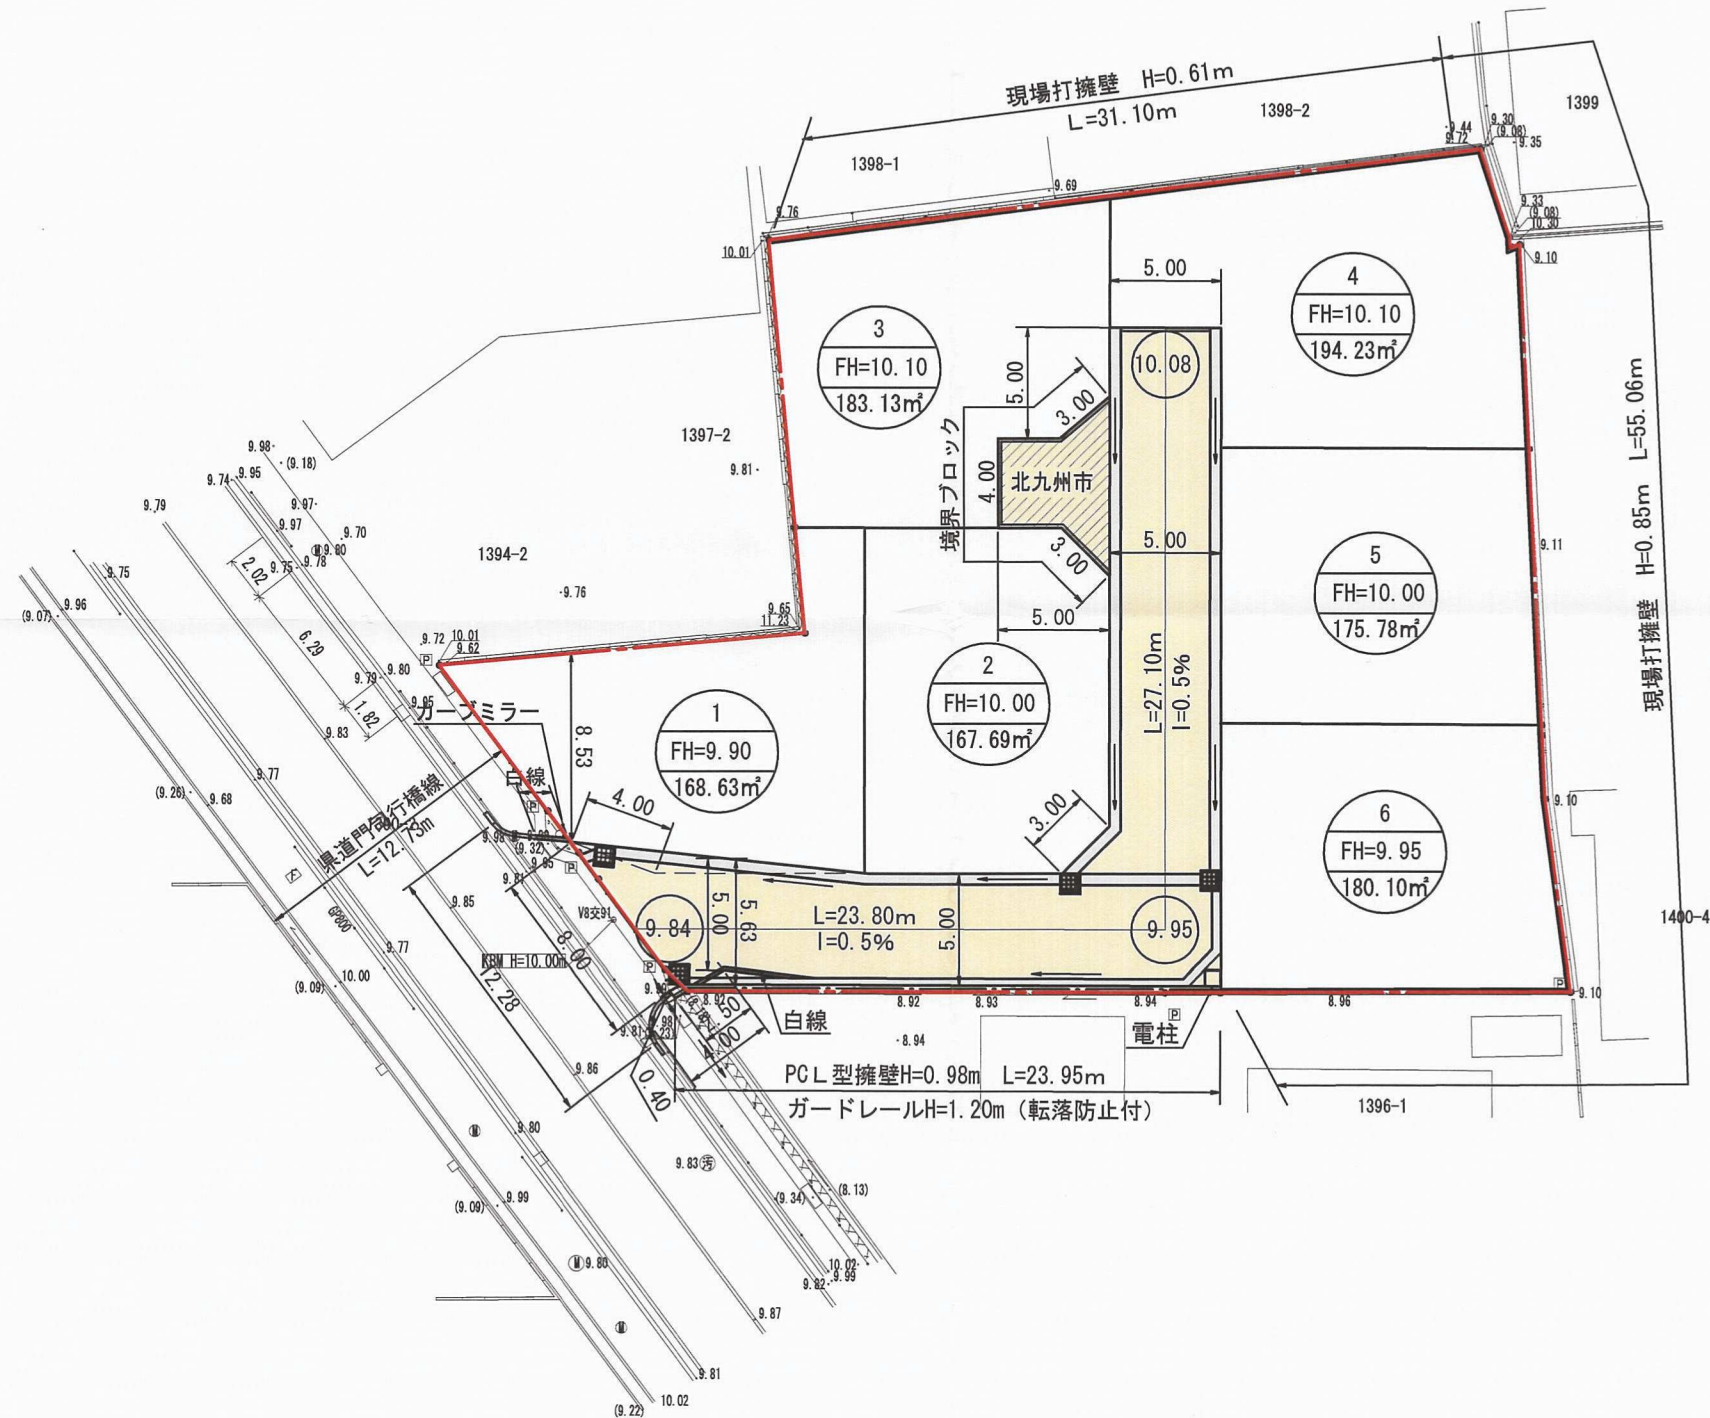

土地利竣工図

S=1 : 250

凡 例

| | |
|---|---------|
|  | 開発区域境界 |
|  | 宅 地 番 号 |
| | 計 画 高 |
| | 宅 地 面 積 |
|  | 側 溝、樹 |
|  | 道 路 |

竣工图

| | | | |
|-------------|--|---------|-------------|
| 開 発 者 | TEL 093-571-1555 東宝ホーム株式会社 | | |
| 開発区域 の地名 | 北九州市小倉南区中曽根東一丁目 | | |
| 図面 種別 | 土 地 利 用 竣 工 図 | | |
| 図面番号 | | 縮 尺 | 設計年月日 |
| 6 | | S=1:250 | H21. 12. 15 |
| 設計者 | 北九州市小倉北区馬借三丁目3番37号 (有) 高尾設計 TEL 093-511-4067 氏名 高 尾 容 正 | | |

21114