
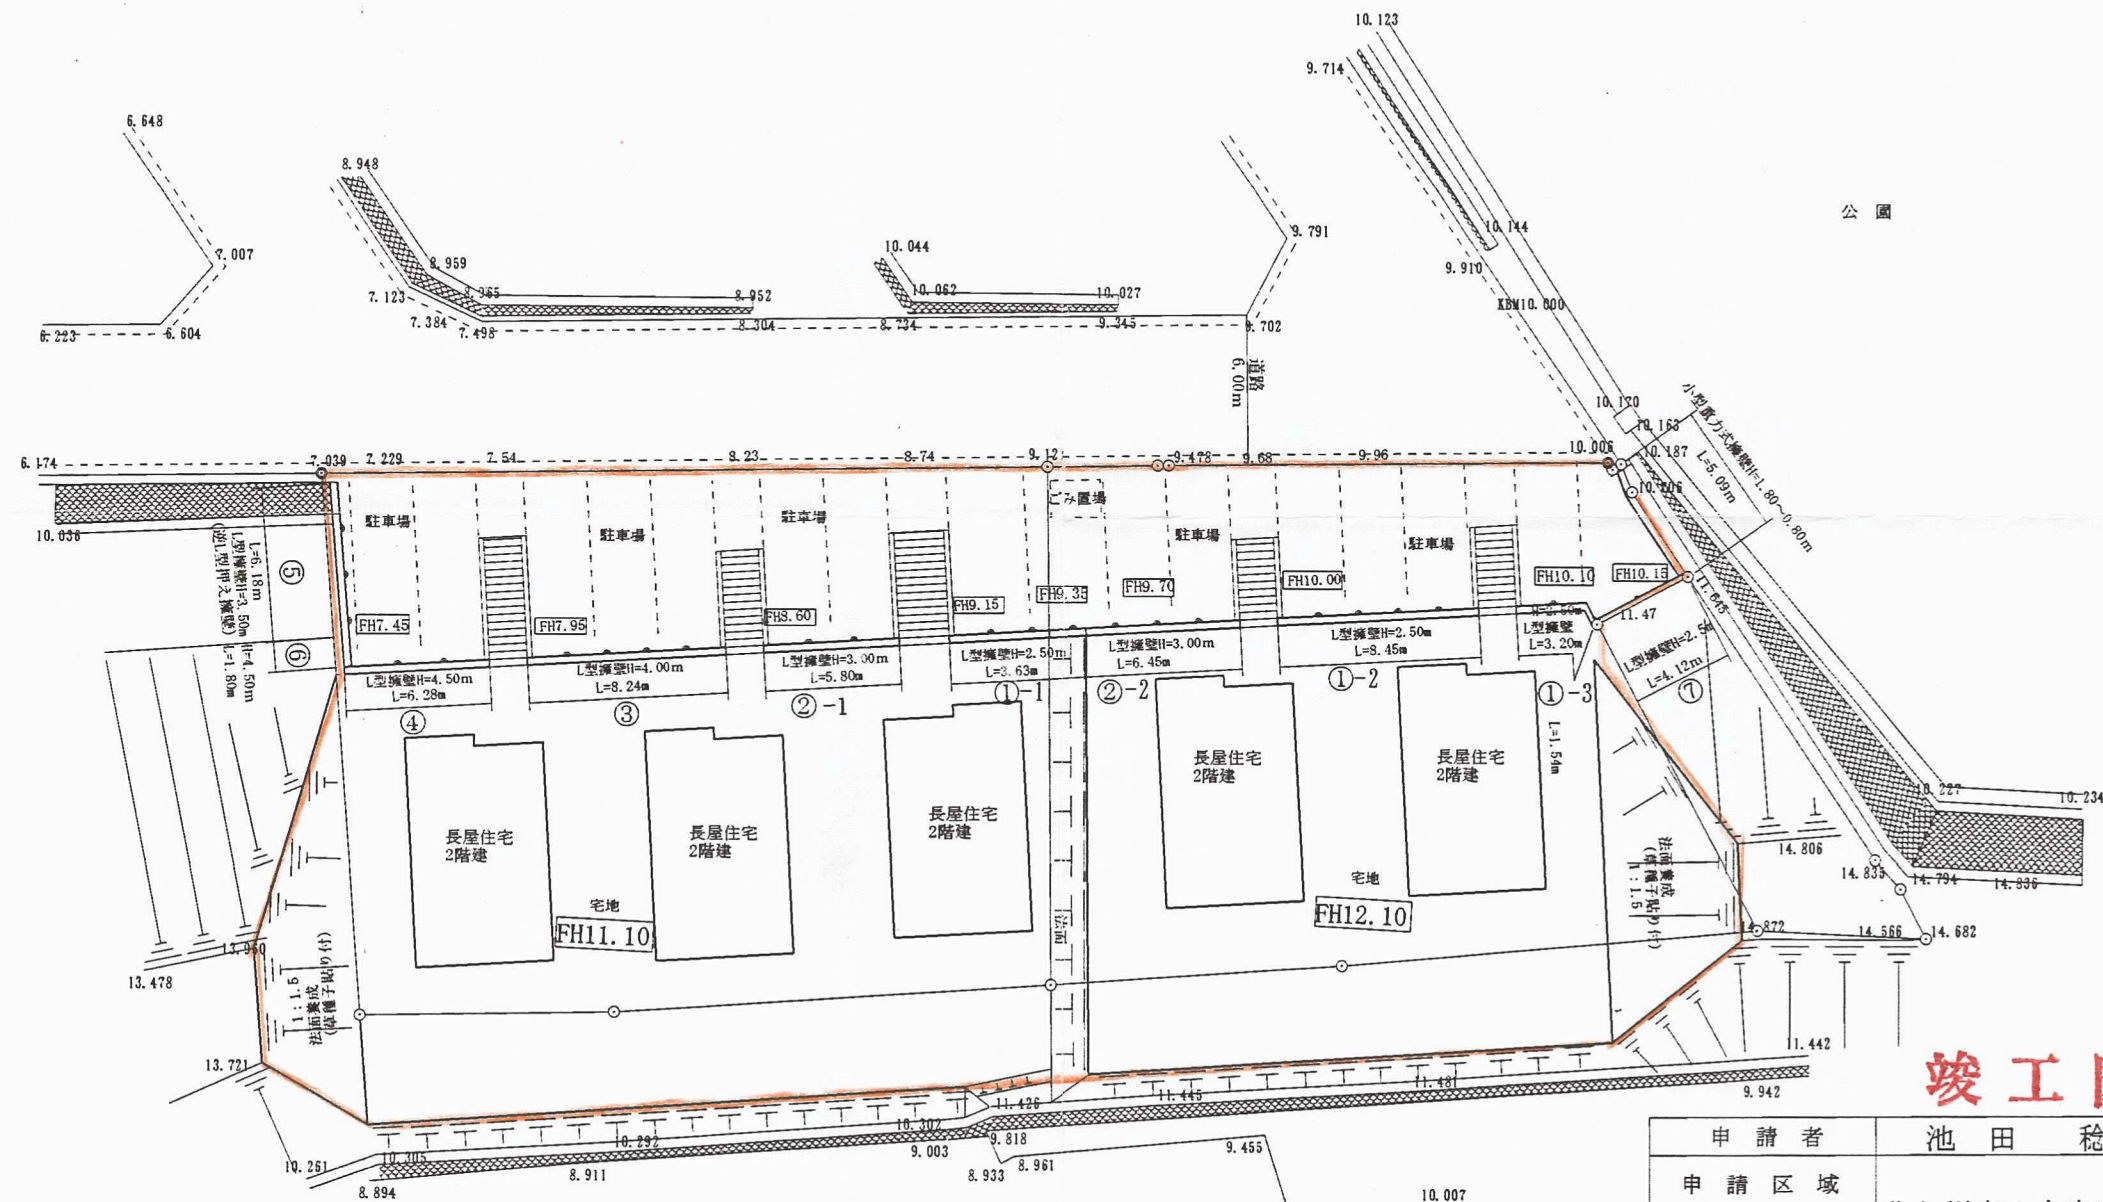


土地利用 竣工平面図

竣工図

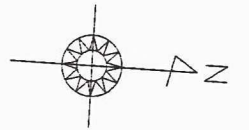

竣工図

申請者	池田 稔 浩	
申請区域 の地名	北九州市小倉南区沼新町三丁目1721-9 1721-10外	
図面種別	土地利用 竣工平面図	
図面番号	縮 尺	設計年月日
	1/300	平成15年10月
設計者	鶴丸土地家屋調査士事務 土地家屋調査士 鶴 丸 政	
		3 692 8033