


土地利用竣工図

S=1:500



凡 例	
	開発区域境界
	宅地番号 計画高 宅地面積
	道 路
	防 火 水 槽
	広 場
	ごみ 置 場
	側 溝、樹

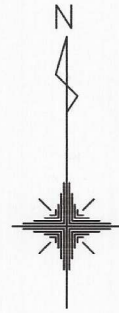

竣工図

開 発 者	TEL 093-881-3955	東宝ホーム株式会社
開発区域 の地名	北九州市小倉南区長行西二丁目	
図面 種別	土 地 利 用 竣 工 図	
図面番号	縮 尺	設計年月日
6	S=1:500	H20. 2. 27
設計者	北九州市小倉北区馬借三丁目3番37号 (有)高尾設計事 TEL 093-511-4067 氏名 高 尾 容 旦	

20104