

第1工区土地利用計画平面図 S=1/600





第一工区竣工
開発変更許可
開発許可
32条協議 事前審査

第1工区開発施行区域内
棟数・・・3棟 世帯数・・・30世帯

| | | | |
|-------|--|------|------|
| 図面名称 | 第1工区土地利用計画平面図 | | |
| 工事場所 | 北九州市小倉南区上吉田一丁目地内 | | |
| 縮尺 | S=1/600 | 図面番号 | NO-5 |
| 設計年月日 | 平成 17年 2月 7日 | | |
| 設計者 | 北九州市小倉北区田町10番23号 (有) 第一測量設計 設計者 田中 寛 TEL 093-562-9977 | | |

土地利用竣工平面図

S=1/500

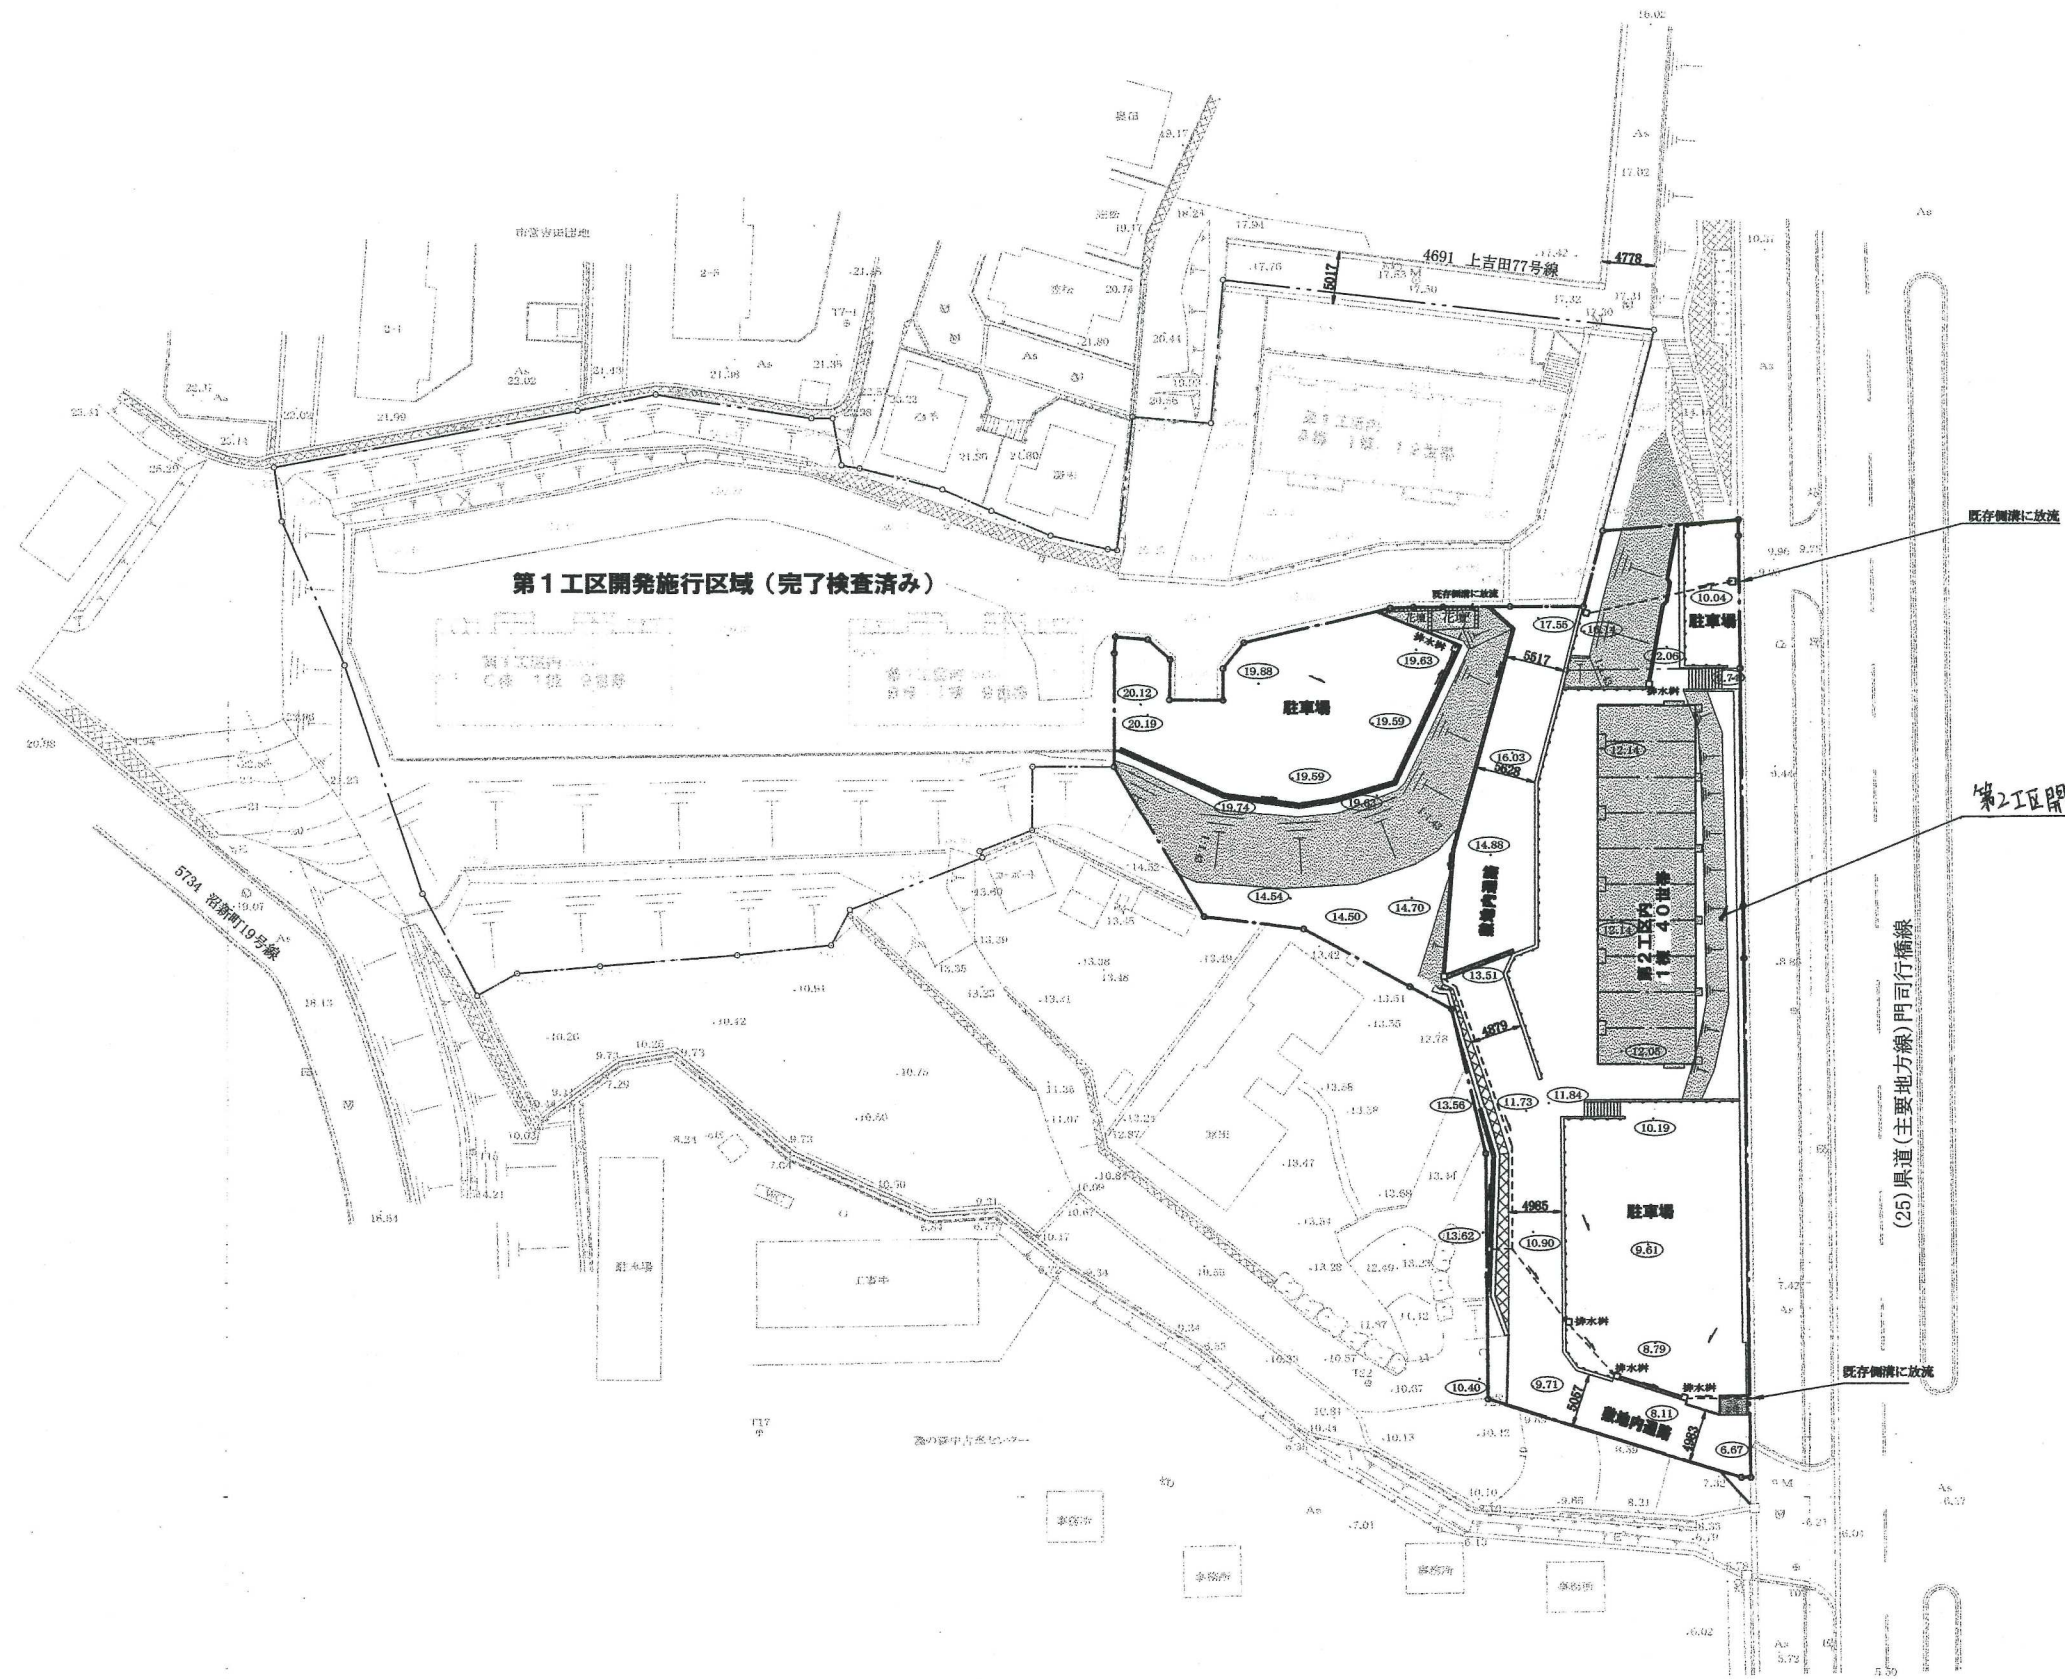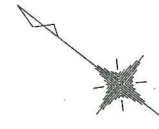

第2工区開発施行区域

(25)県道(主要地方線)門司行橋線

第2工区竣工

第1工区開発施行区域内
棟数・・・3棟 世帯数・・・30世帯

第2工区開発施行区域内
棟数・・・1棟 世帯数・・・40世帯

| | | | |
|-------|-------------------|------|--------|
| 図面名称 | 土地 利用 竣工 平面 図 | | |
| 工事場所 | 北九州市小倉南区上吉田一丁目地内 | | |
| 縮 尺 | S=1/ 500 | 図面番号 | NO - 6 |
| 設計年月日 | 平 成 18 年 2 月 13 日 | | |
| 設 計 者 | 北九州市小倉北区田町10番23号 | | |
| | (有) 第 一 測 量 設 計 | | |
| | 設 計 者 田 中 寛 | | |
| | TEL. 093-592-6677 | | |