


竣工平面図

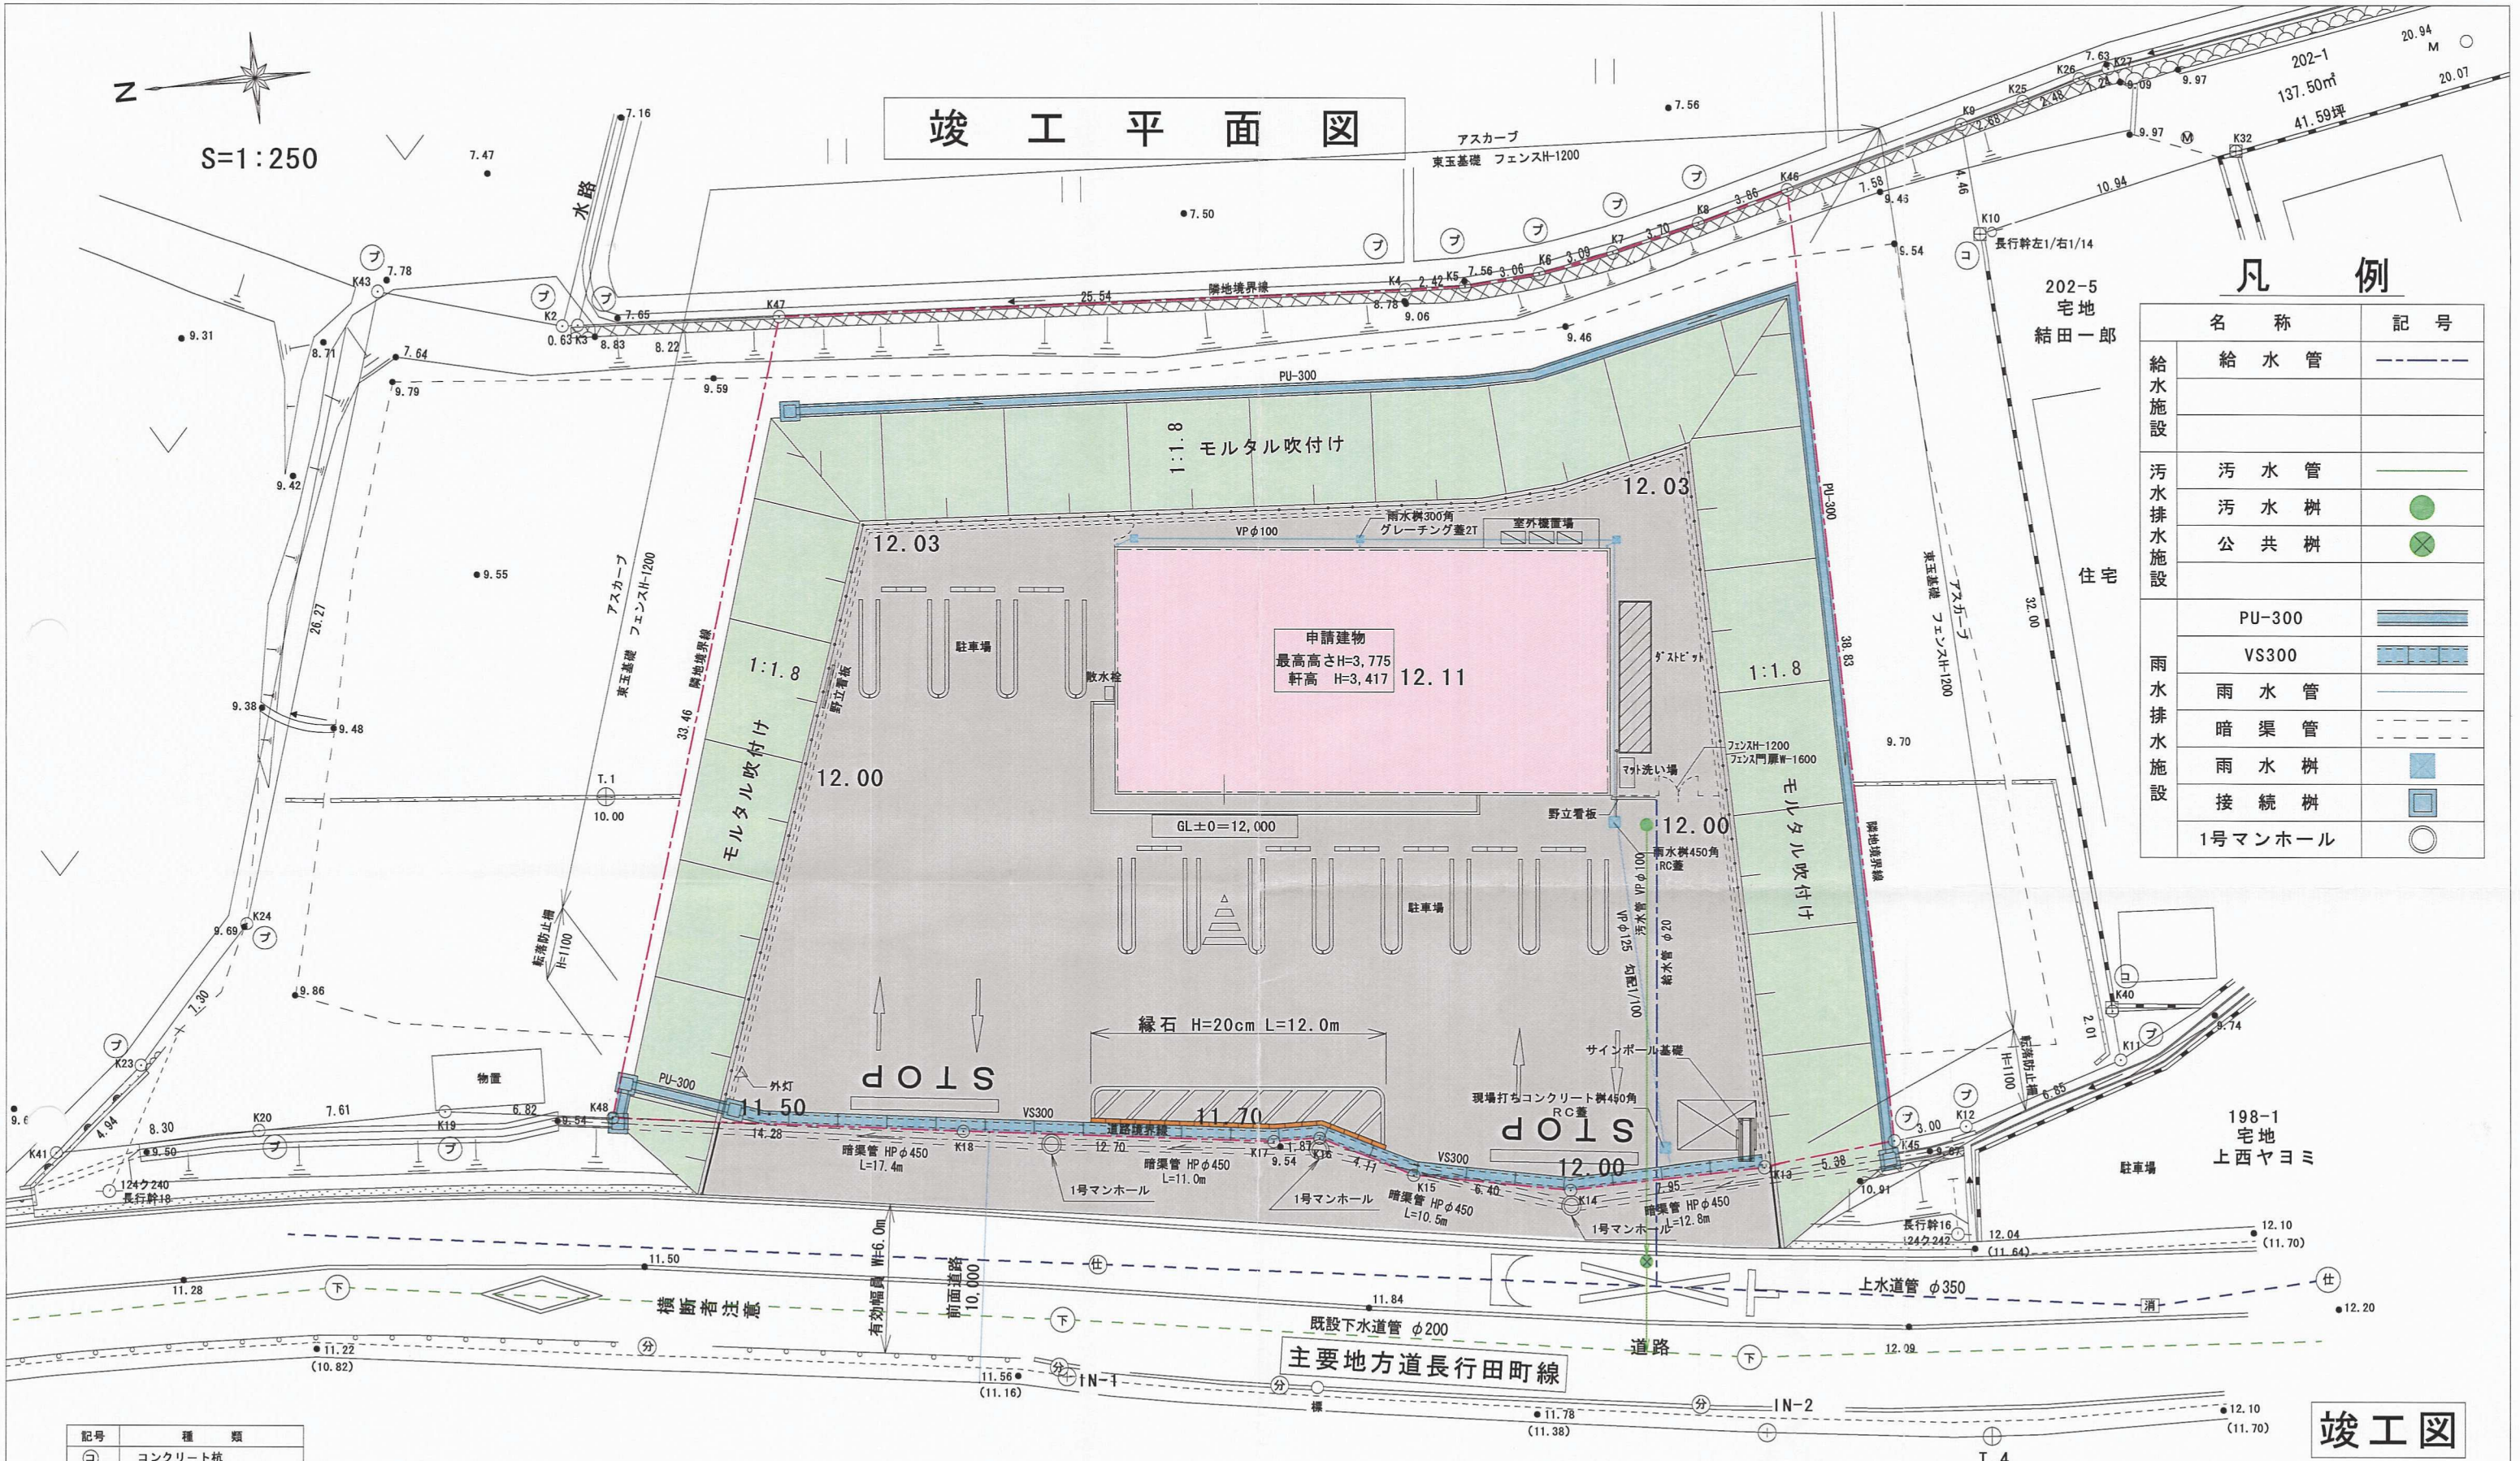

凡例

名称	記号
給水管	---
汚水管	---
汚水樹	●
公共樹	⊗
雨水排水施設	
雨水管	---
暗渠管	---
雨水樹	■
接続樹	□
1号マンホール	○

記号	種類
⊕	コンクリート杭
⊗	プラスチック杭
Ⓢ	金属杭

※ 舗装および前面の側溝については、建築工事の際に行う。

土地利用表

名称	色別	面積(㎡)	比率(%)	備考
店舗用地	■	202.71	12.26	
駐車場	■	825.57	49.95	
法面(モルタル吹付け)	■	422.30	25.55	
水路等	■	53.46	3.23	
残置	■	148.86	9.01	
開発区域	---	1,652.90	100.00	

竣工図

工事名称	所在	199-1・200-5 201-3・201-5
図面名称	竣工平面図	
図面番号	6	縮尺 S=1:250
作成日	平成18年 8月 28日	
事業主	田 淵 二 三	
設計者	エコロジー住研福岡 岡本 清孝	