


土地利用計画平面図

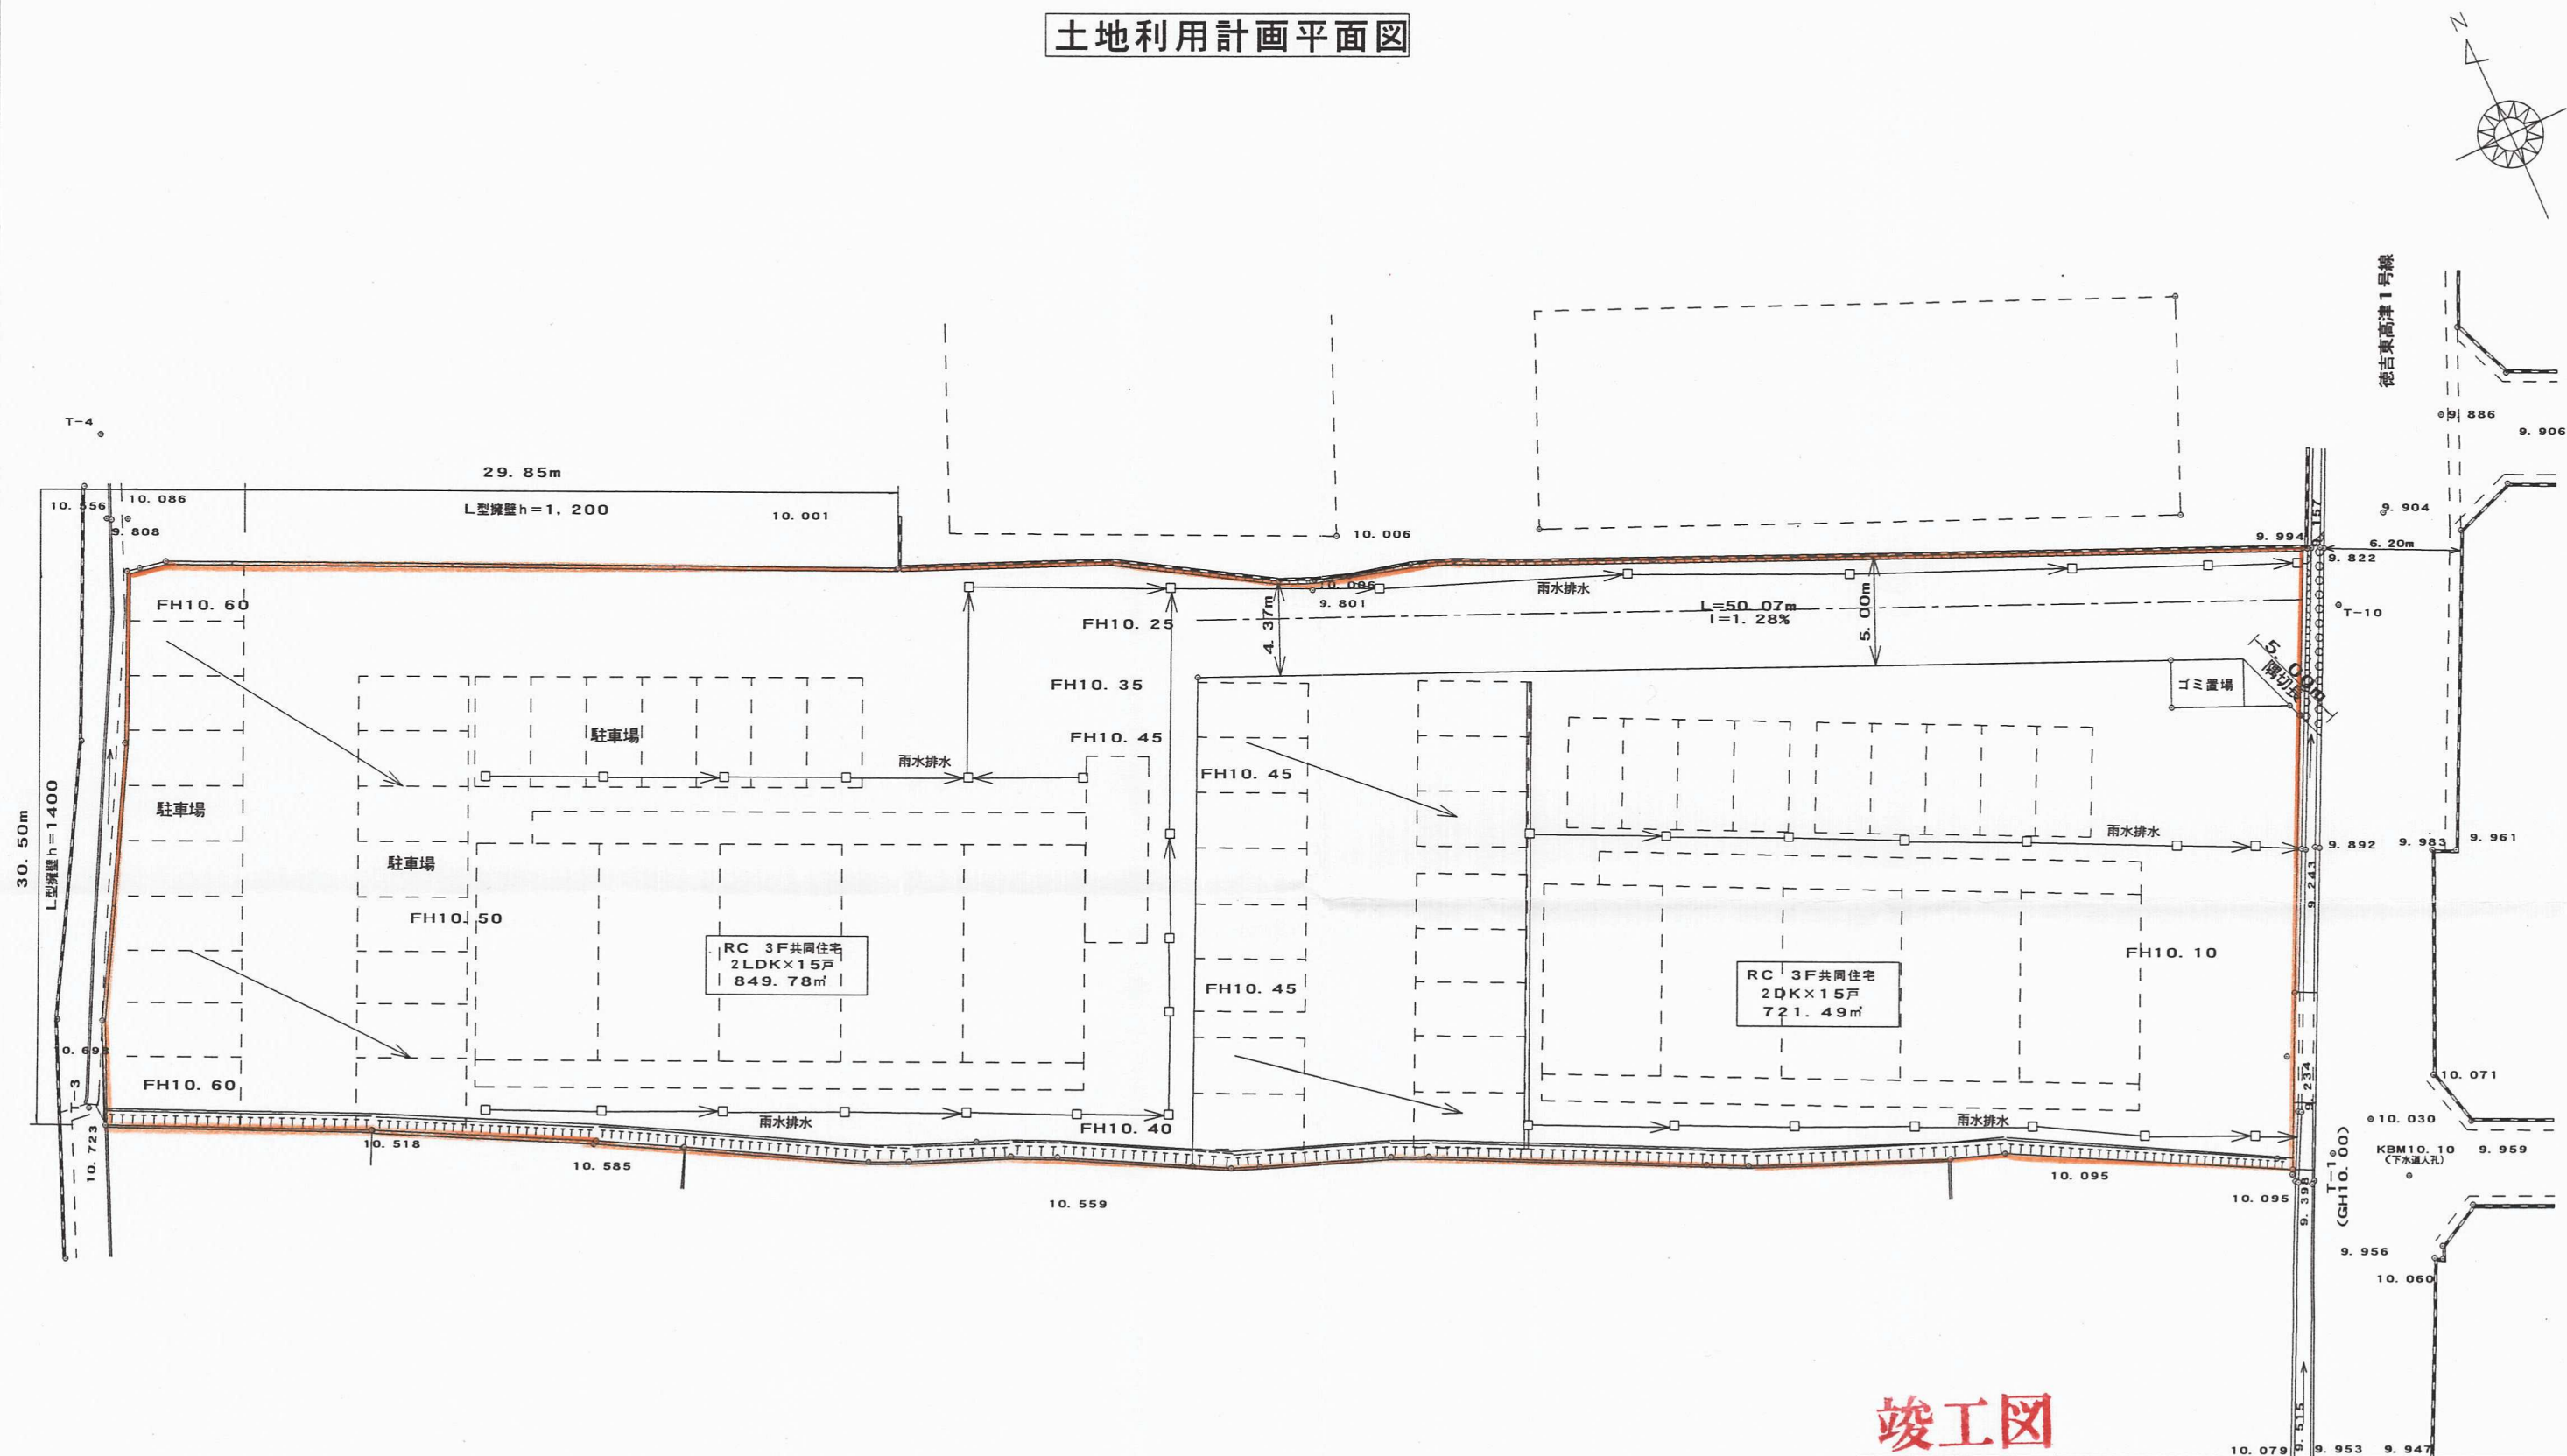

雨水排水施設は、建築時に施工する。
 駐車場施設、通路等は、建築時に施工する。
 ゴミ置場、植栽等及び安全施設等は、建築時に施工する。

竣工図

開発者	大塚勝太郎	
開発区域の地名	北九州市小倉南区徳吉東五丁目 353	
図面種別	土地利用計画平面図	
図面番号	縮尺	設計年月日
	1/300	H. 14. 3.
設計者	鶴丸土地家屋調査士事務所 (093) 692-8033 鶴丸政勝	