


用途	(株)小倉住宅 (代表)伊藤 左金 TEL-093-961-6161		
用途区域地名	北九州市小倉南區徳力7丁目 22-22-2, 22-3, 626, 629-1, 21-12内, 10-23内, 10-25内		
図面名称	土地利用計画		
図面番号	縮 尺	設計年月日	
	1/300	H. 13. 2. 16	
設計者	(株)小倉住宅 TEL-093-961-6161 項下進弘	HP	

竣工図

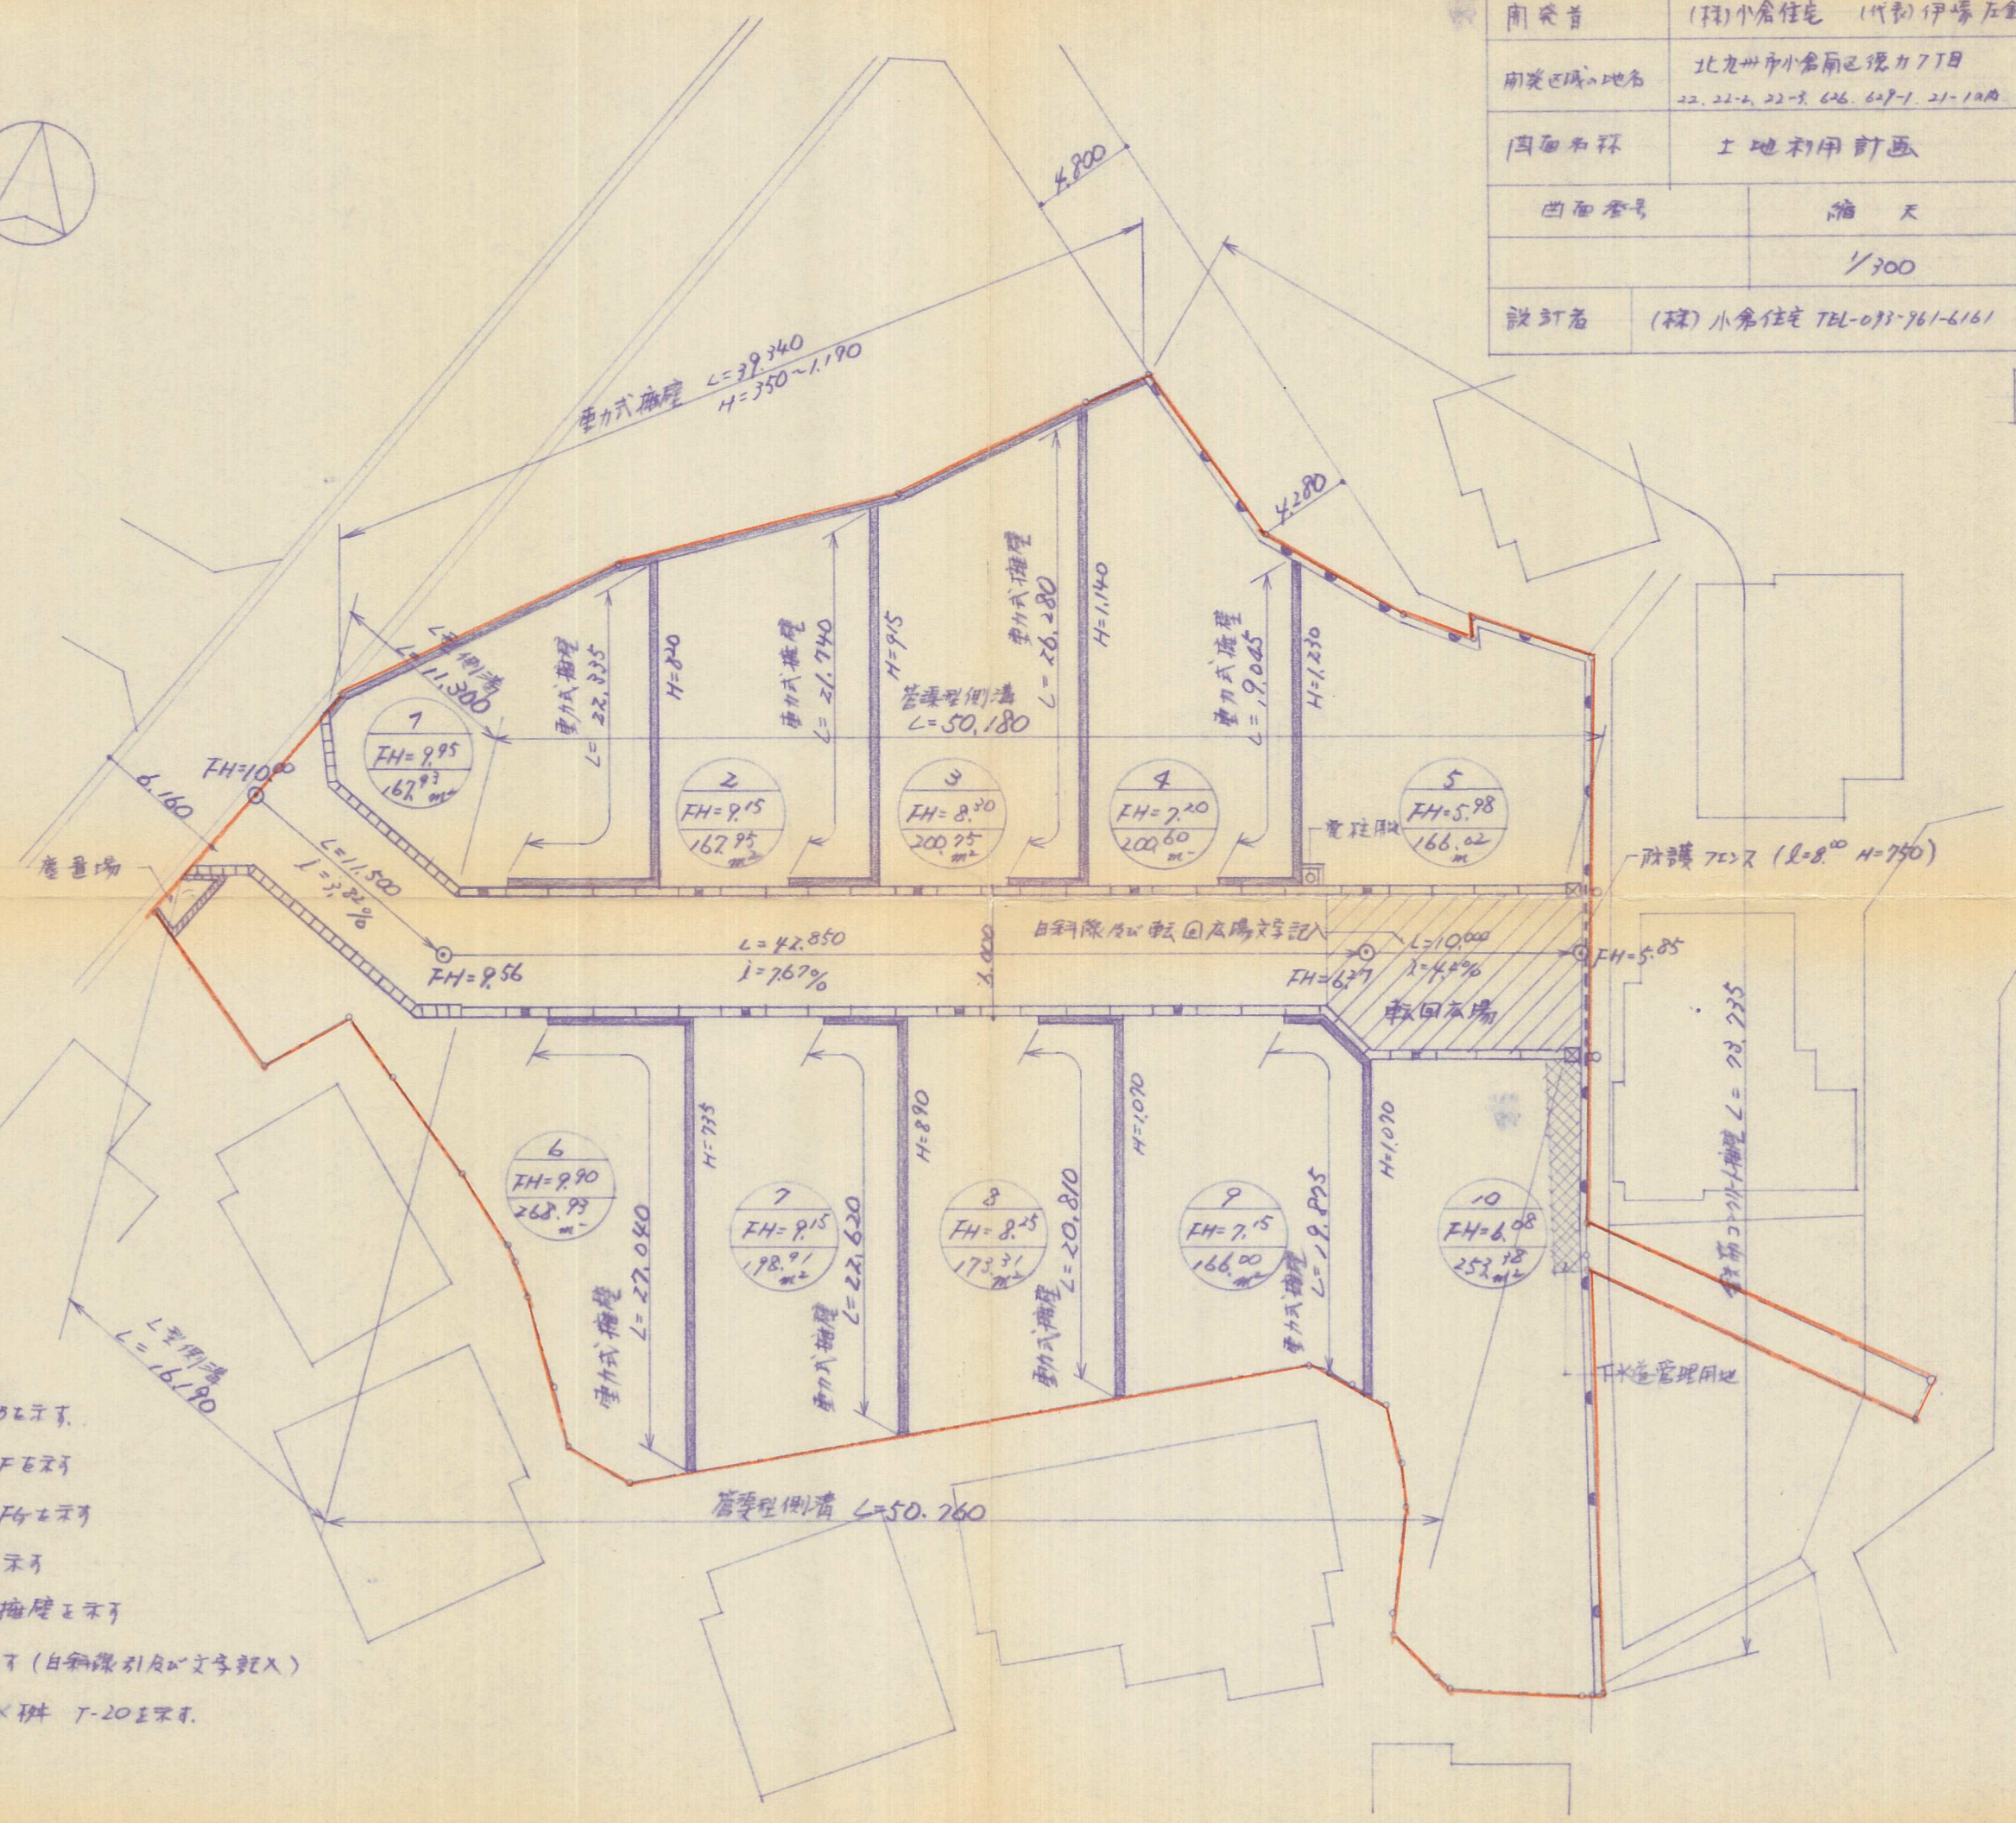

- 凡例
- □ □ L型側溝 250B表示
 - □ □ クリーン側溝 300F表示
 - □ □ " 300F表示
 - 重力式擁壁表示
 - 鉄筋コンクリート擁壁表示
 - /// 転回広場表示 (白線引及文字記入)
 - ☒ プレキャスト雨水井 T-20表示