


1 / 200

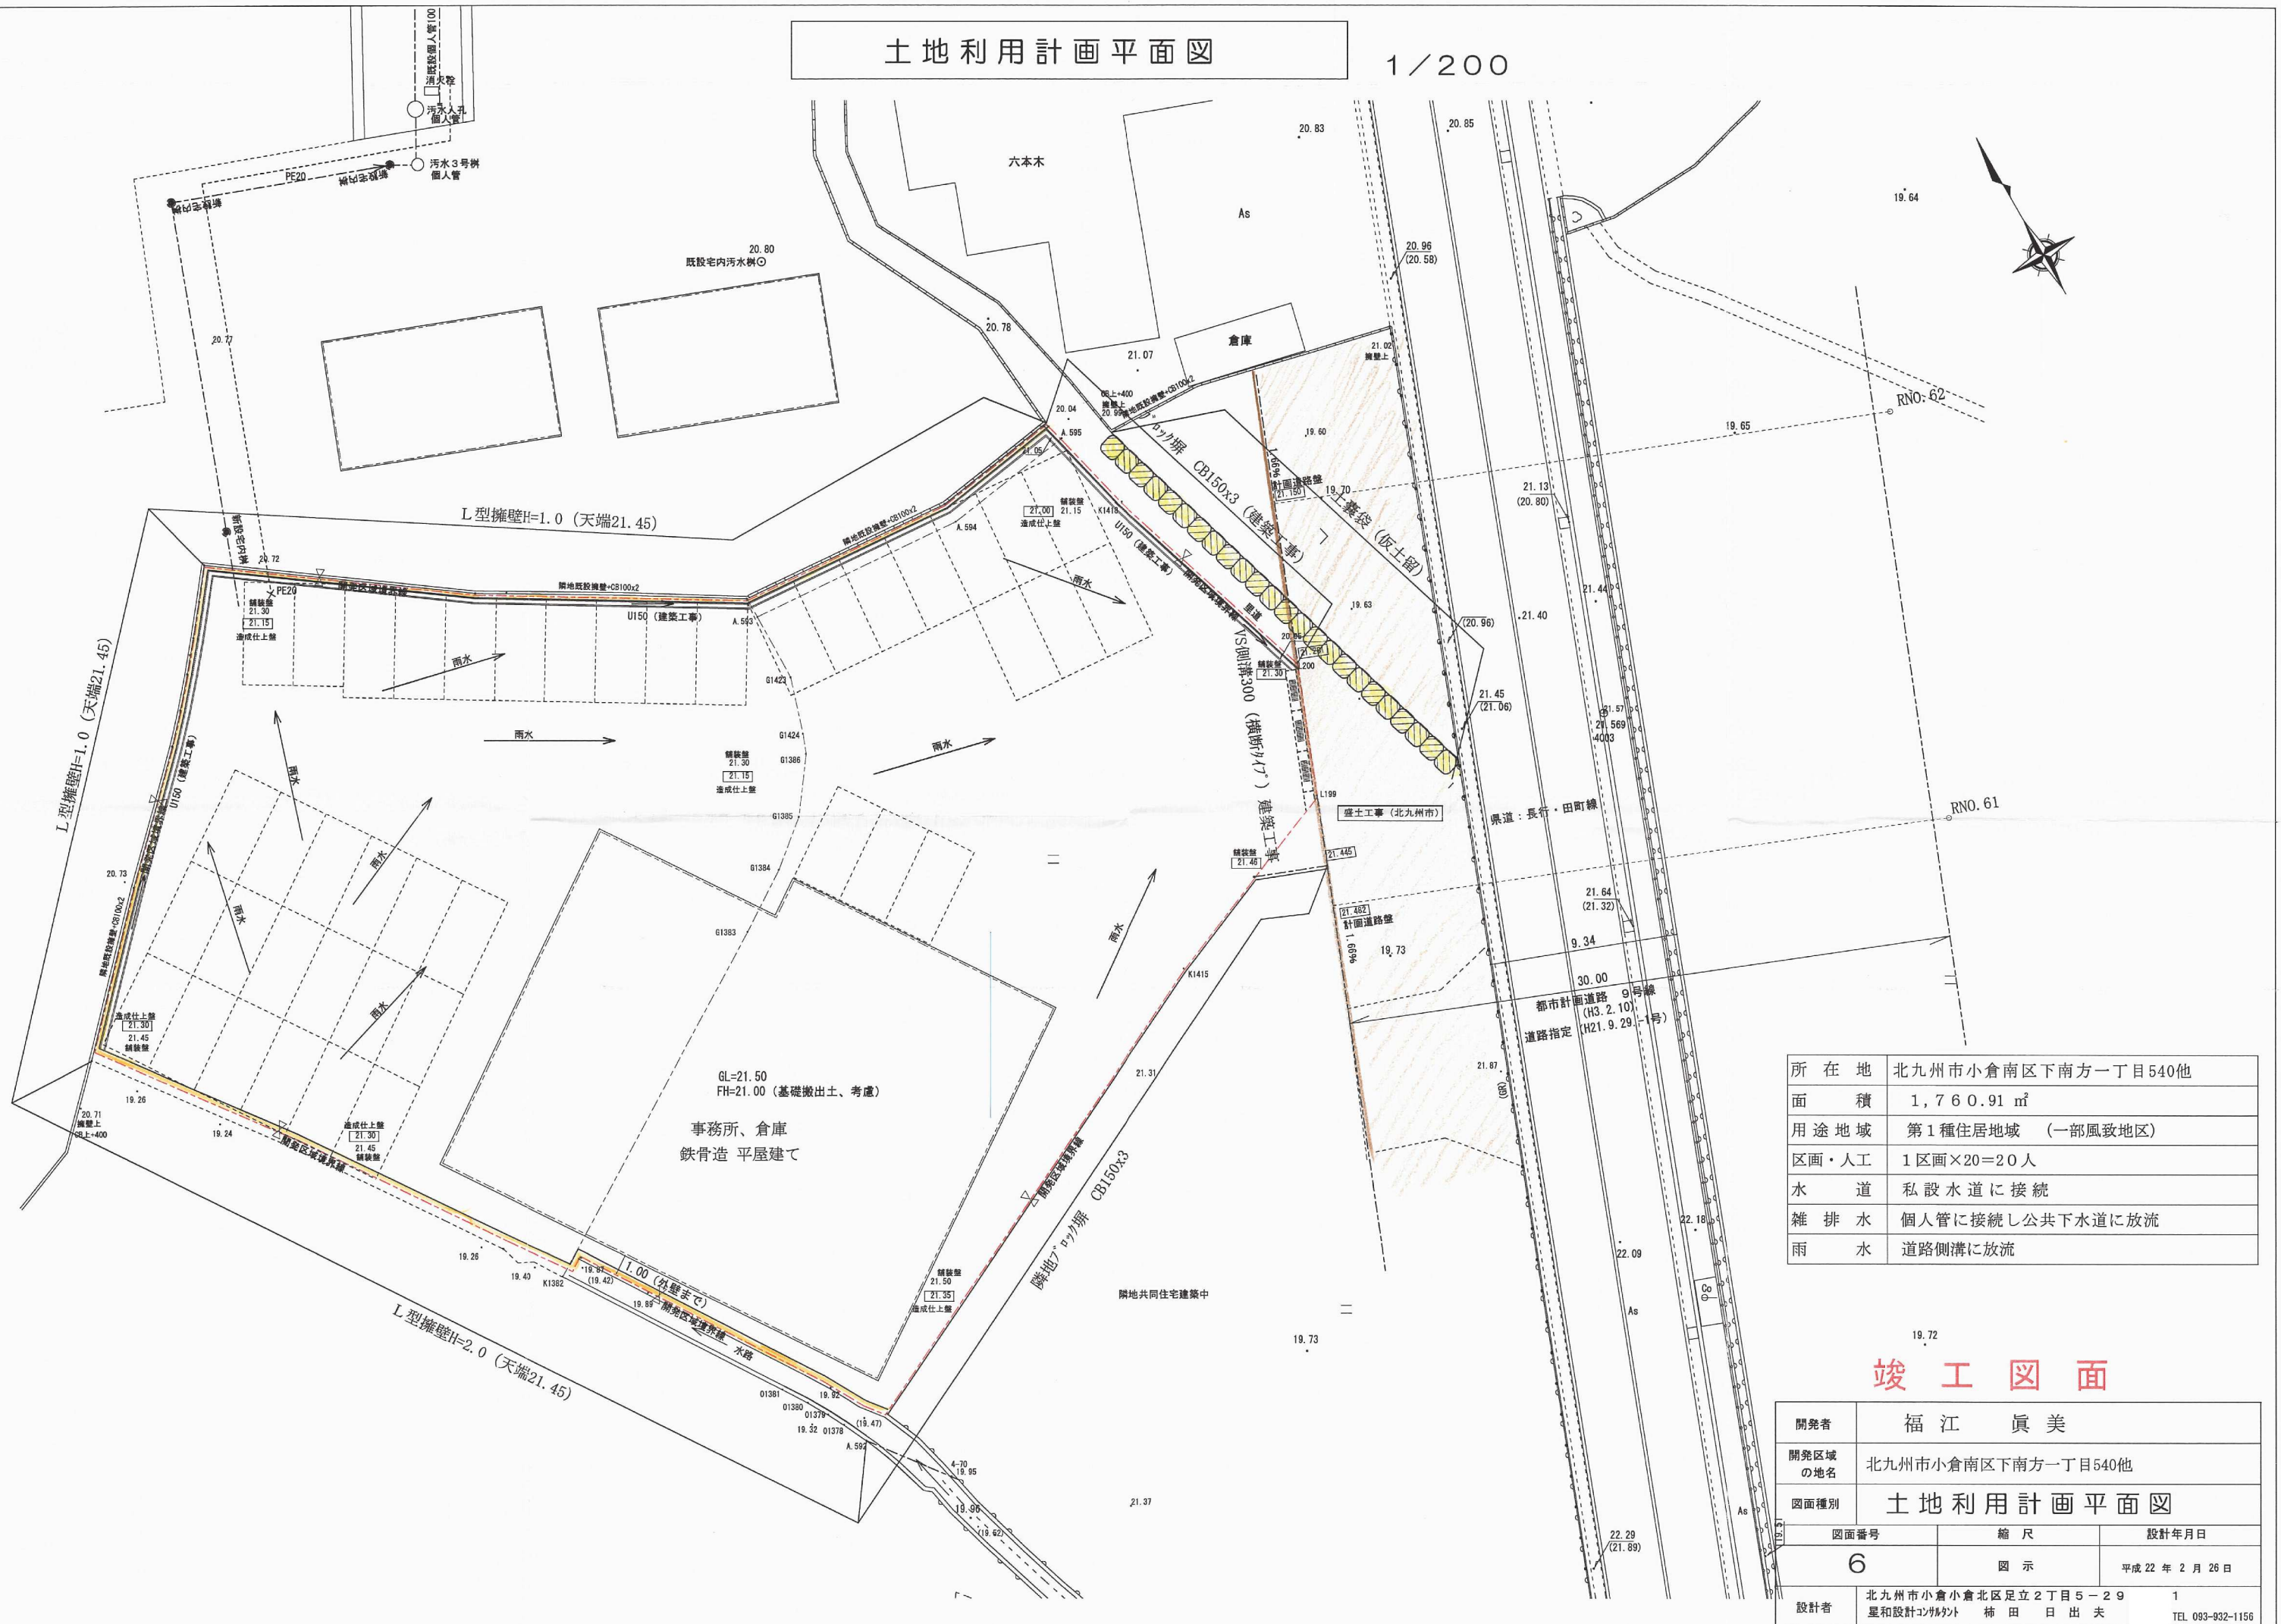

竣工図面

所 在 地	北九州市小倉南区下南方一丁目540他
面 積	1,760.91 m ²
用 途 地 域	第1種住居地域 (一部風致地区)
区画・人工	1区画×20=20人
水 道	私設水道に接続
雑 排 水	個人管に接続し公共下水道に放流
雨 水	道路側溝に放流

開発者	福 江 眞 美		
開発区域 の地名	北九州市小倉南区下南方一丁目540他		
図面種別	土 地 利 用 計 画 平 面 図		
図面番号	縮 尺	設計年月日	
6	図 示	平成 22 年 2 月 26 日	
設計者	北九州市小倉小倉北区足立2丁目5-29 星和設計コンサルト 柿 田 日 出 夫		1 TEL 093-932-1156