


平面图

$\gamma = 1:200$

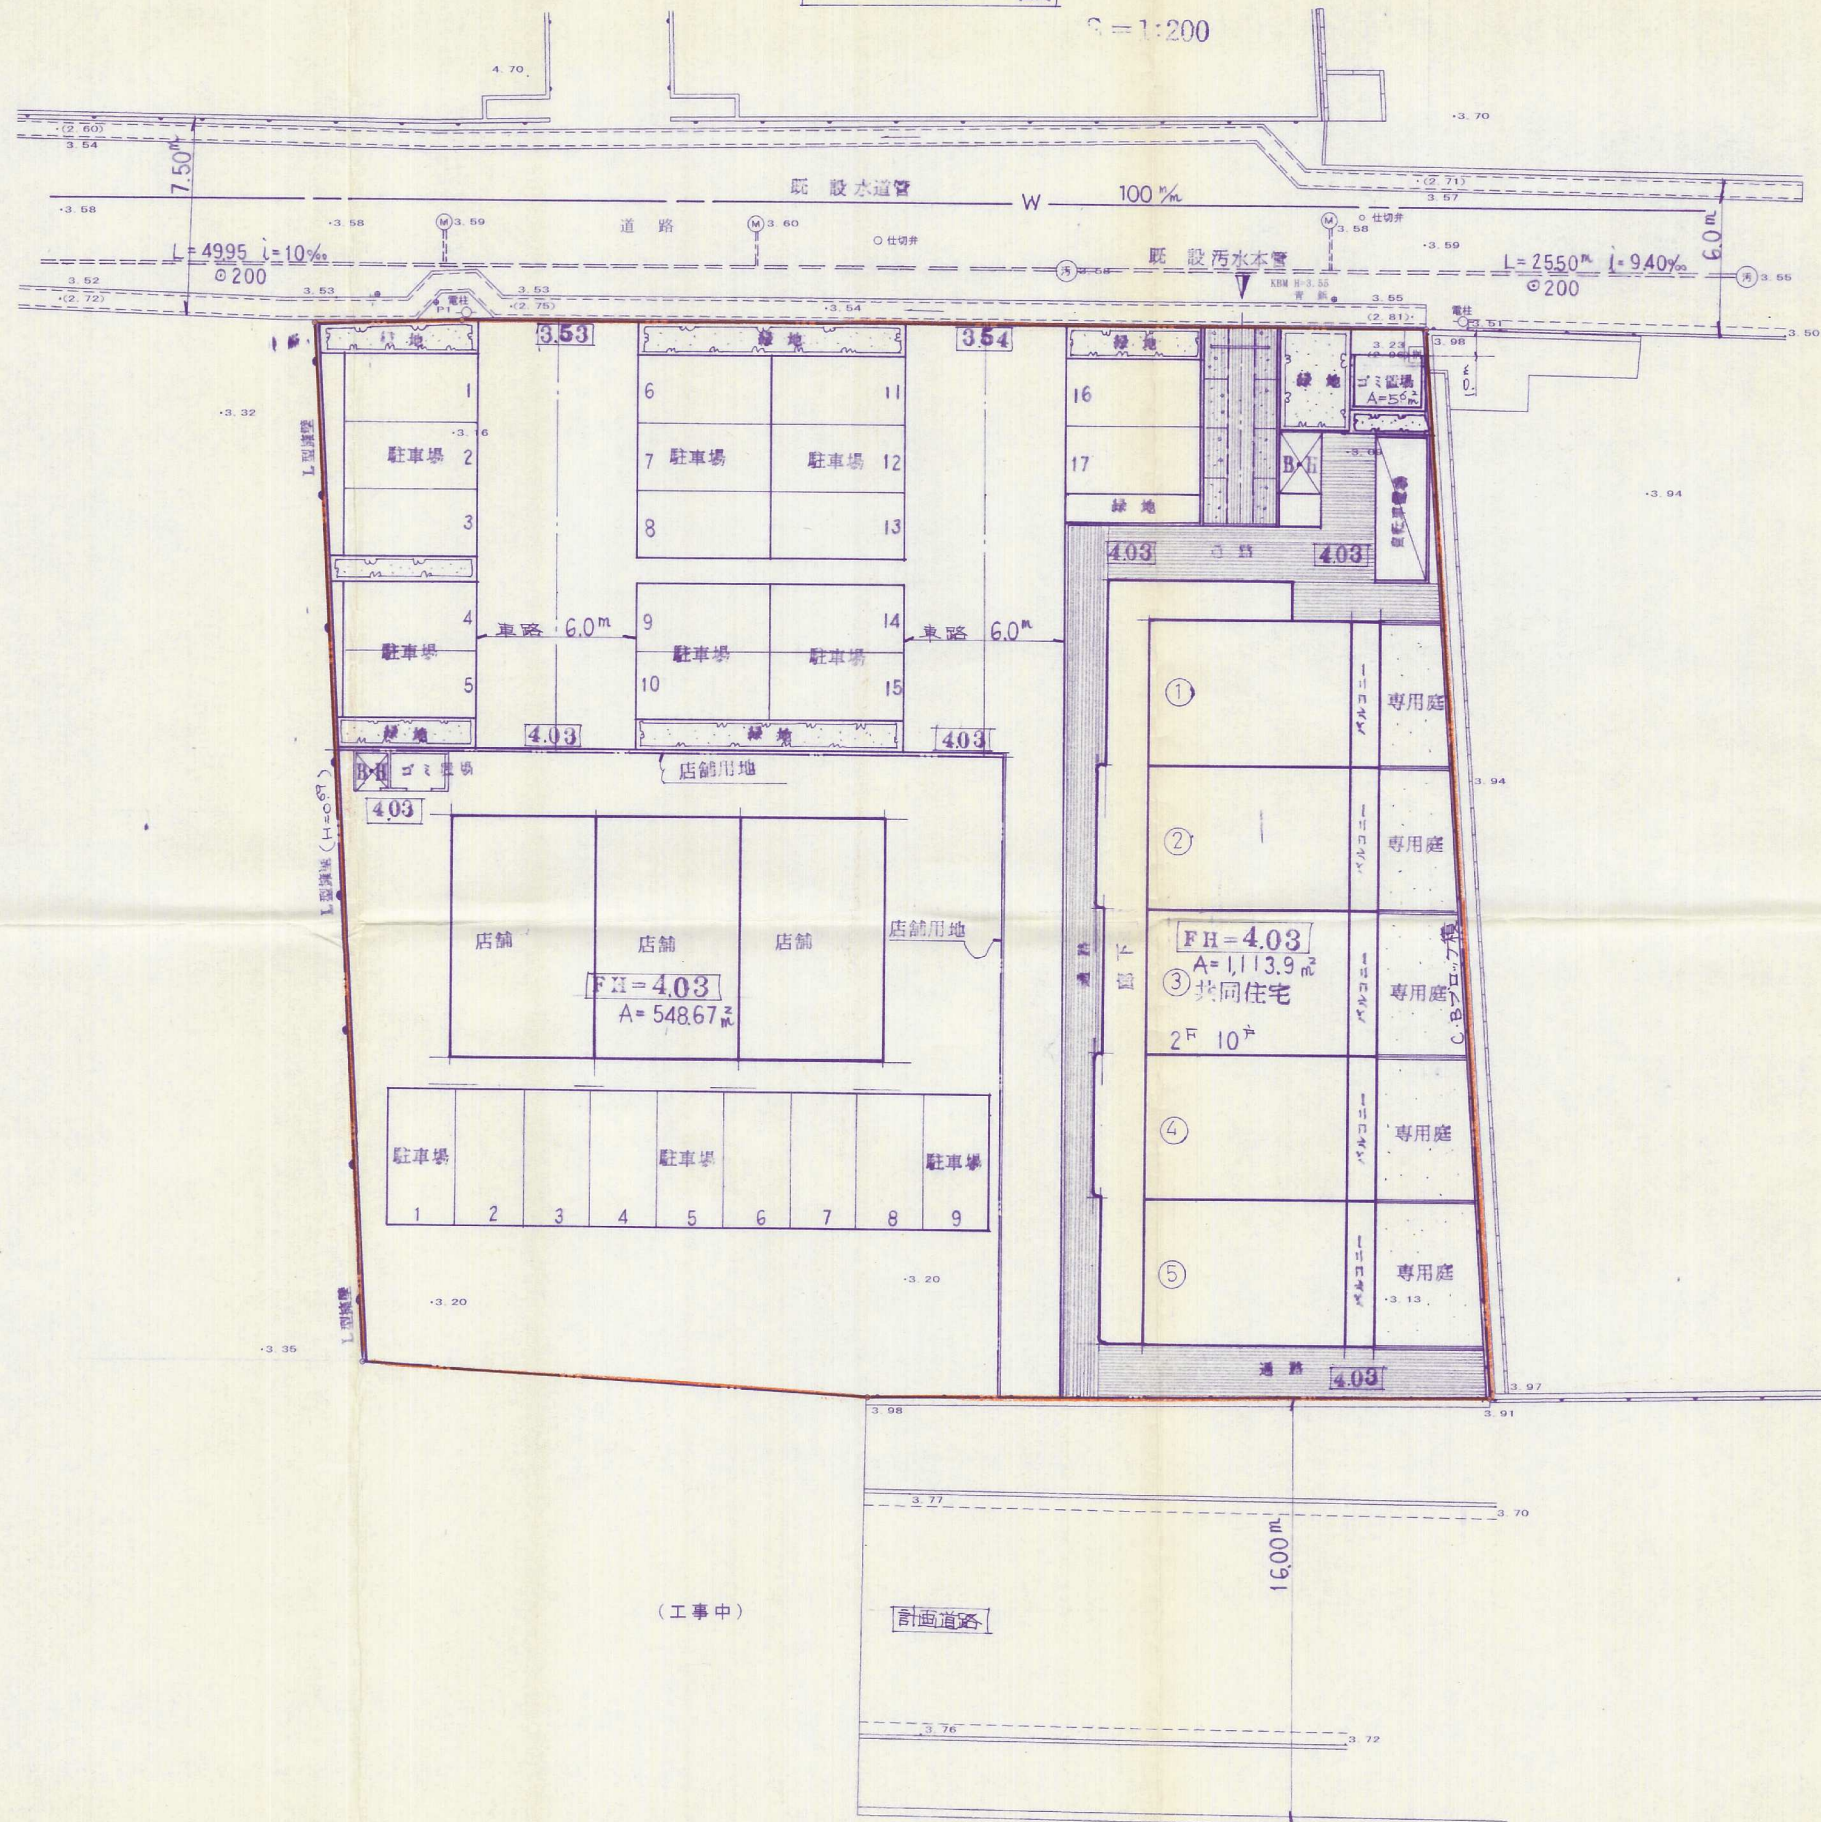

竣工图

開 発 者	山 田 昌代		
開発区域 の 地 名	北九州市小倉南区朽網東二丁目		
図面 種類	土地利用計画図		
図面番号	縮 尺	設計年月日	
6	1:200	17. 1. 24	
設 計 者	北九州市小倉南区中曽根三丁目1番6号 南サンエー測量設計事務所 Tel 093-471-4889 氏名 佐々木陽司		