


土地利用竣工平面図 (排水竣工平面図) S=1:300

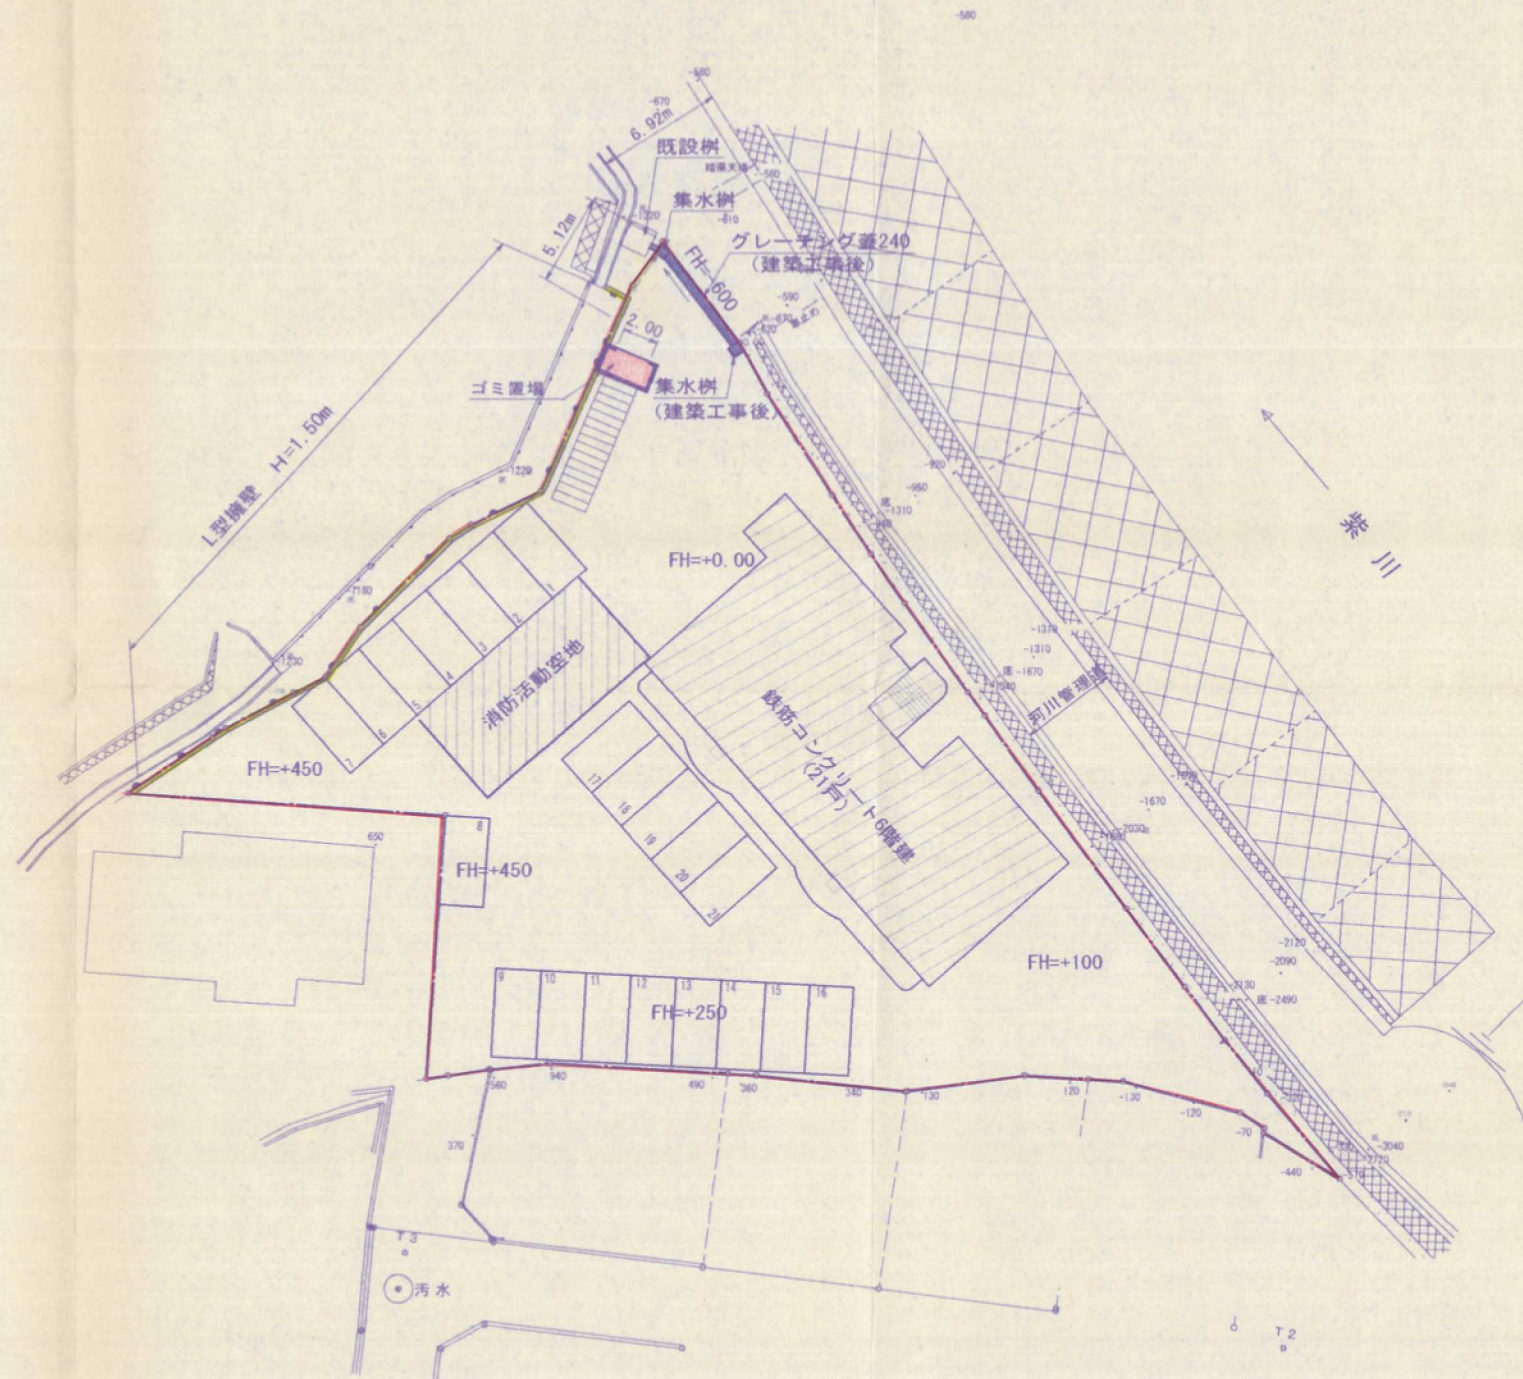

竣工

開 発 者	TEL _____ 副 嶋 寛 憲		
開発区域 の地名	小倉南区長尾五丁目		
図面 種別	土地利用竣工平面図 (排水竣工平面図)		
図面番号	縮 尺	設計年月日	
5	S=1:300		
設 計 者	北九州市小倉北区馬借3-3-37 (有) 高尾設計事務所 TEL093-511-4067 氏名 高 尾 容 旦 ㊞		