
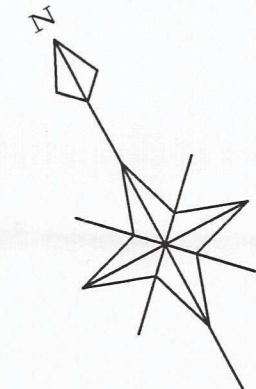


土地利用計画平面図 (排水計画平面図)

S=1:250

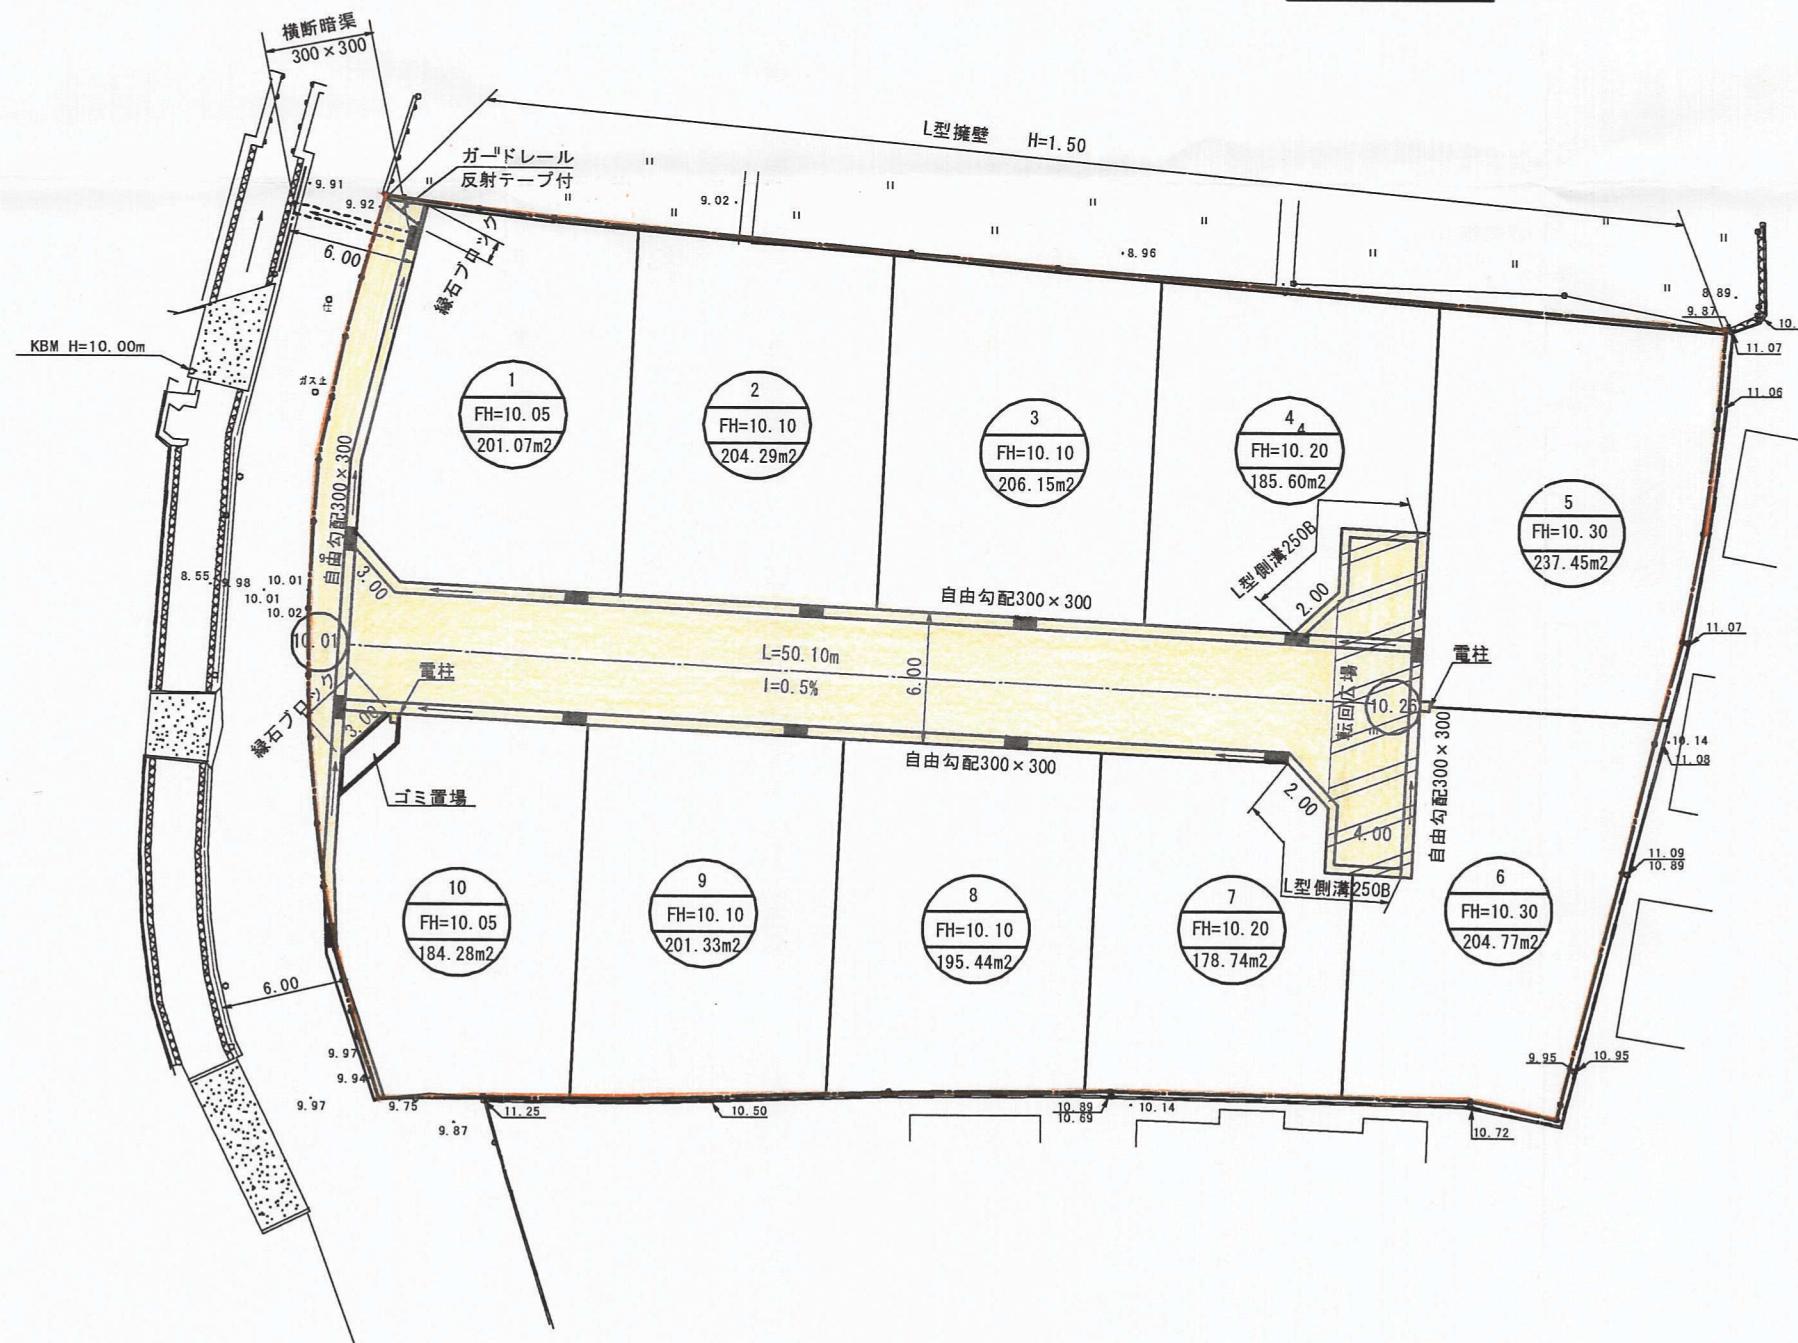

竣工図

開 発 者	TEL 093-202-6300 (有)ファーマン都市開発		
開発区域 の地名	小倉南区東貫三丁目		
図面 種別	土地利用計画平面図（排水計画平面図）		
図面番号	縮 尺	設計年月日	
6	S=1:250		
設 計 者	北九州市小倉北区馬借3-3-37 (有) 高尾設計事務所 TEL 093-511-4067 氏名 高尾 容 旦 ㊞		