



# 土地利用計画平面図

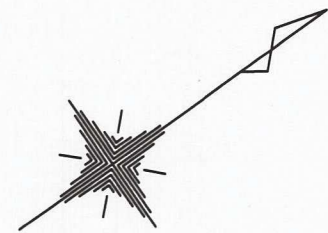

S=1/300

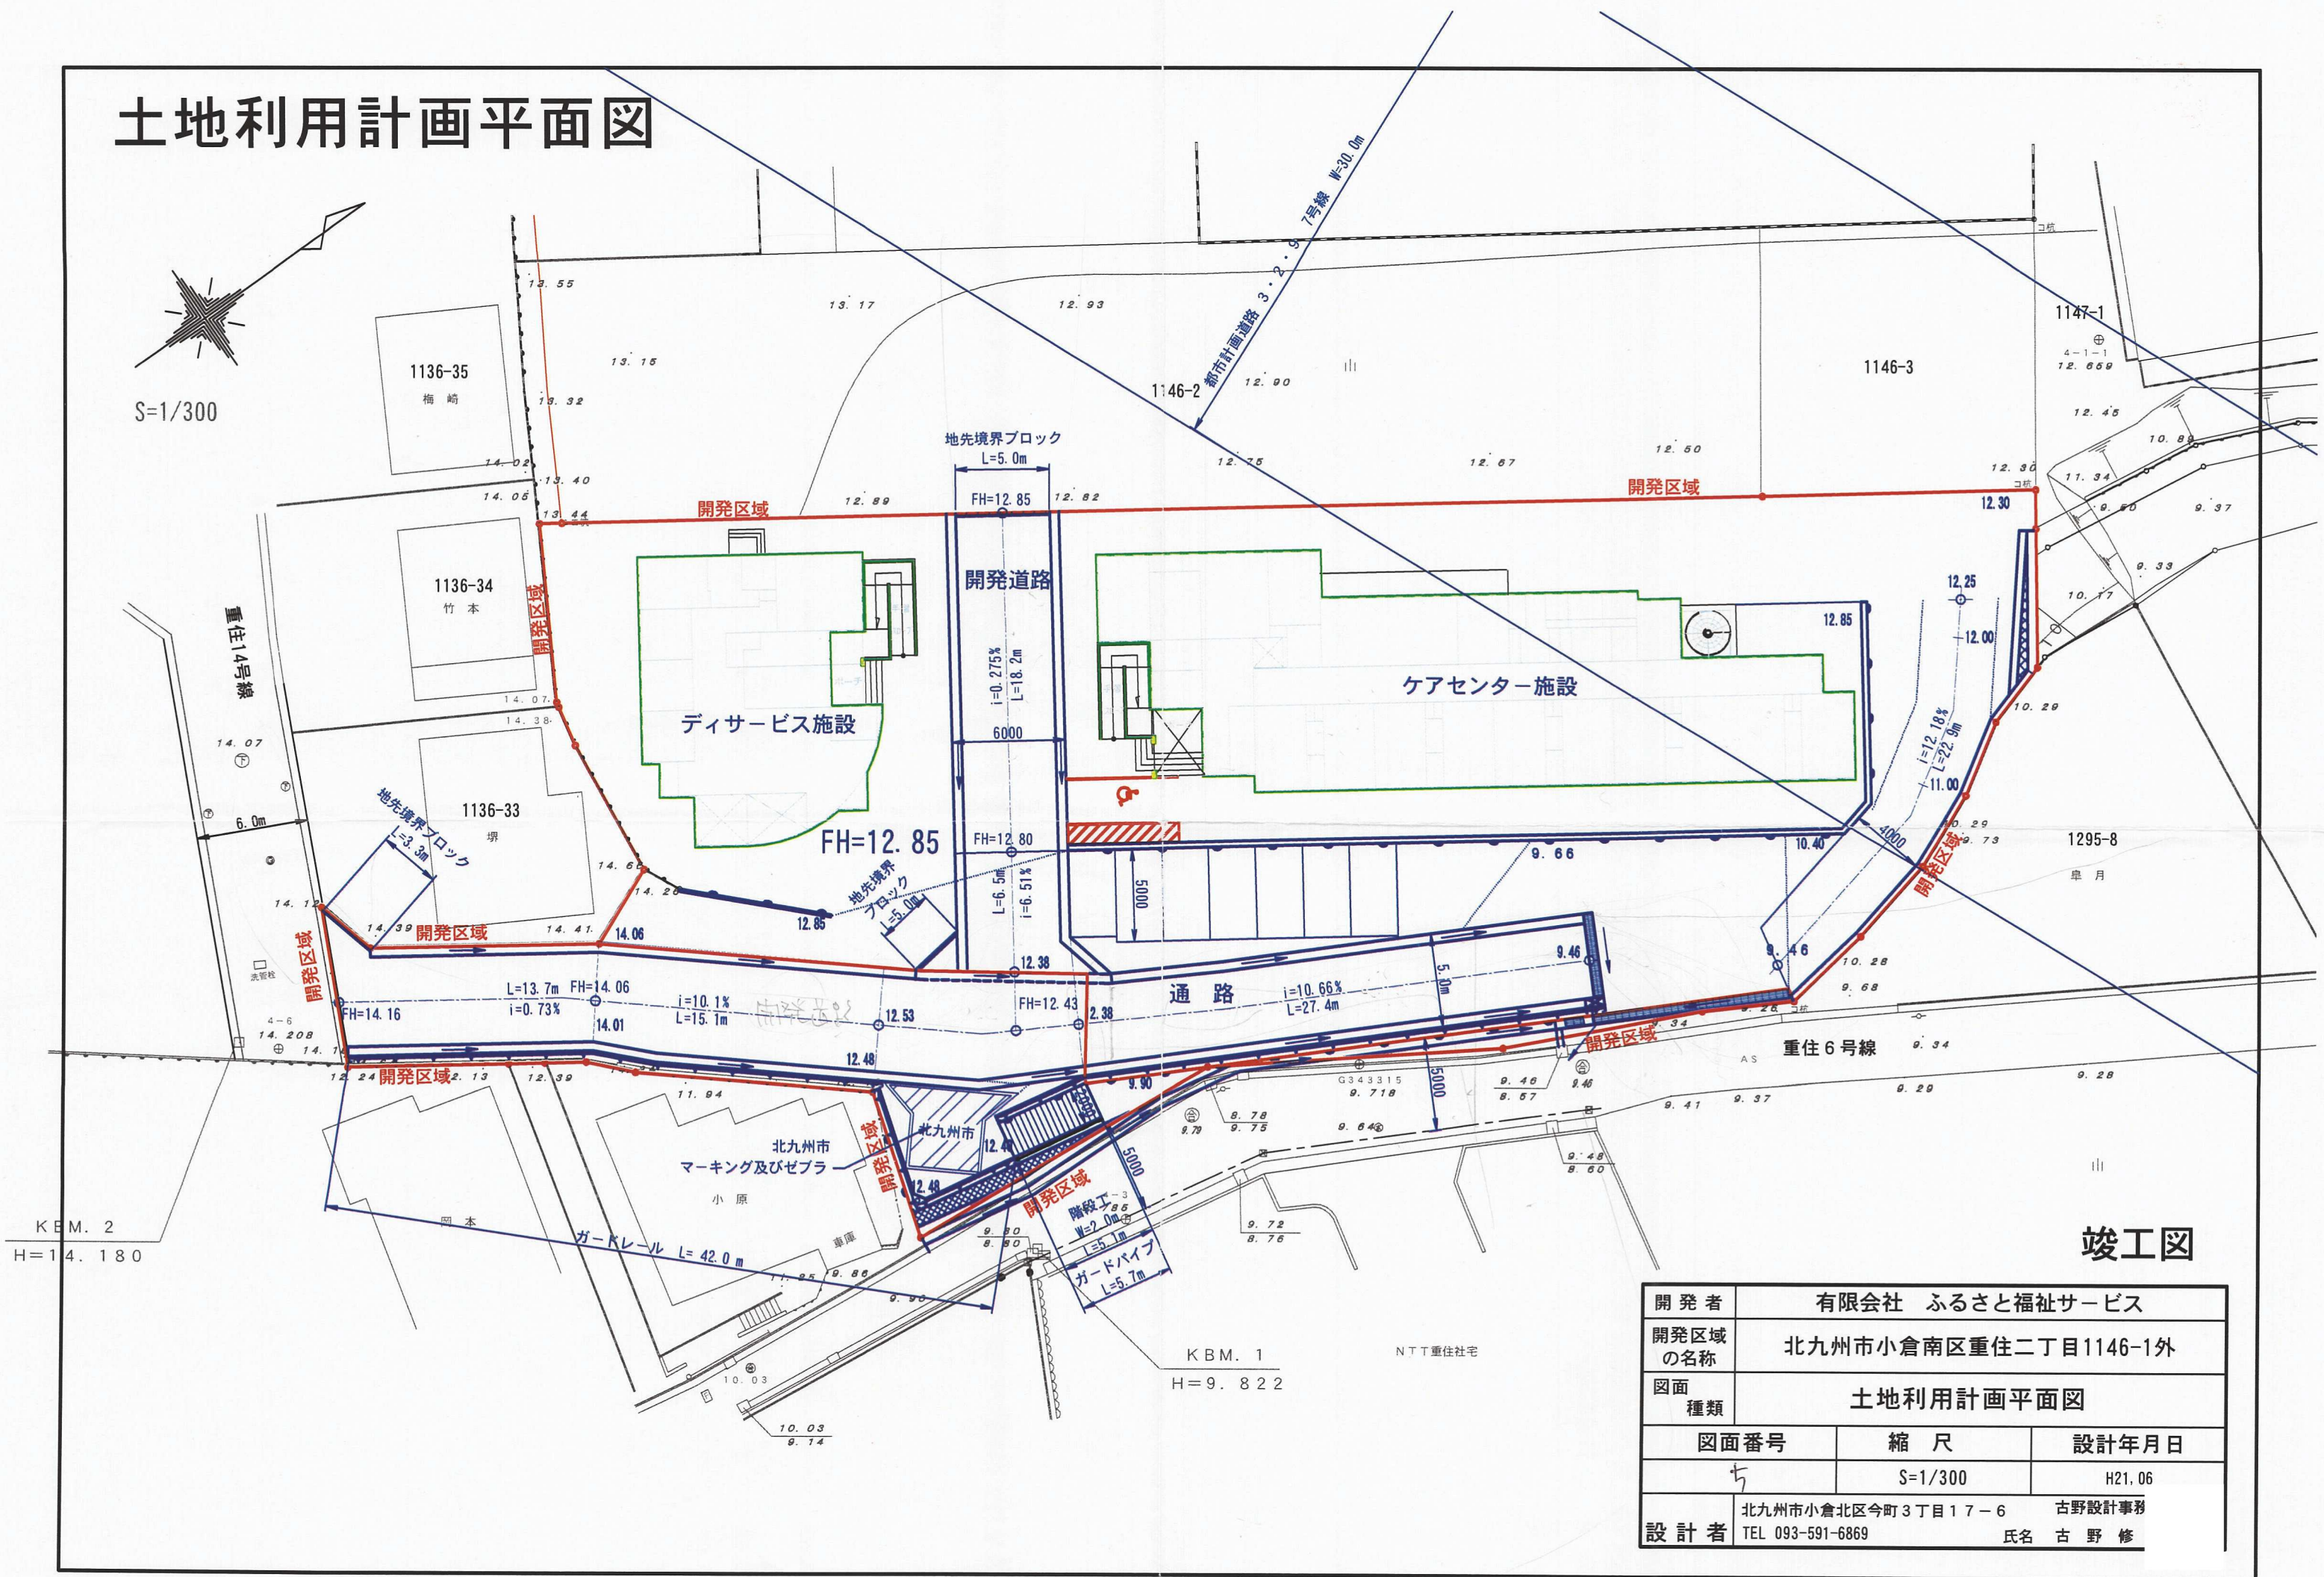

竣工図

開発者	有限会社 ふるさと福祉サービス	
開発区域の名称	北九州市小倉南区重住二丁目1146-1外	
図面種類	土地利用計画平面図	
図面番号	縮尺	設計年月日
5	S=1/300	H21.06
設計者	北九州市小倉北区今町3丁目17-6 古野設計事務所 TEL 093-591-6869 氏名 古野 修	

20135