
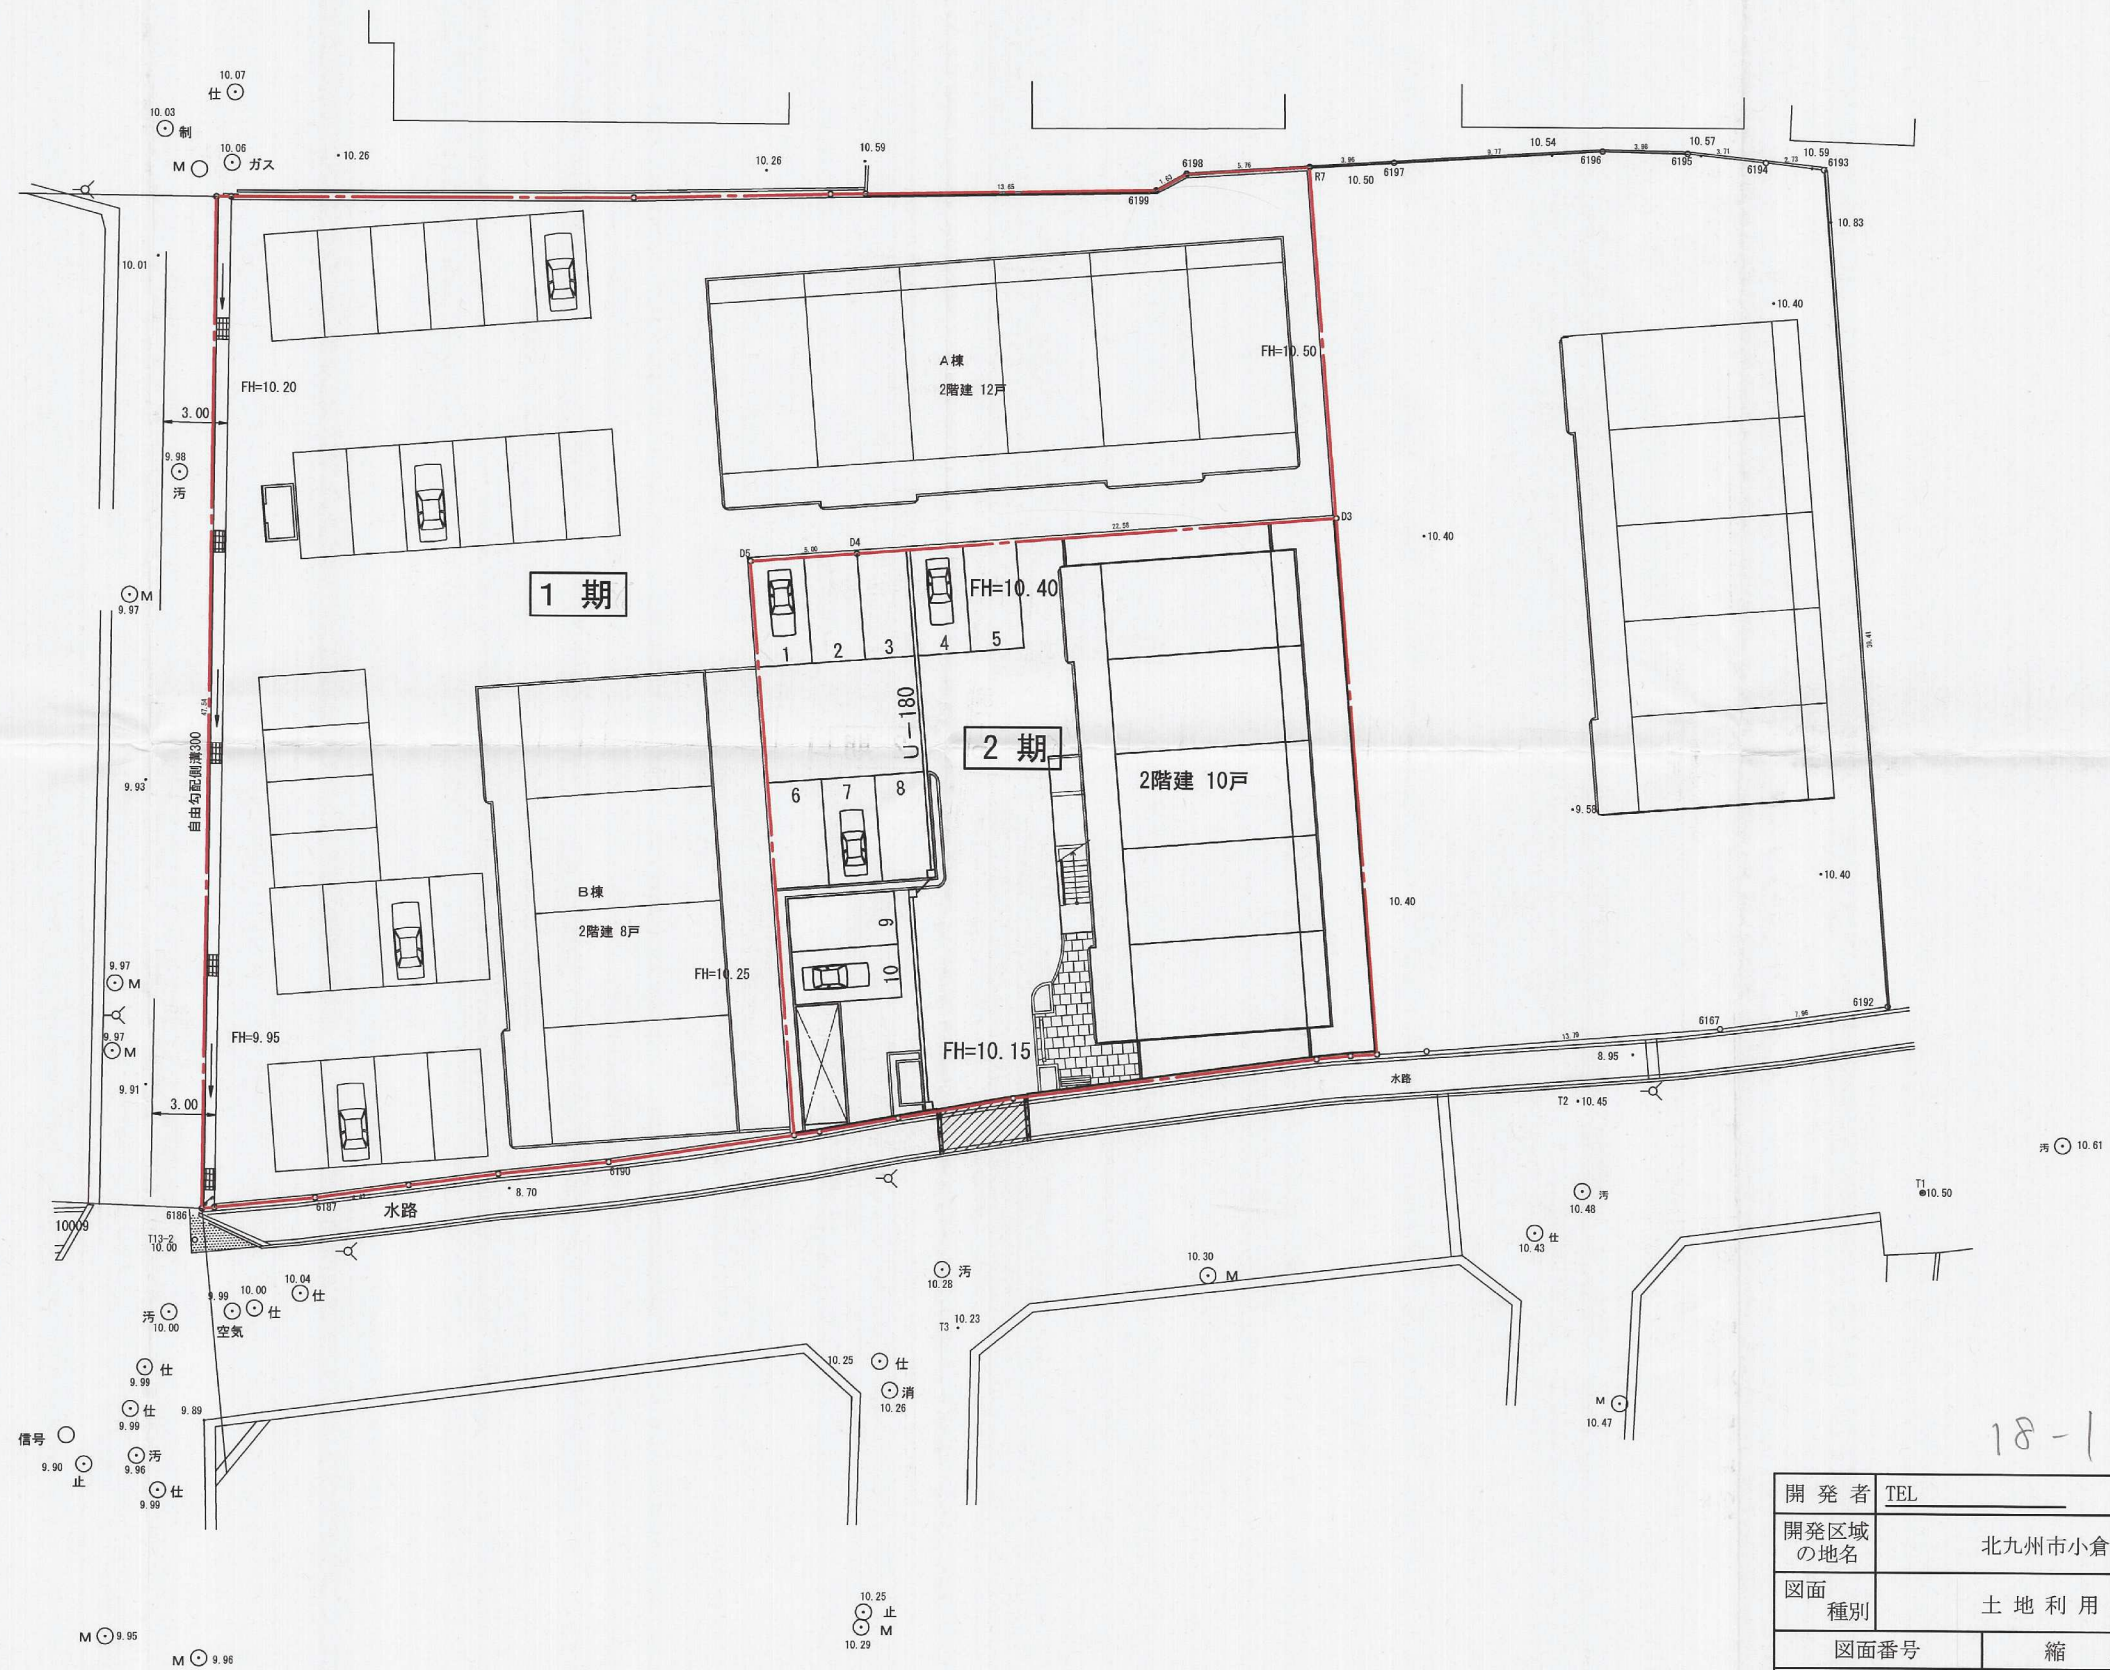


土地利用竣工図

S=1:250

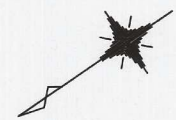

18-1 完了

開発者	TEL	大木 宣 幸
開発区域 の地名	北九州市小倉南区中貫一丁目	
図面 種別	土 地 利 用 竣 工 図	
図面番号	縮 尺	設計年月日
5	S=1:250	
設計者	北九州市小倉北区田町14番28号 松本建築測量設計専 TEL 093-592-6869 氏名 松 本 恒 彦	