


土地利用竣工平面図 (排水竣工平面図) $S=1:300$

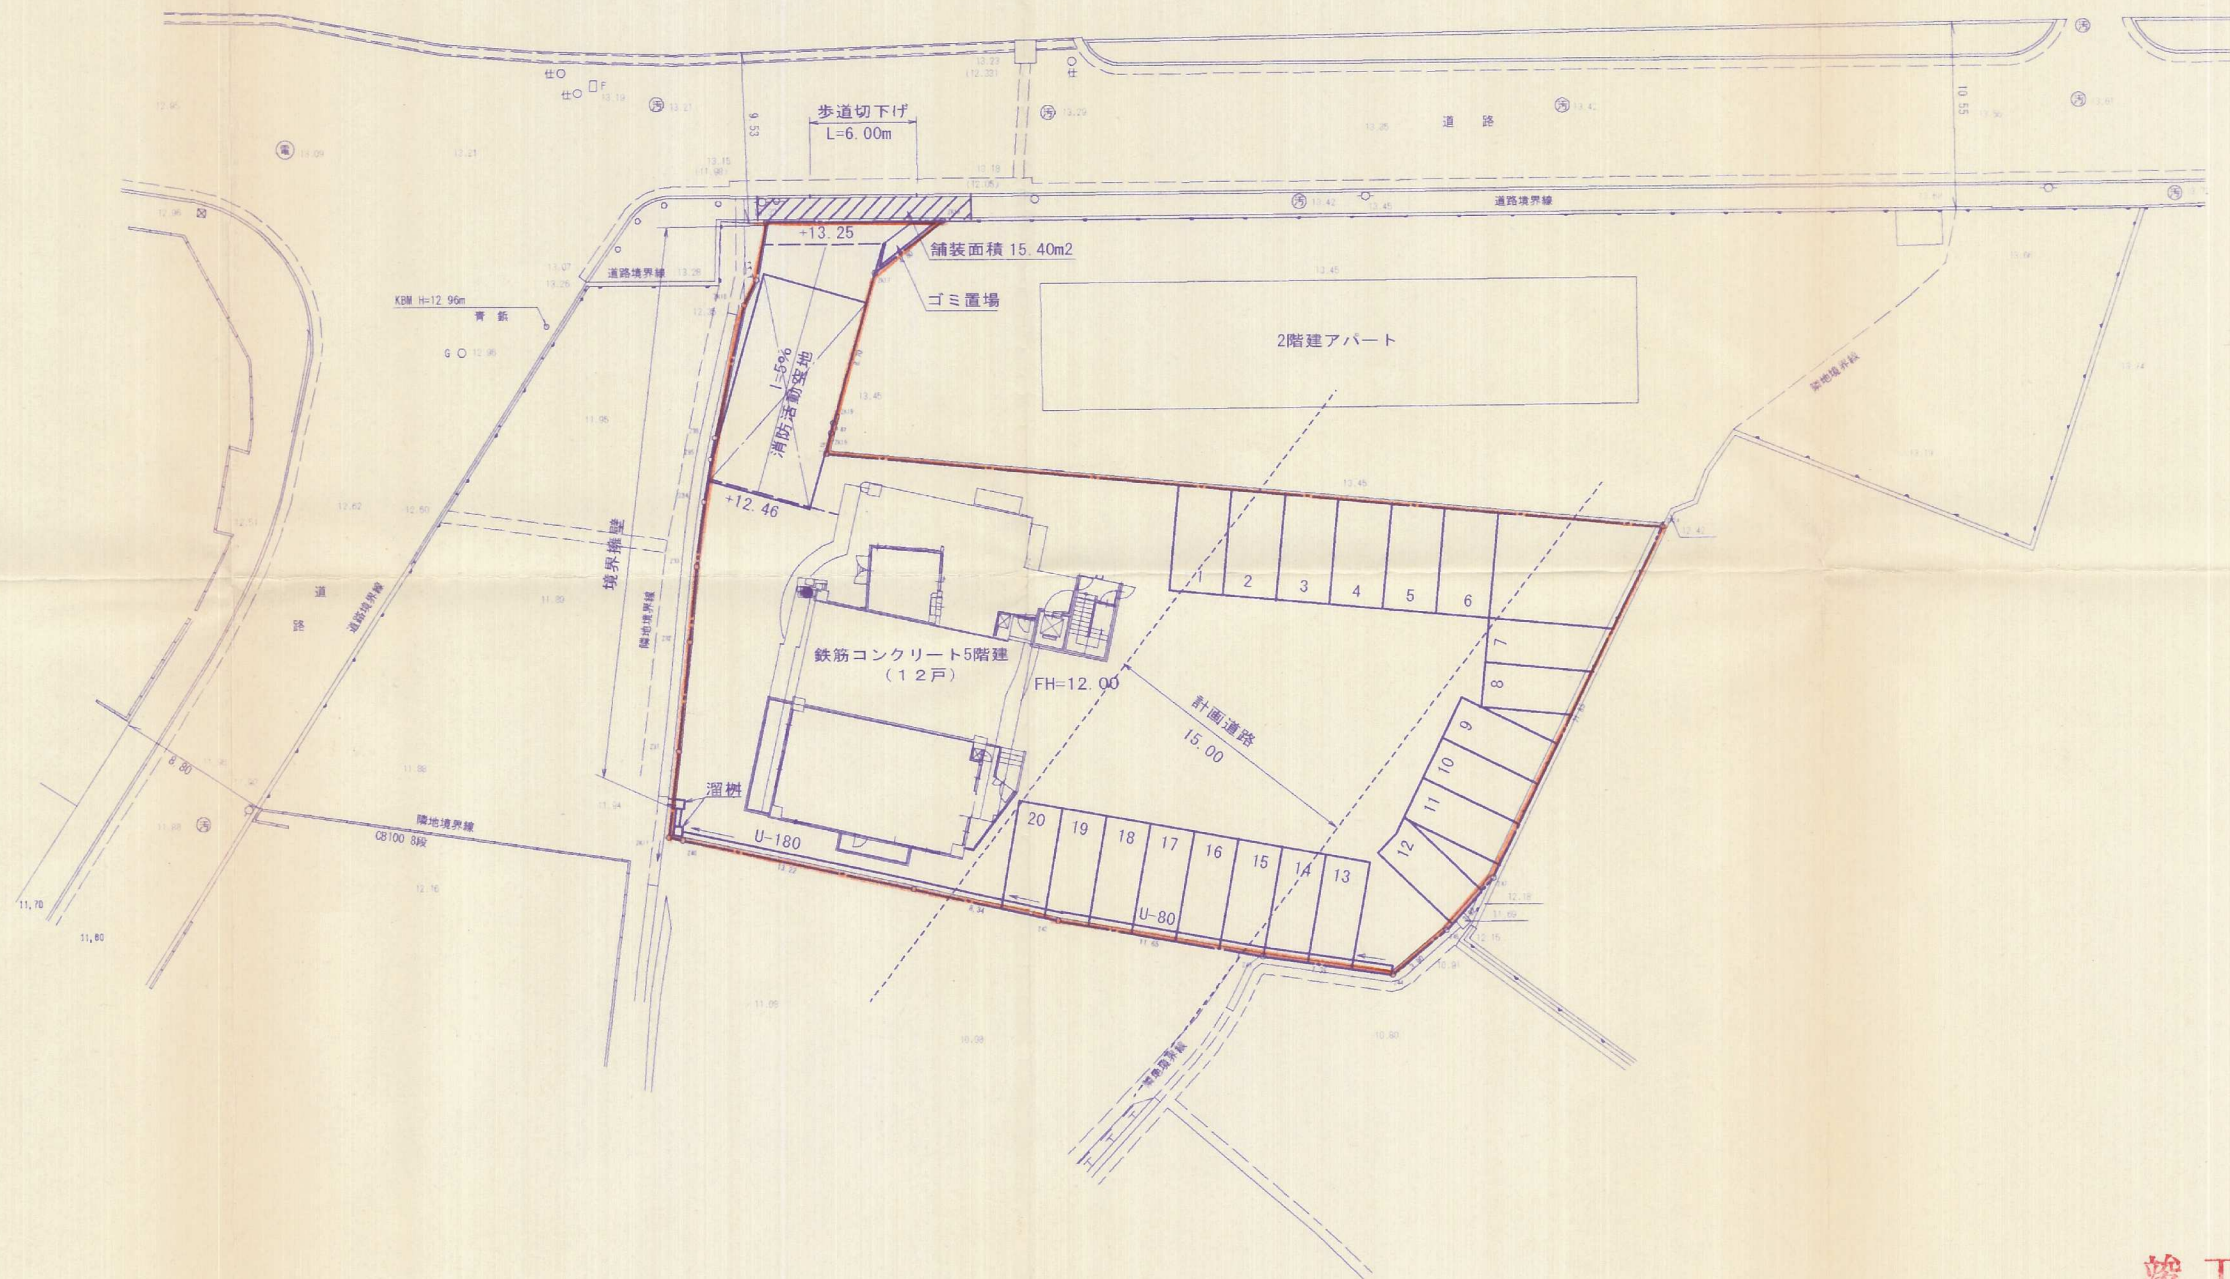

竣工図

開発者	TEL	中山 由紀恵
開発区域の地名	小倉南区下石田二丁目	
図面種別	土地利用竣工平面図 (排水竣工平面図)	
図面番号	縮 尺	設計年月日
6	$S=1:300$	
設計者	北九州市小倉北区馬借3-3-37 (有) 高尾設計事務 TEL.093-511-4067 氏名 高 尾 谷 旦	