


あ S=1:50

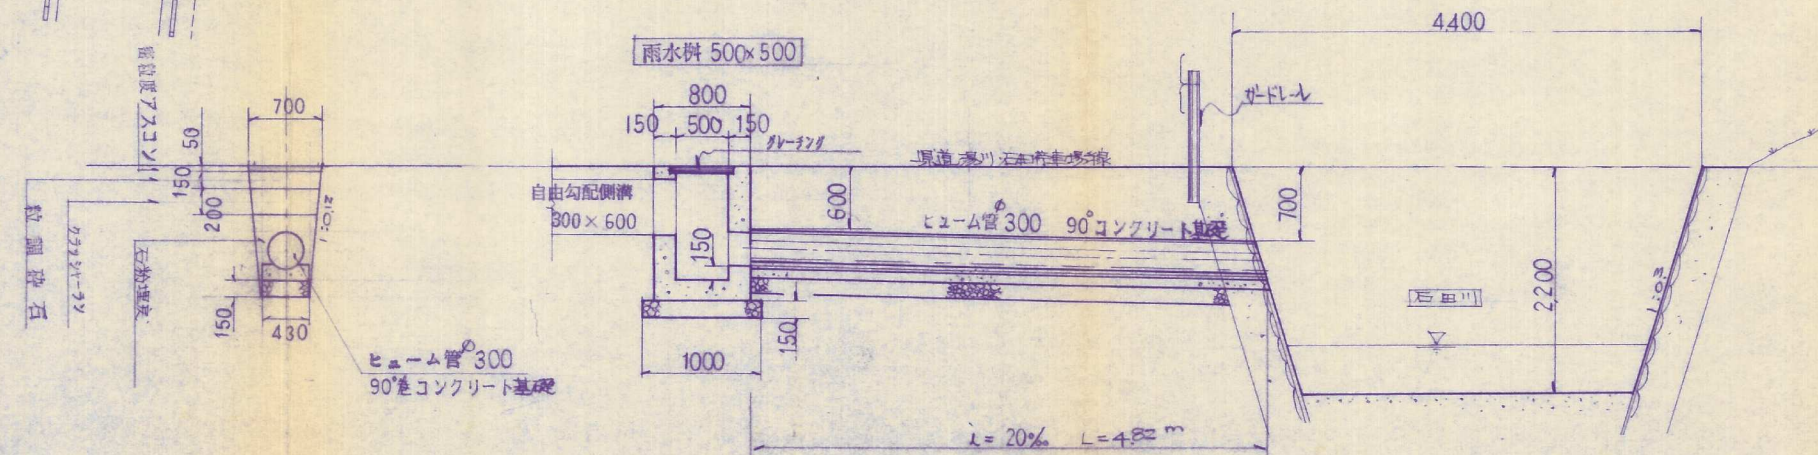

竣工図面

開発者	☎ 廣吉喜美子		
開発区域 の地名	北九州市小倉南区下石田二丁目		
図面 種別	土地利用計画図・排水計画平面図		
図面番号	縮尺	設計年月日	
6	1:200		
設計者	(有)サンユー測量設計事務所		
	☎ 093-471-4889		氏名・佐々木陽司
			(印)