
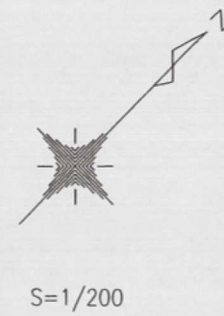


平面図 S=1/200

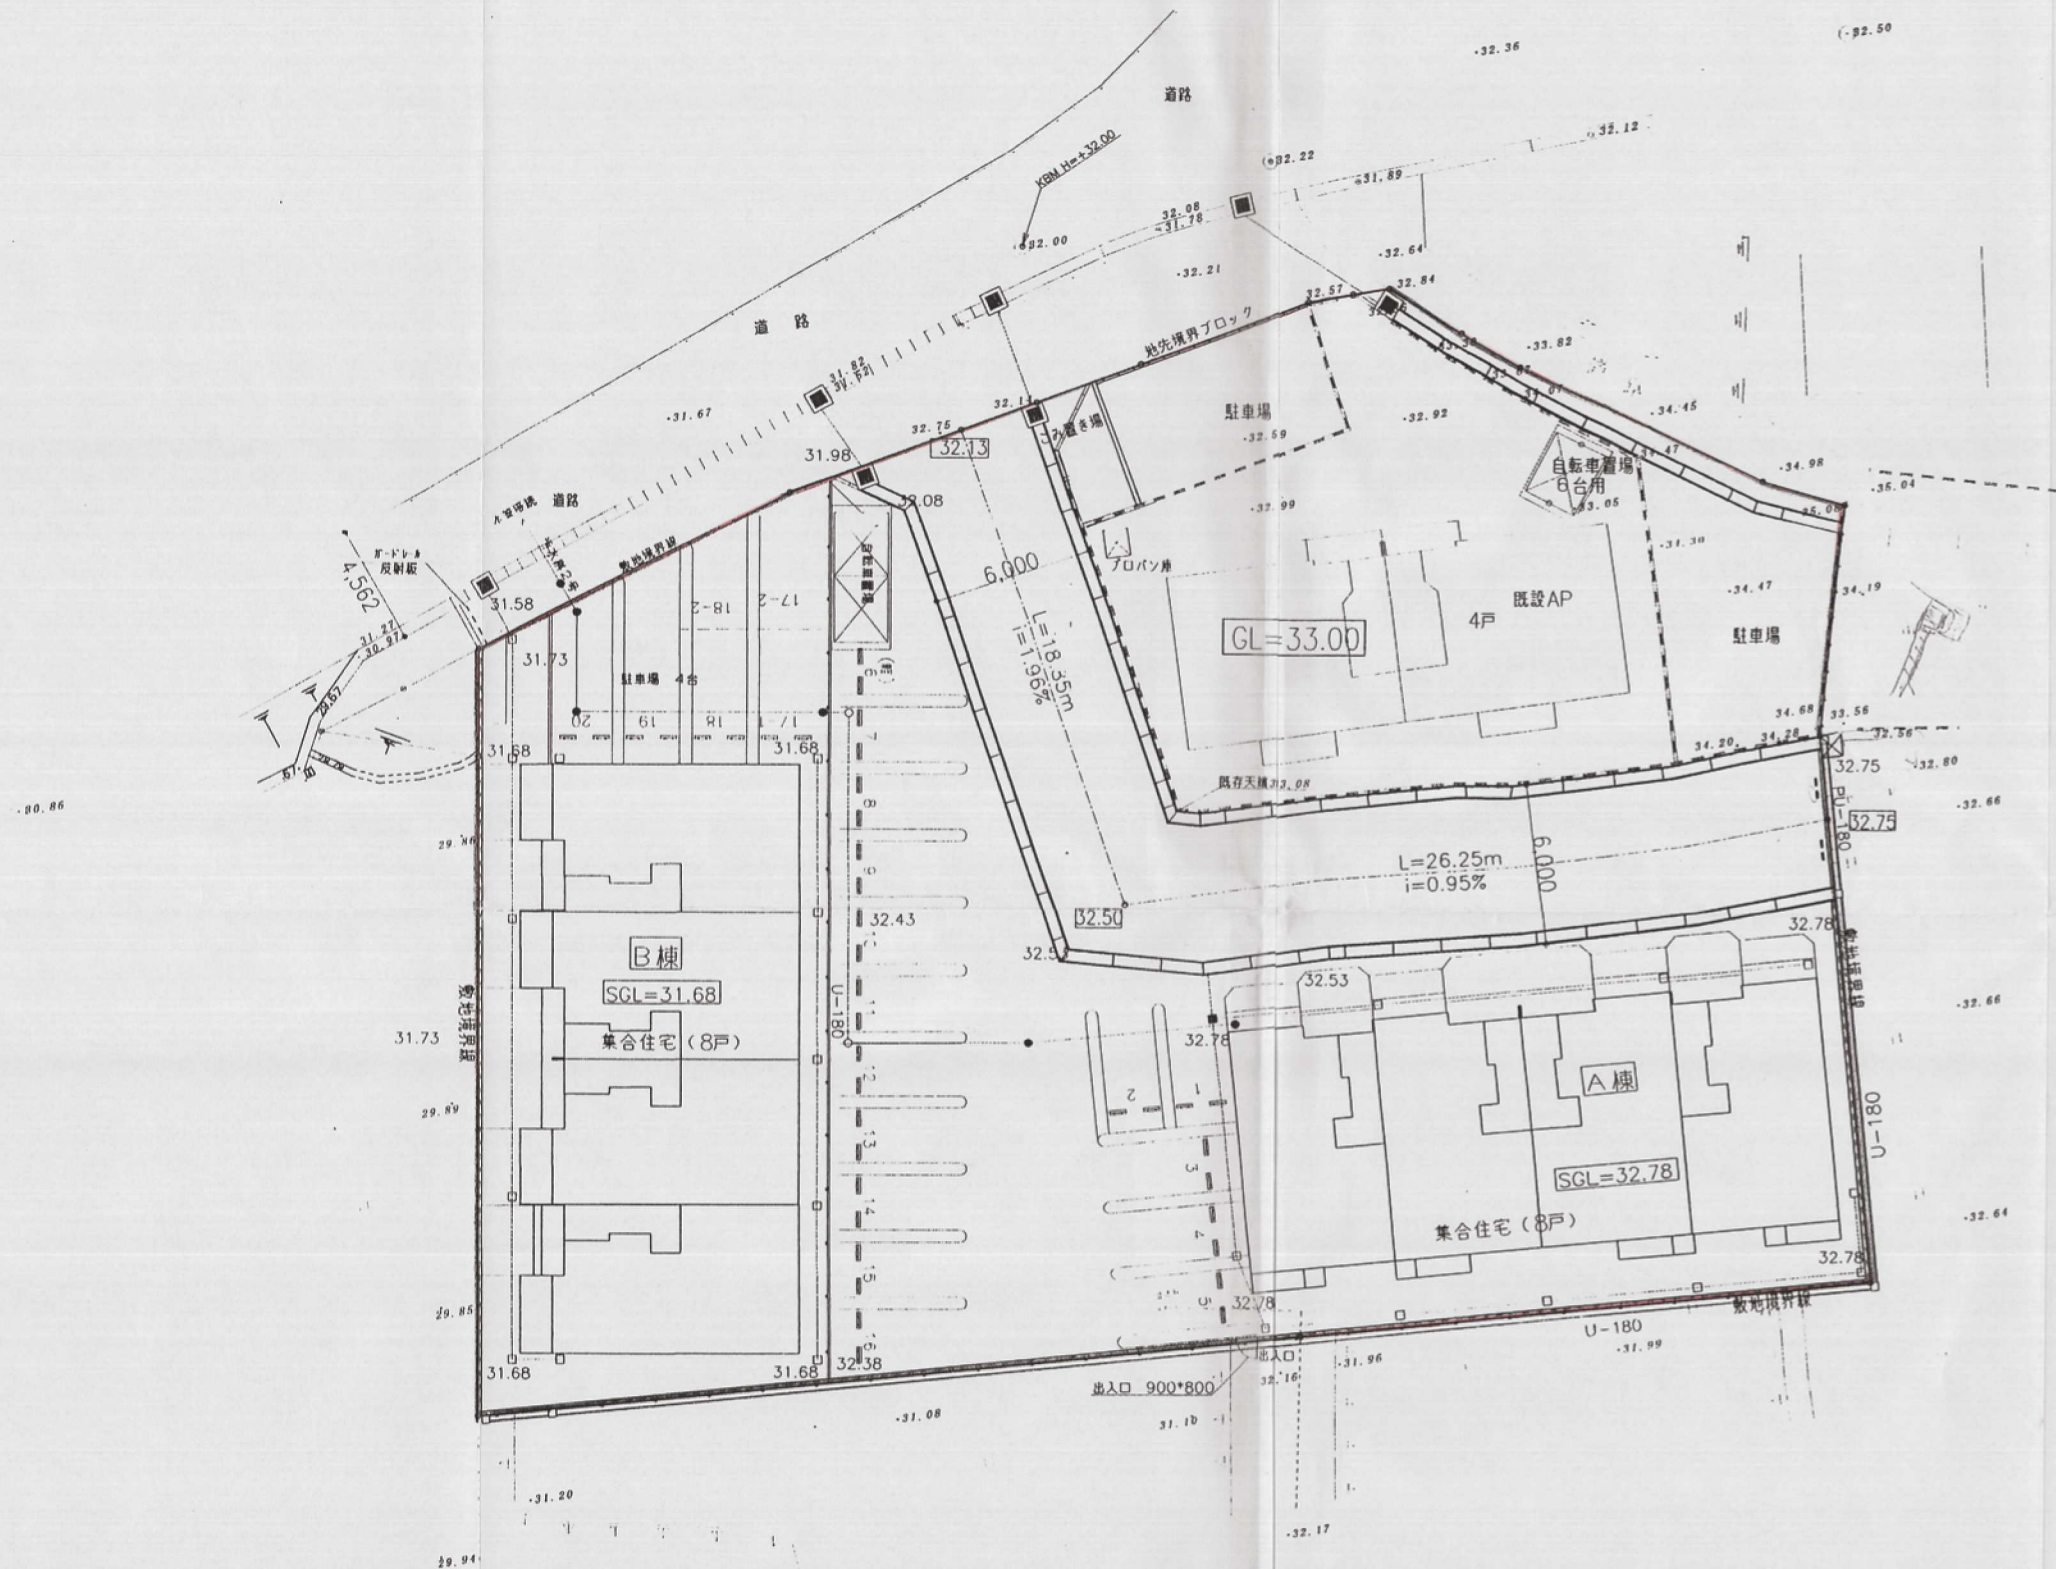

土地利用計画

名称	面積(m ²)	比率(%)	備考
宅地	1,445.86	83.09	共同住宅(20戸)
道路	294.19	16.91	
合計	1,740.05	100.00	

14-20

竣工図

開発者	坂 本 貞 之		
開発区域 の名称	北九州市小倉南区沼緑町2丁目658-1他		
図面種別	上土地利用 平面図		
図面番号	縮 尺	設計年月日	
7	S = 1 / 200		
設計者	北九州市若松区本町1丁目13番15号		
	TEL 093-771-6565	氏 名 山下淳	