


土地利用計画平面図

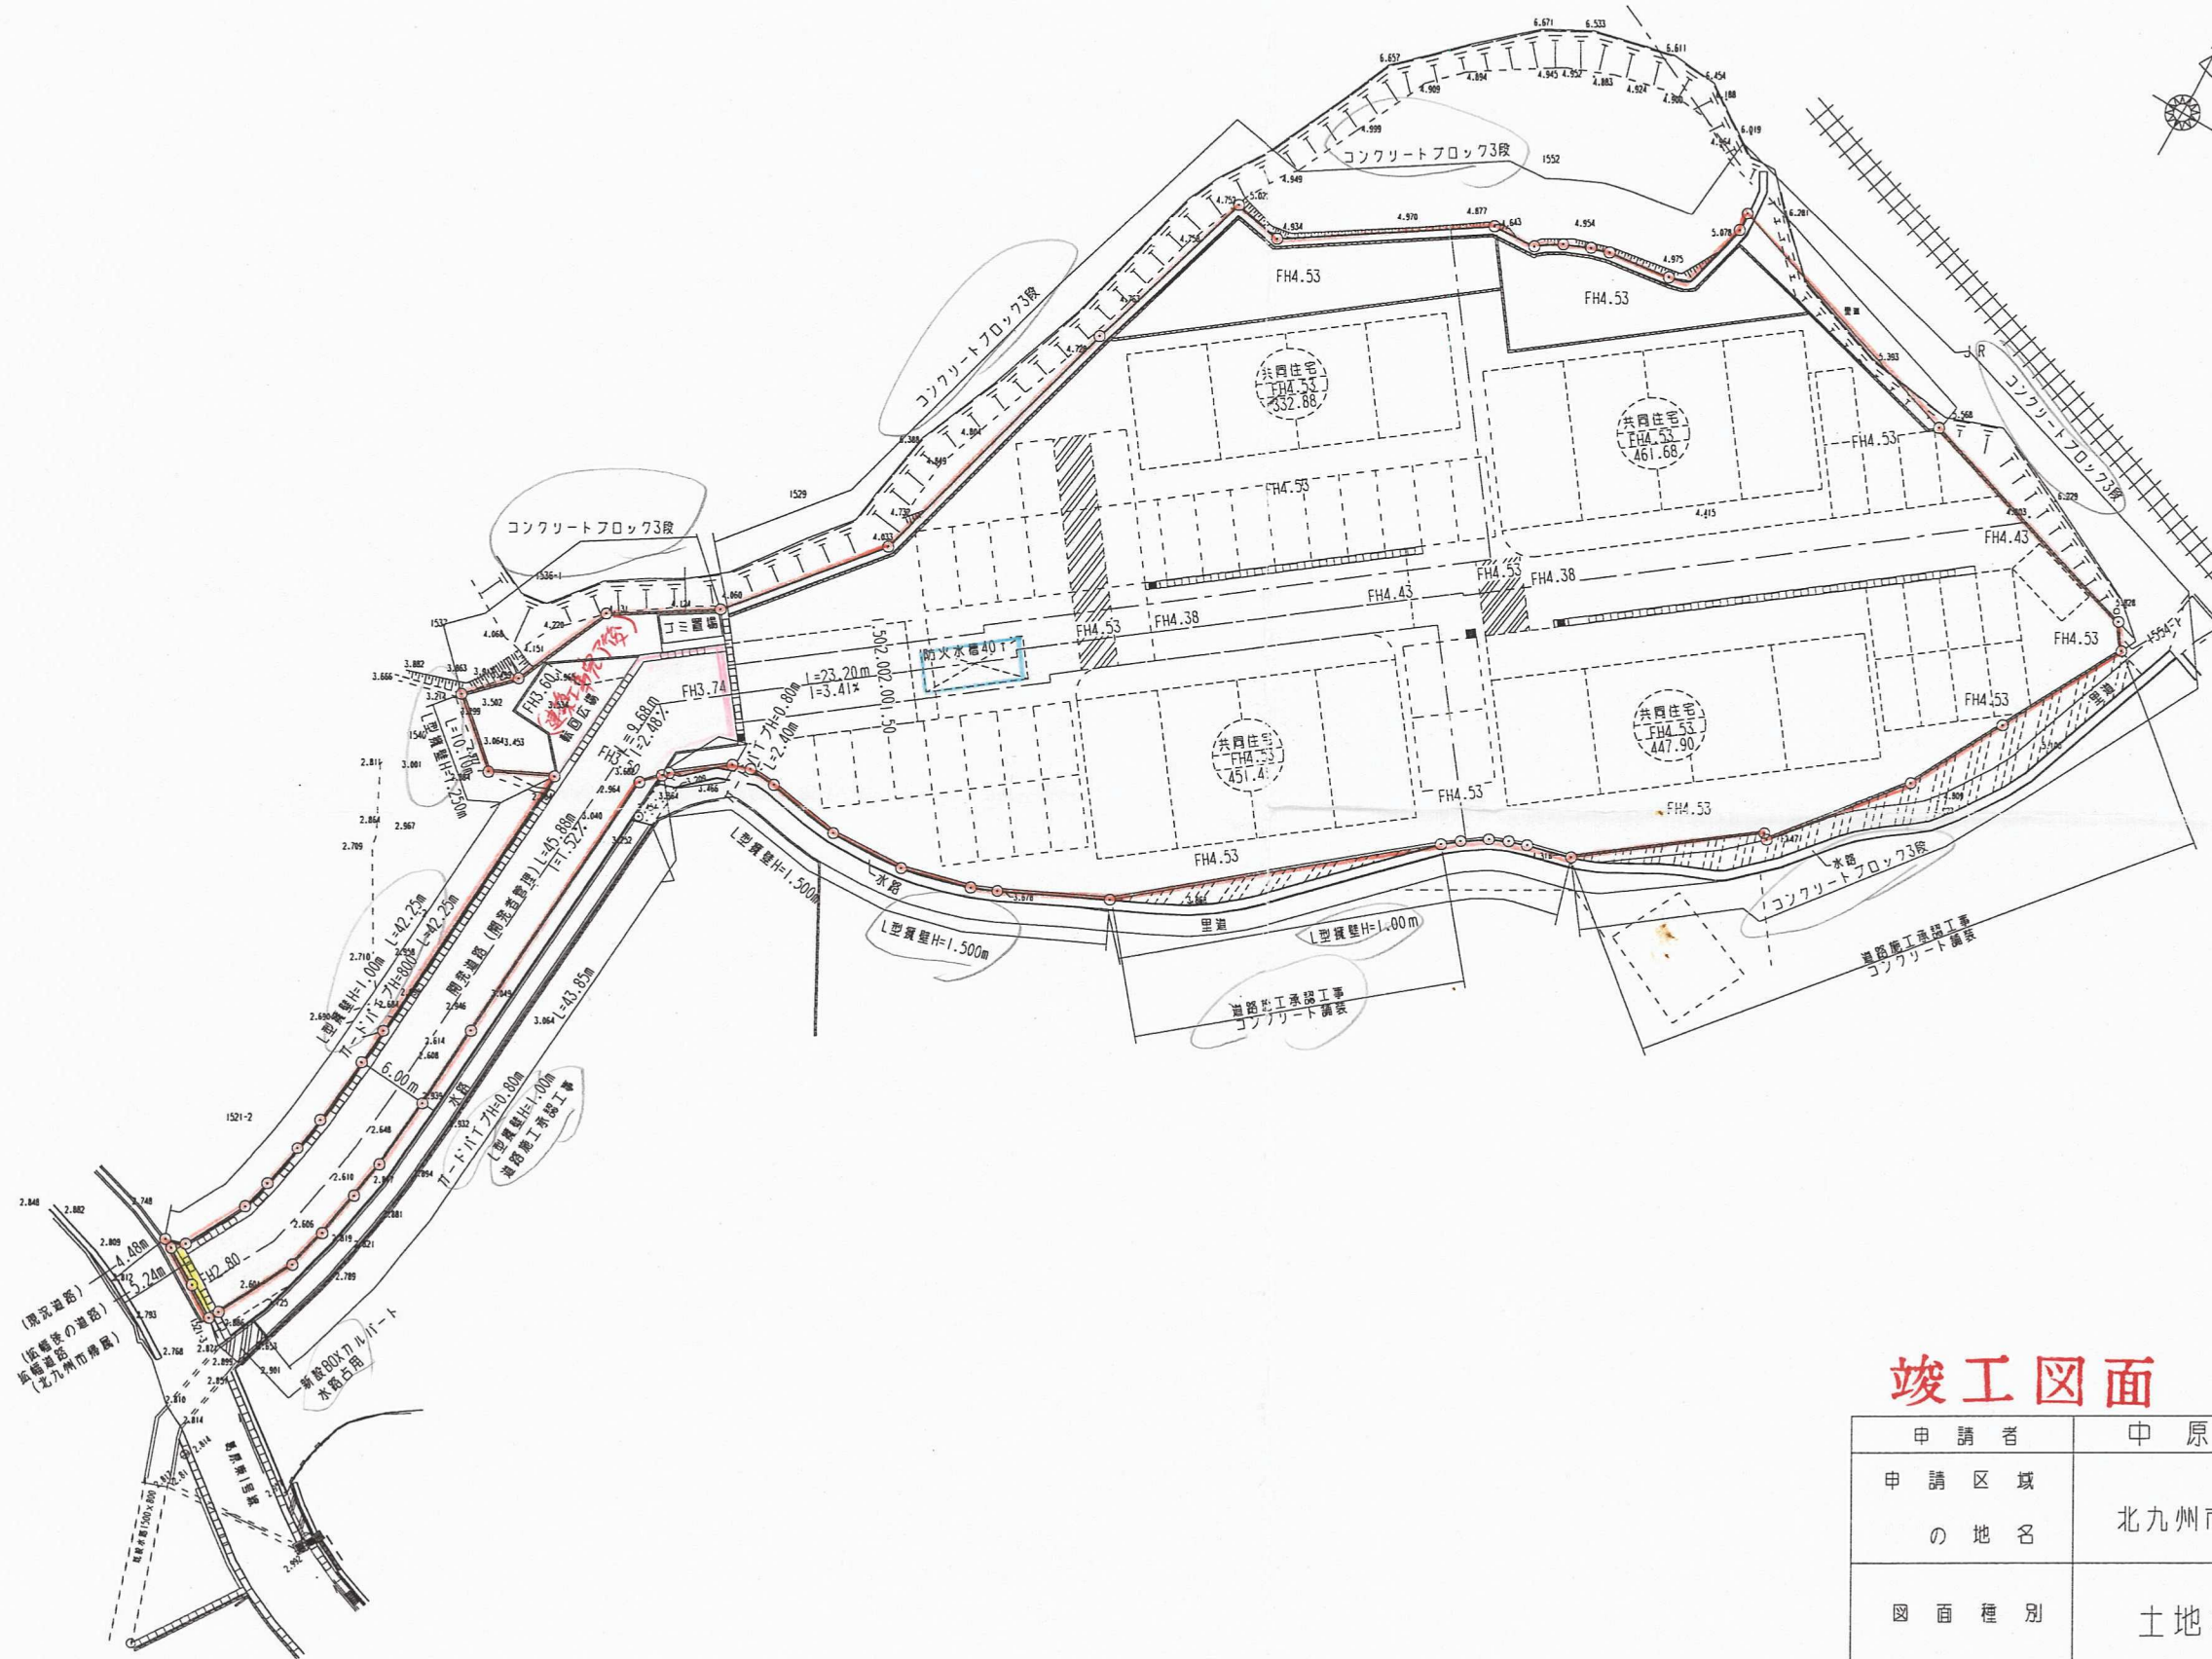

竣工図面

申請者	中原 申二	
申請区域 の地名	北九州市小倉南区葛原東五丁目1525-2ほか	
図面種別	土地利用計画平面図	
図面番号	縮尺	設計年月日
⑤	1/500	平成20年3月14日
設計者	鶴丸土地家屋調査士事務所 土地家屋調査士 鶴丸 政勝 093-692-8033	