


土地利用計画平面図

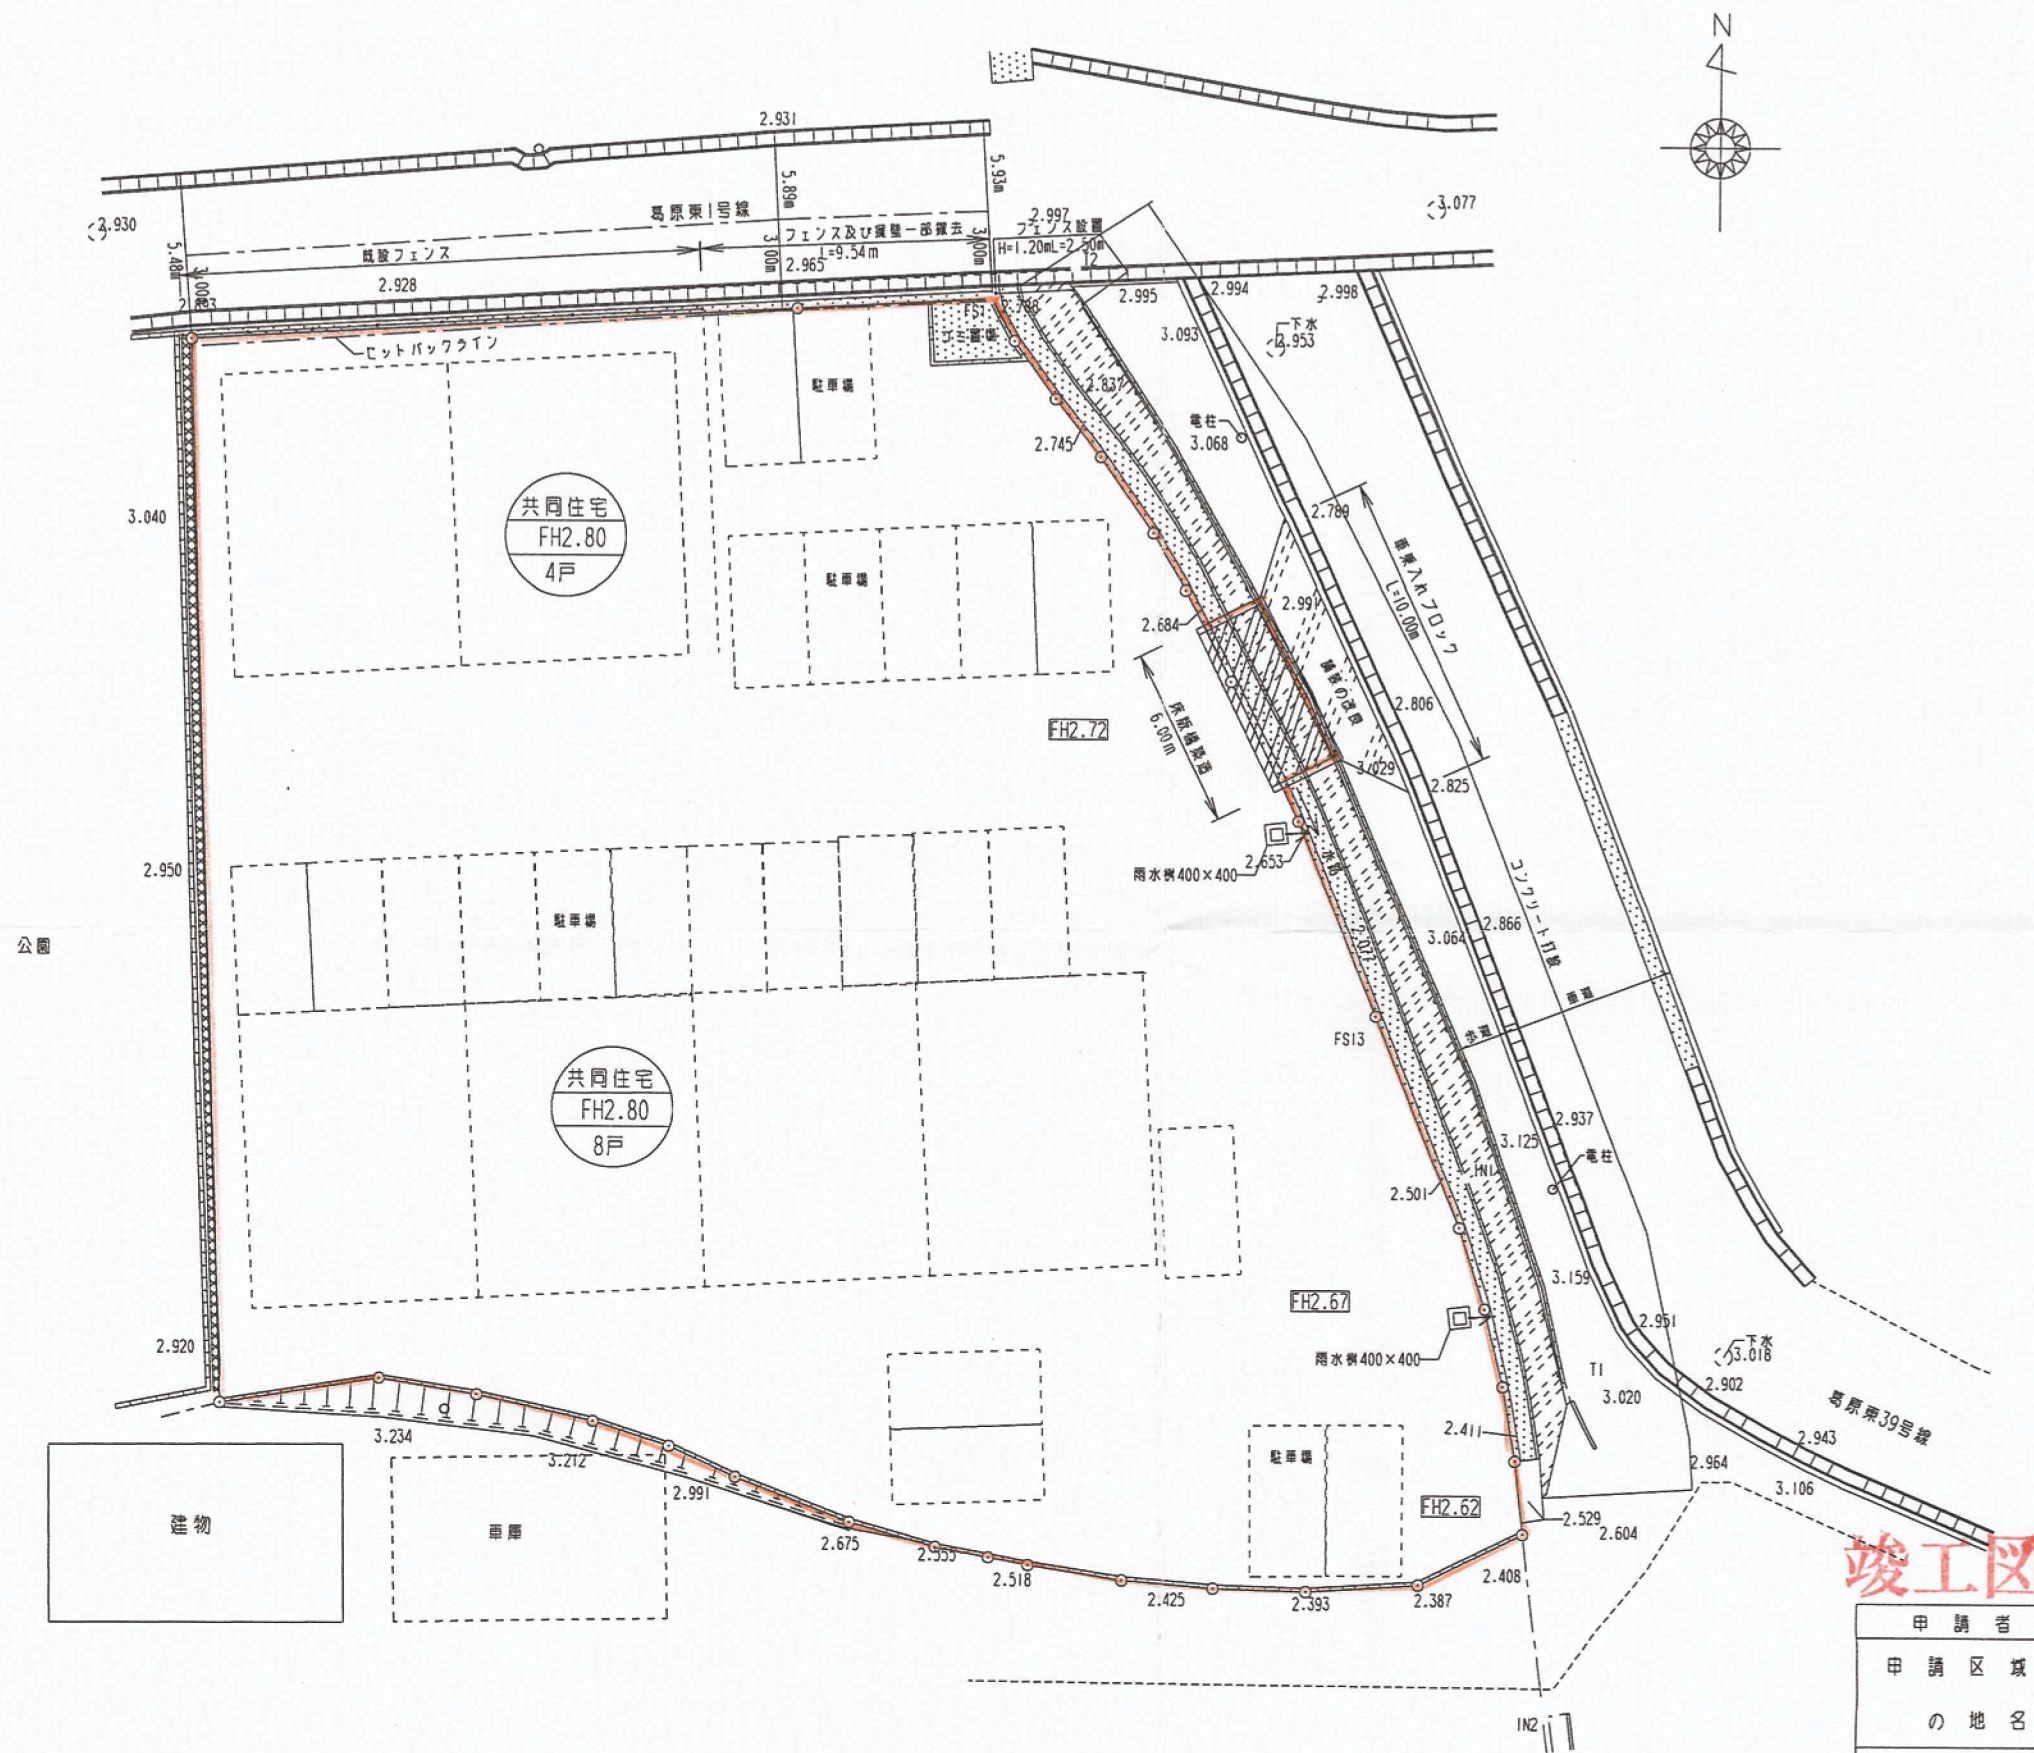

竣工図

※フェンス及び擁壁の撤去は、建築完了時に行います。

申請者	繁 永 弘 昭		
申請区域 の地名	北九州市小倉南区葛原東五丁目1410-1, 1410-4		
図面種別	土地利用計画平面図		
図面番号	縮 尺	設 計 年 月 日	
	1/250	平成18年6月2日	
設計者	鶴丸土地家屋調査士事務所 土地家屋調査士 鶴 丸 政		-692-8033