



北九州市小倉南区中曾根4丁目1951-5

字 図

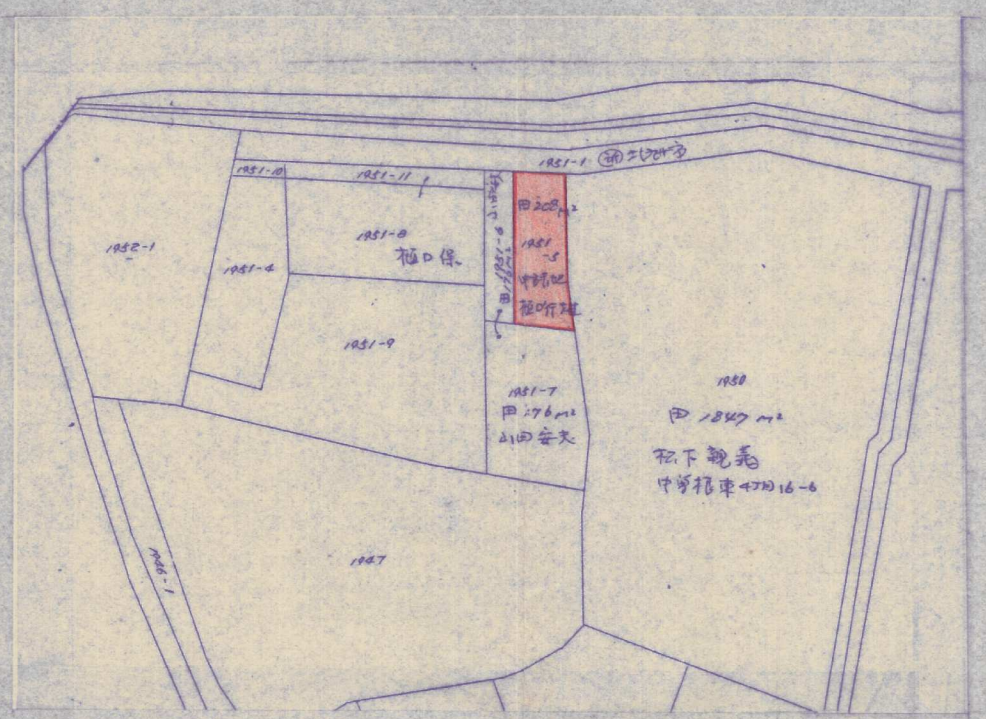


測量 図 S 1:250

地番	底辺	高さ	倍面積
イ	23.04	9.47	218.1888
ロ	23.04	8.63	198.8352
		倍面積	417.0240
		倍面積	208.51200
		坪数	63.07

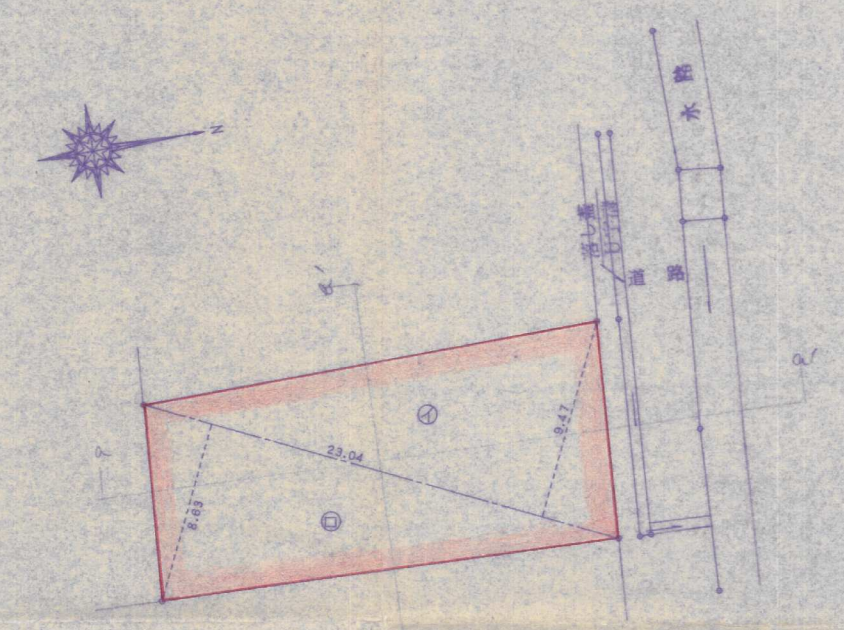

断面 図 S1:100

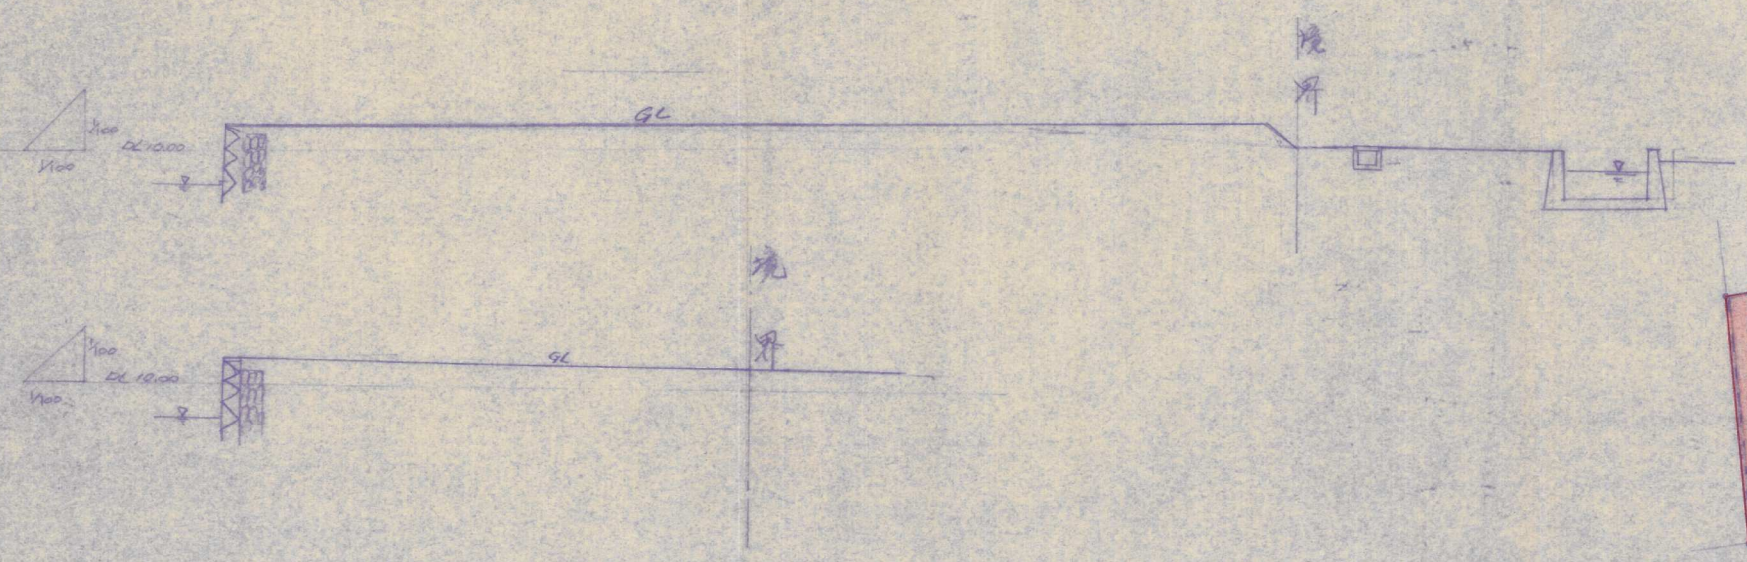

平面竣工図及び排水竣工図

S1:200

