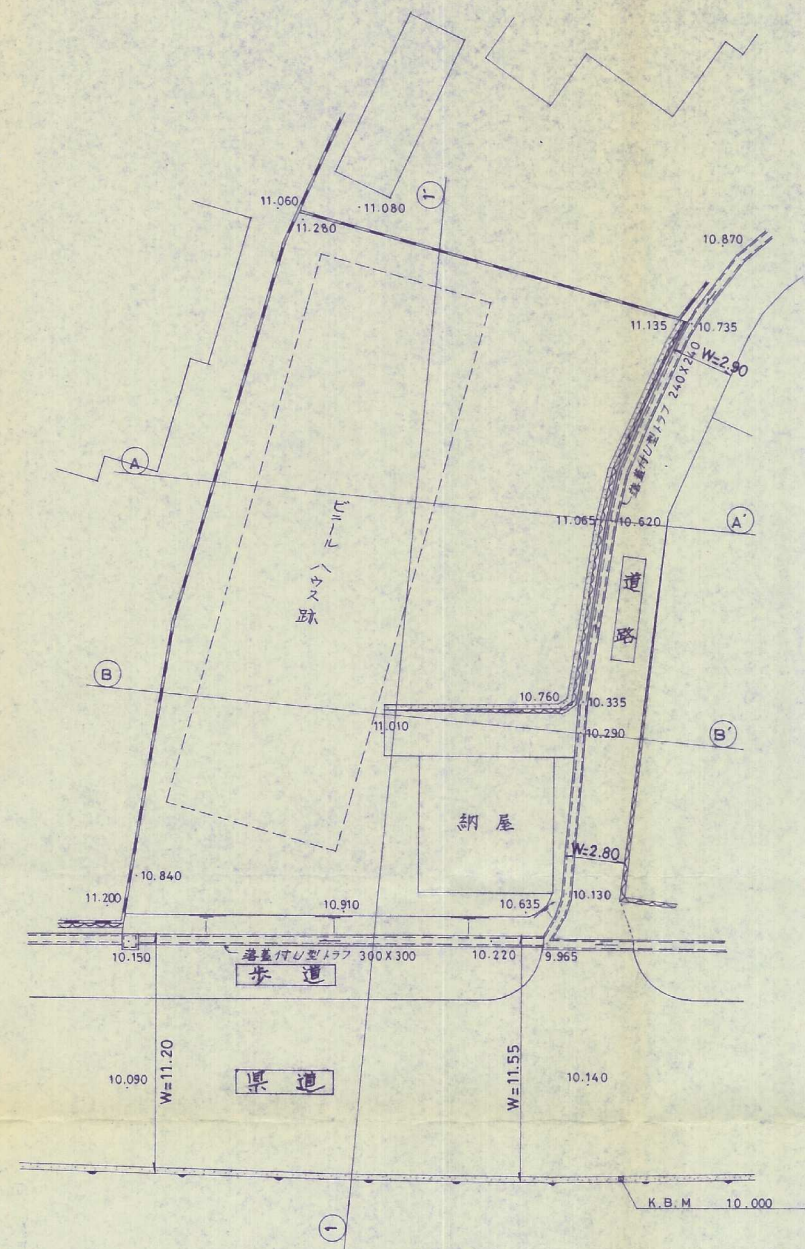
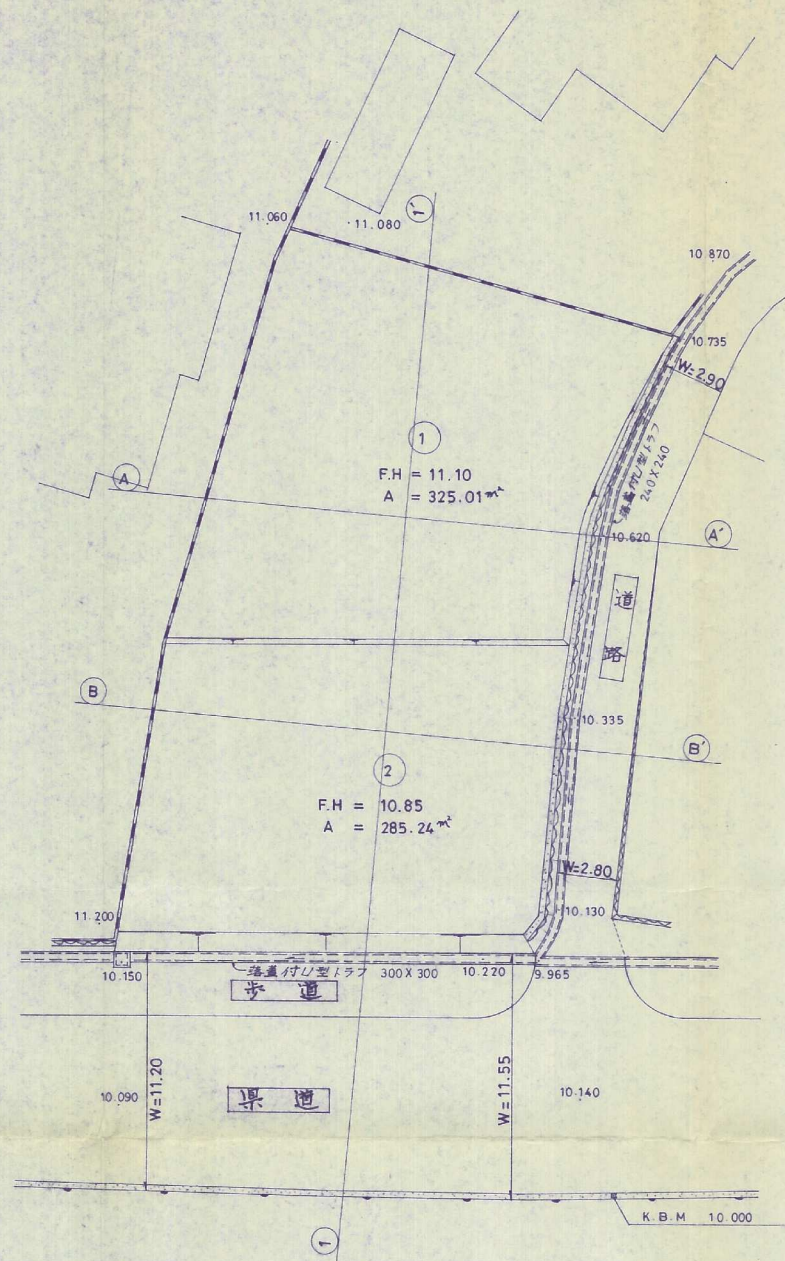


現況平面図

土地利用計画図
(竣工図)

(竣工図)

申請主	梶原敏雄氏
申請場所	北九州市小倉南区大字吉田
図面名称	尺 1:250
作成年月日	昭和59年9月12日
上村 隆興 事務所 北九州市小倉南区大字吉田 3-11号 TEL 091-811-0111	

造成計画断面図

