


土地利用計画図

縮尺 = 1/200

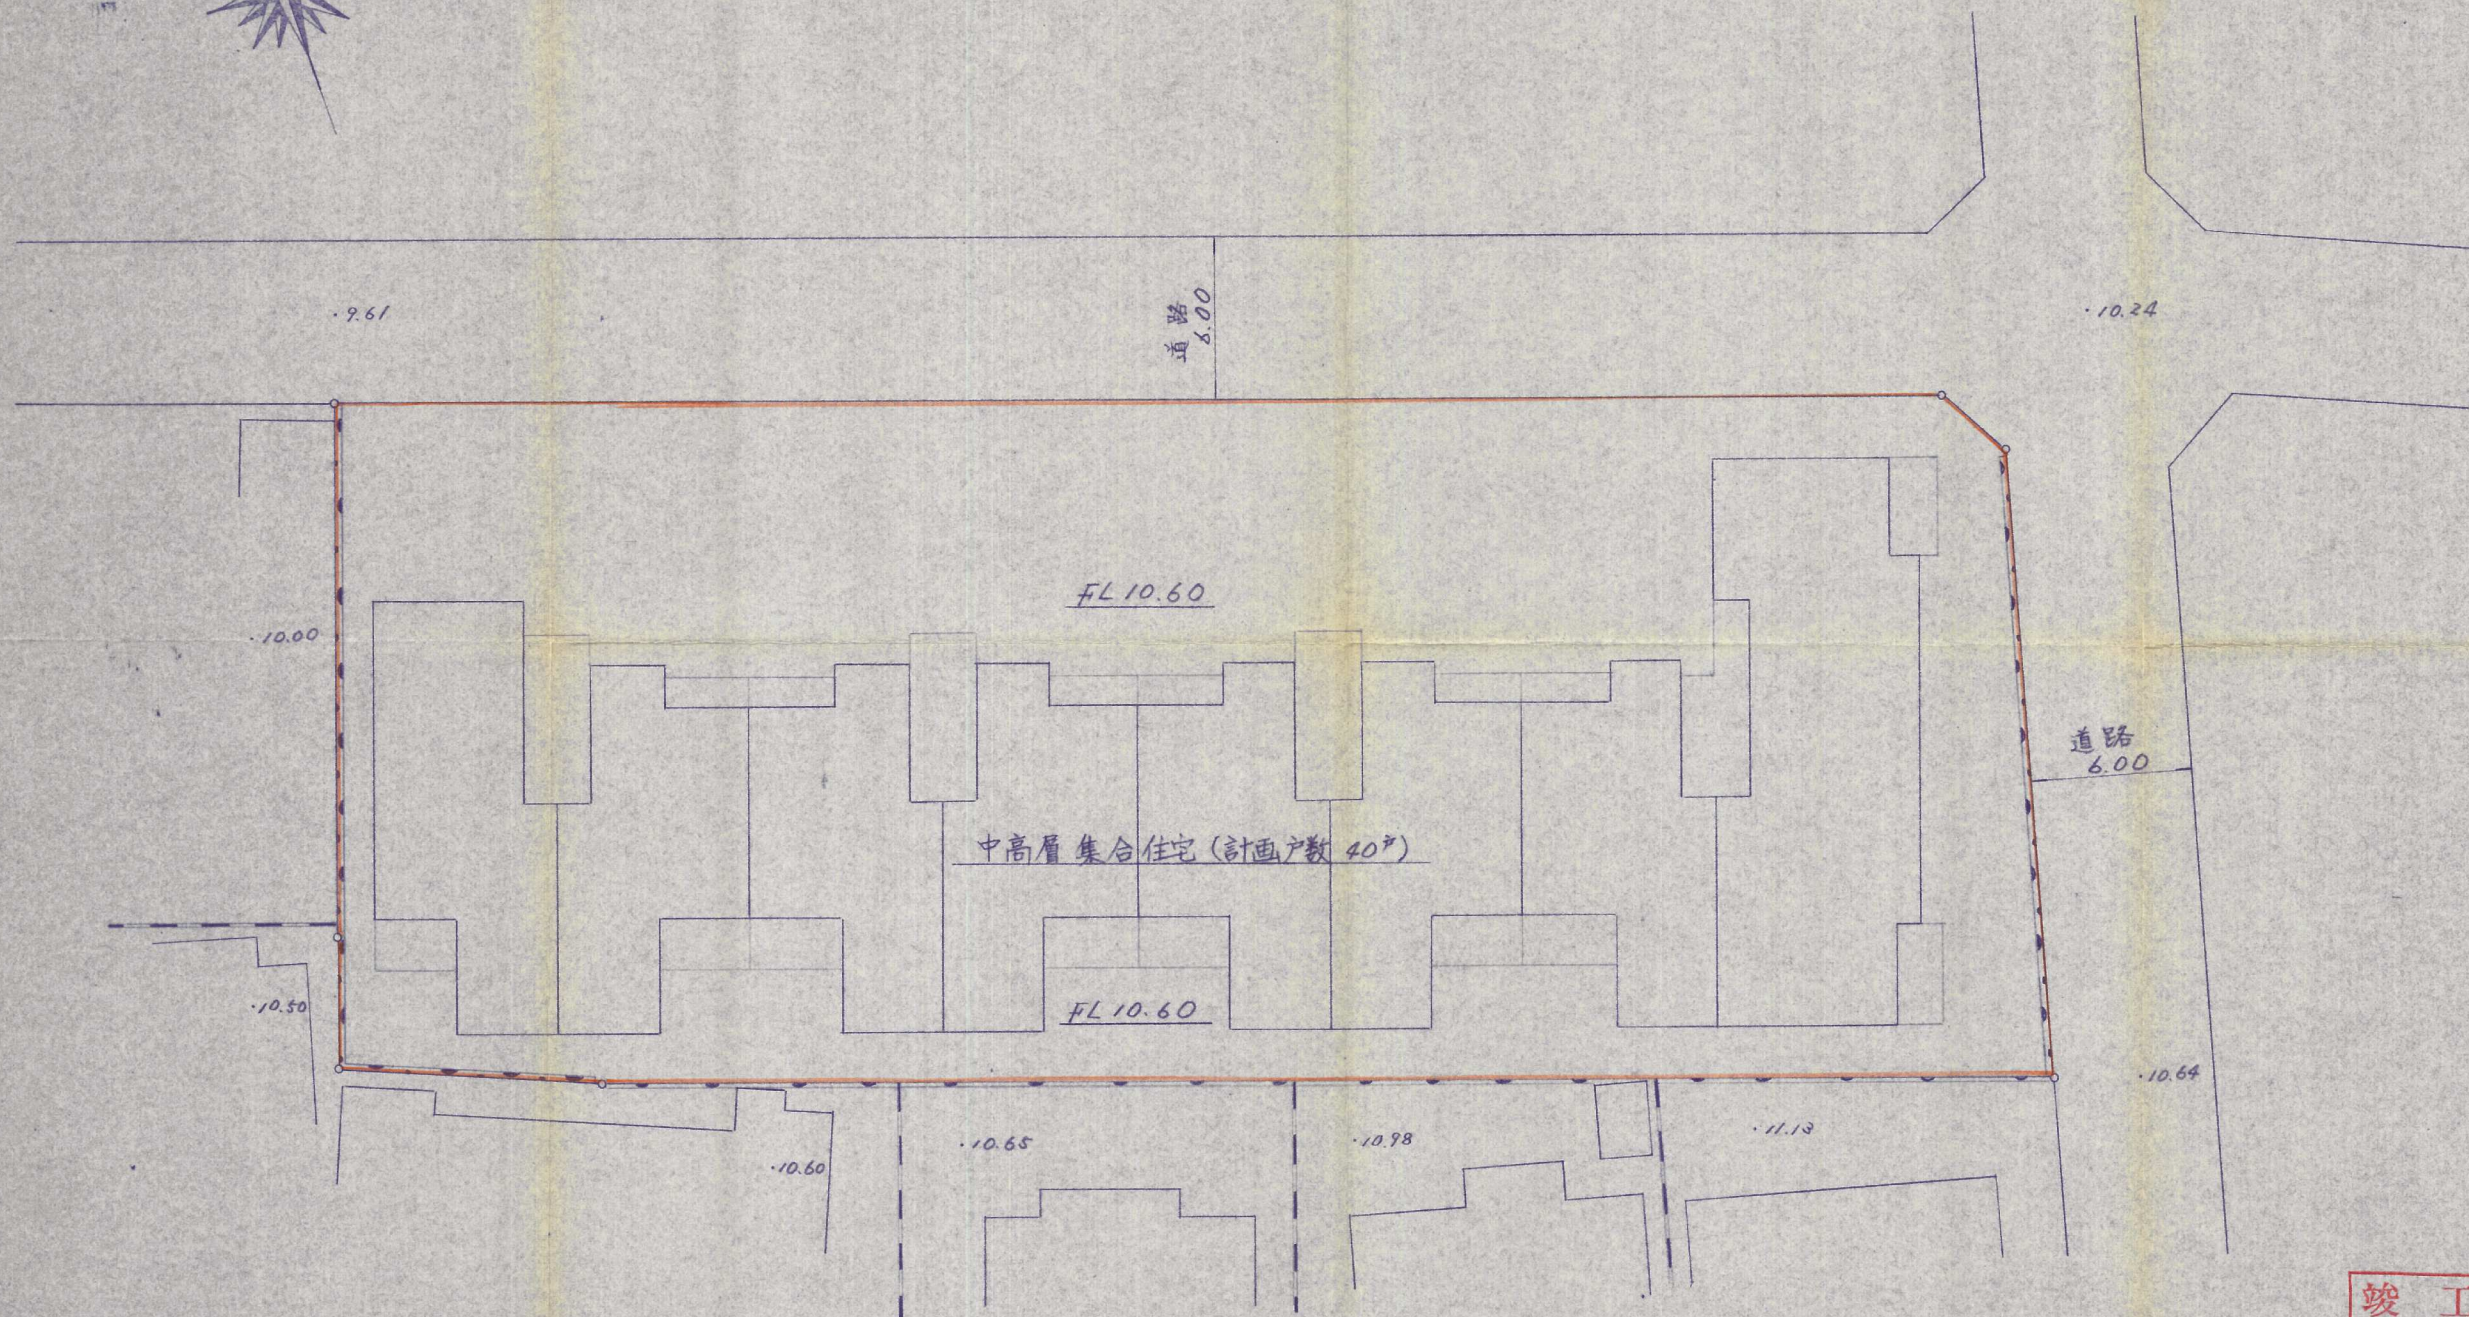

竣工図

58-45

申請者	東宝住宅株式会社		
工事場所	北九州市戸畑区中原西2丁目4-4		
図面名称	土地利用計画図		
株式会社 村上工務店	図面番号	縮尺	
	6/8	1/200	
設計者	武田 忠美	検印	年 月 日