


土地利用竣工図

S=1:1500

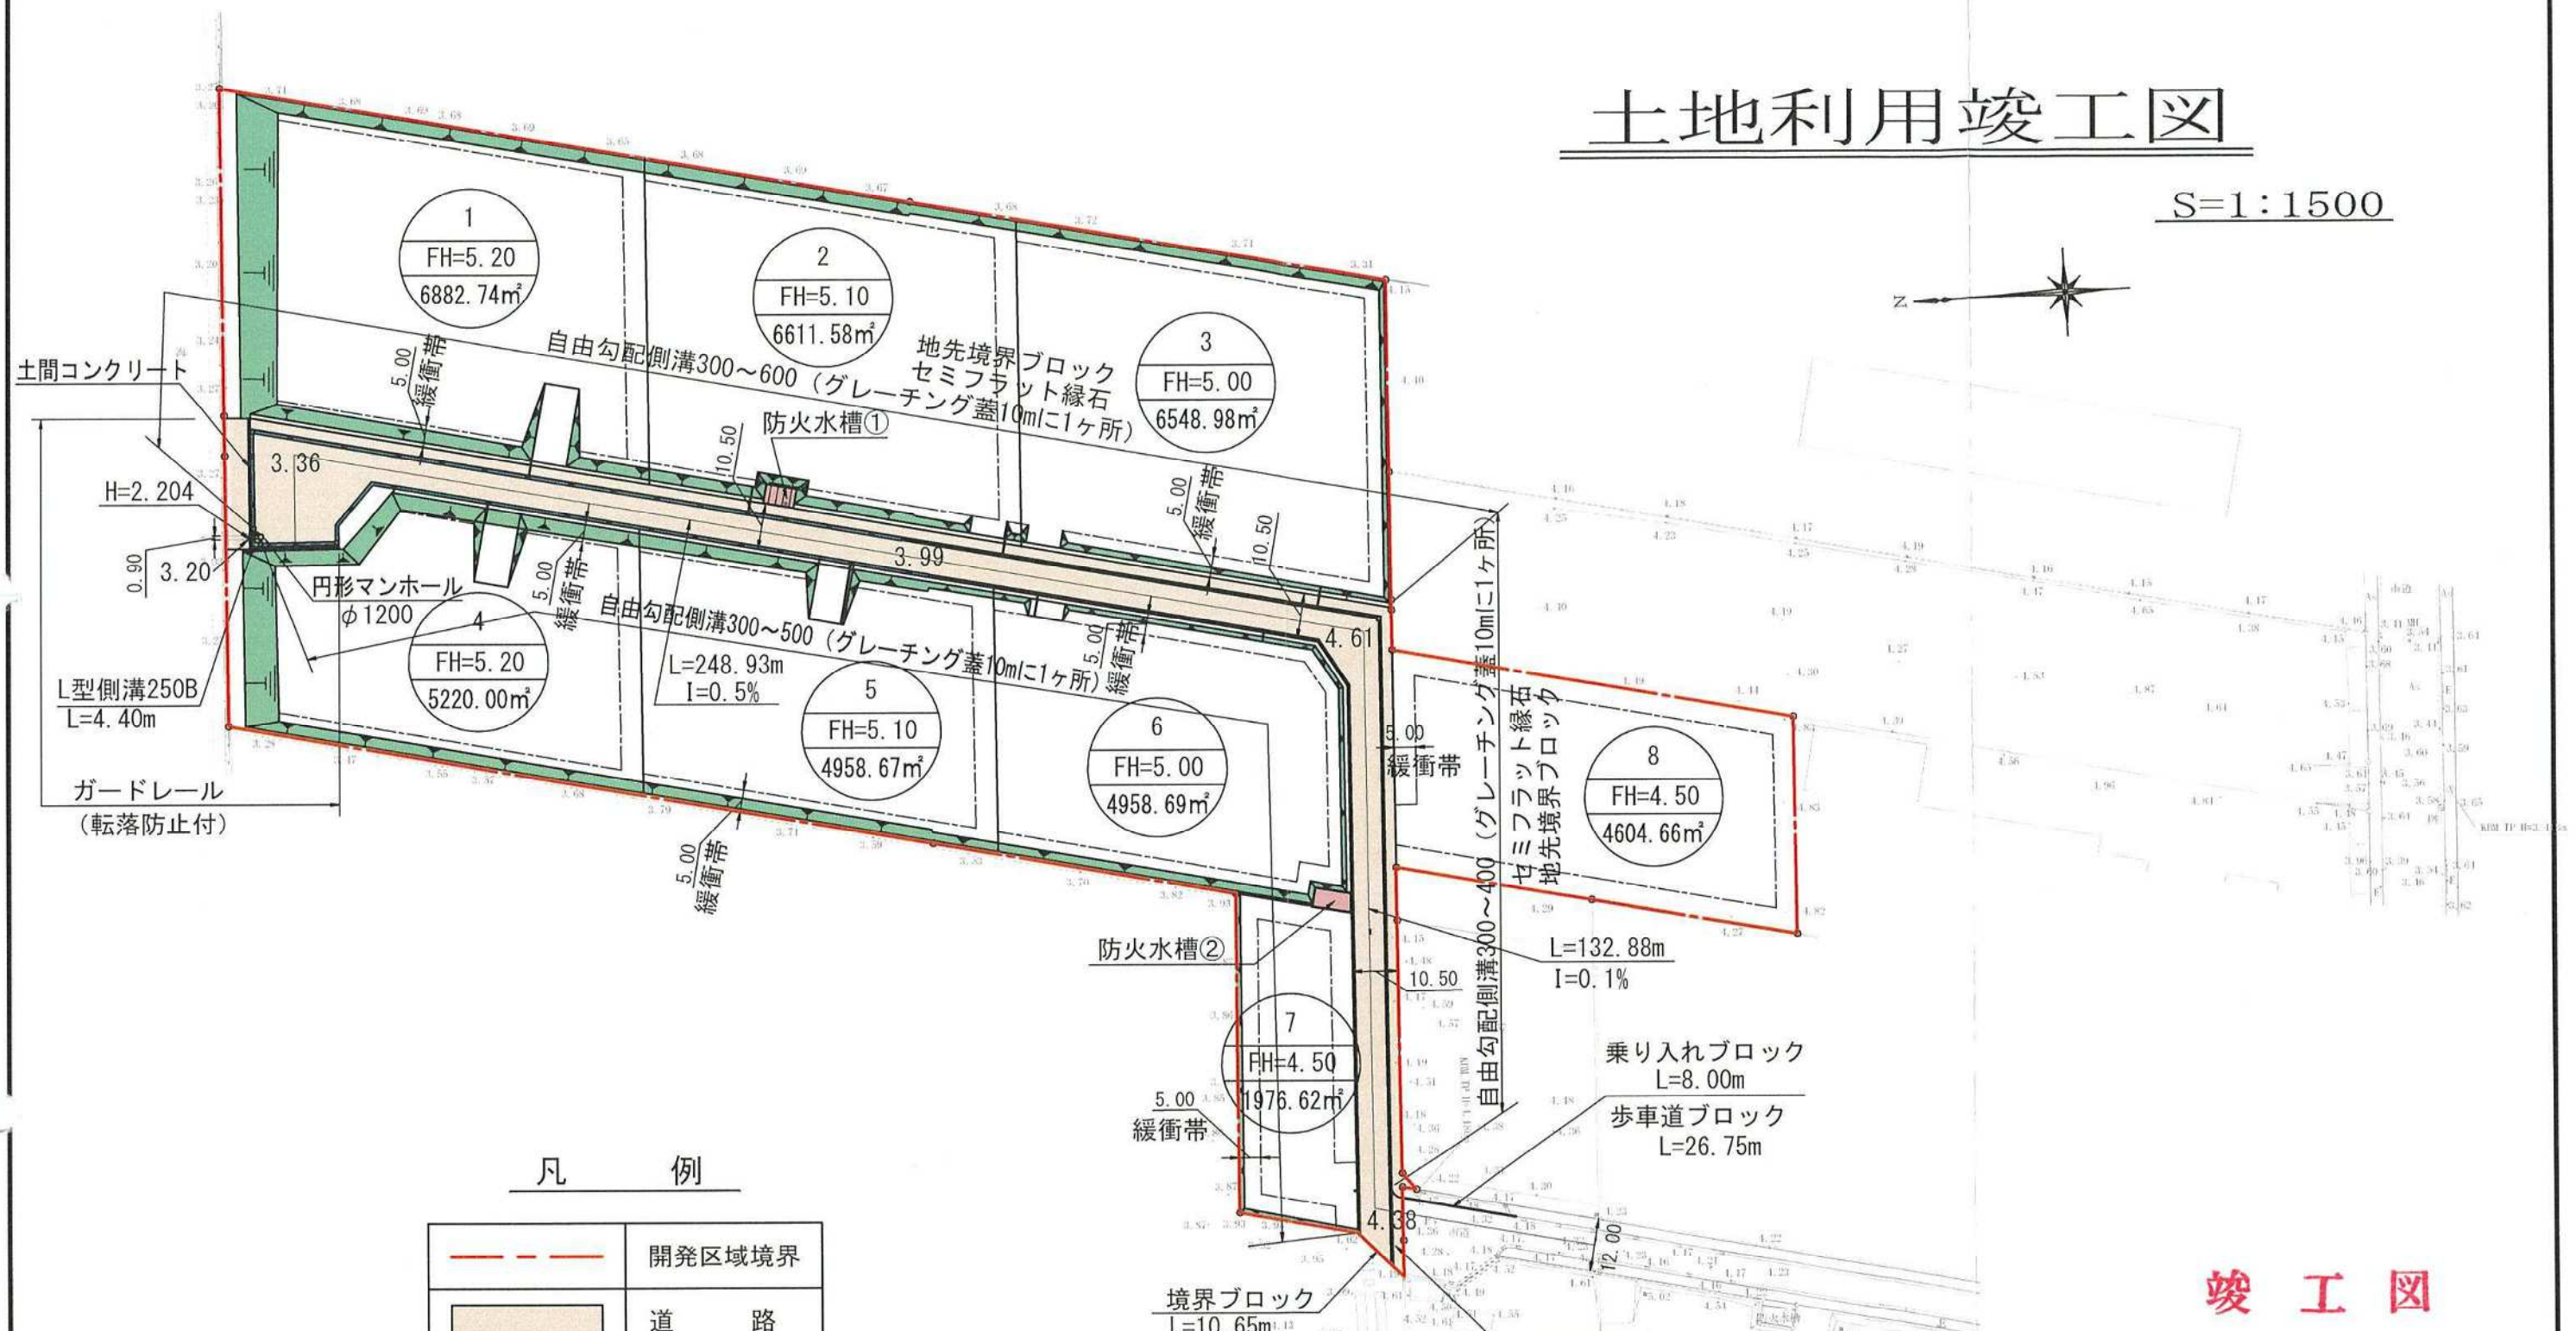

凡 例

	開発区域境界
	道 路
	防 火 水 槽
	側 溝、柵
	法 面

竣 工 図

開 発 者	TEL 06-6633-3244	クリエイティブトラスト(株)
開発区域 の地名	北九州市門司区新門司二丁目11番6外	
図面 種別	土 地 利 用 竣 工 図	
図面番号	縮 尺	設計年月日
6	S=1:1500	R3.4.28
設計者	北九州市小倉北区馬借三丁目3番37号 (有)高尾設計事務所 TEL 093-511-4067 氏名 高 尾 容 旦	