
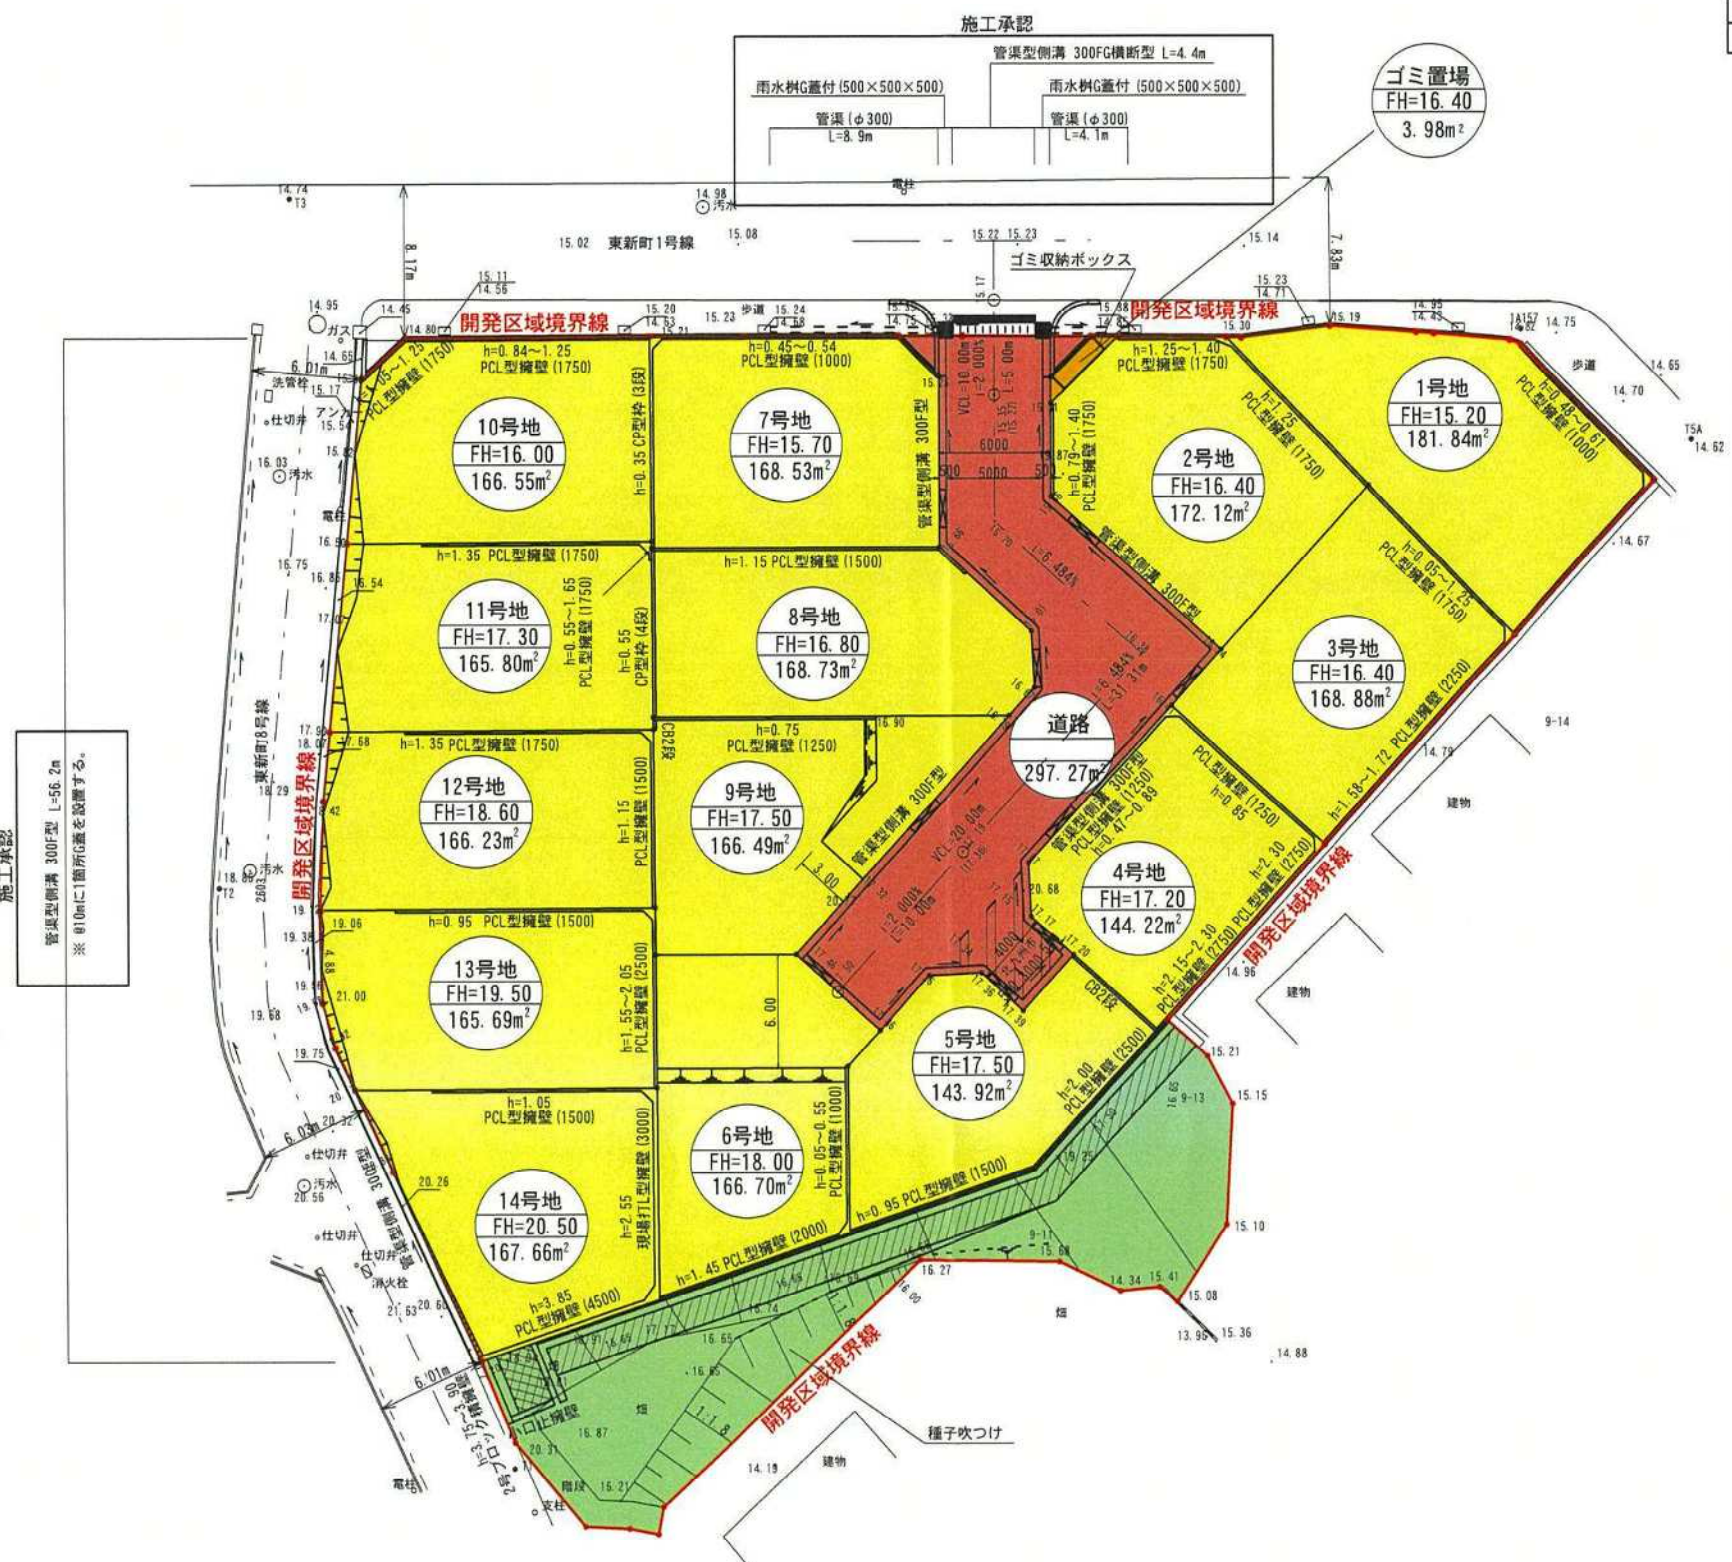


土地利用計画図 A3版:S=1/400

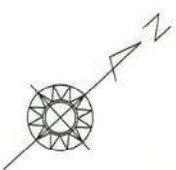

土地利用計画表

施設名称	延長 (m)	面積 (㎡)	坪数	比率 (%)
施工面積		2,917.63	882.58	100.00
セットバック		—	—	—
道路用地	46.31	297.27	89.92	10.19
宅地		2,312.46	699.52	79.26
ゴミ置場		3.98	1.21	0.14
造成協力地		303.92	91.93	10.41

施工承認
管渠型側溝 300F型 L=56.2m

竣工図

開発者	北九州市小倉北区下津四丁目9番2号 TEL 093-571-1555 東宝ホーム株式会社 代表取締役 渡部 通		
開発区域の地名	北九州市門司区東新町二丁目9番13ほか		
図面種別	土地利用計画図		
図面番号	縮尺	設計年月日	
7	A3版: S=1/400	令和 4 年 6 月 日	
設計者	福岡市博多区并相田三丁目4番41号 中納設計事務所 代表 中納 浩紀 TEL 092-502-3302		