


土地利用竣工図

S=1:600

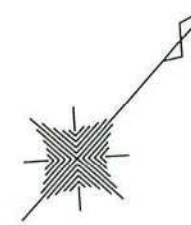


	開発区域境界
	道 路
	防 火 水 槽
	ご み 置 場
	側 溝、樹
	擁 壁
	ブロック積擁壁

(2エ区)

竣工図

※関する工事内の樹木伐採、移設等については
施工承認申請を行う事

開 発 者	TEL 093-511-8859	第一交通産業株式会社
開発区域 の地名	北九州市門司区不老町一丁目1番13外	
図面 種別	土 地 利 用 竣 工 図	
図面番号	縮 尺	設計年月日
6	S=1:600	R3.11.8
設計者	北九州市小倉北区馬借三丁目3番37号 (有)高尾設計事務所 TEL 093-511-4067 氏名 高尾 容 旦	

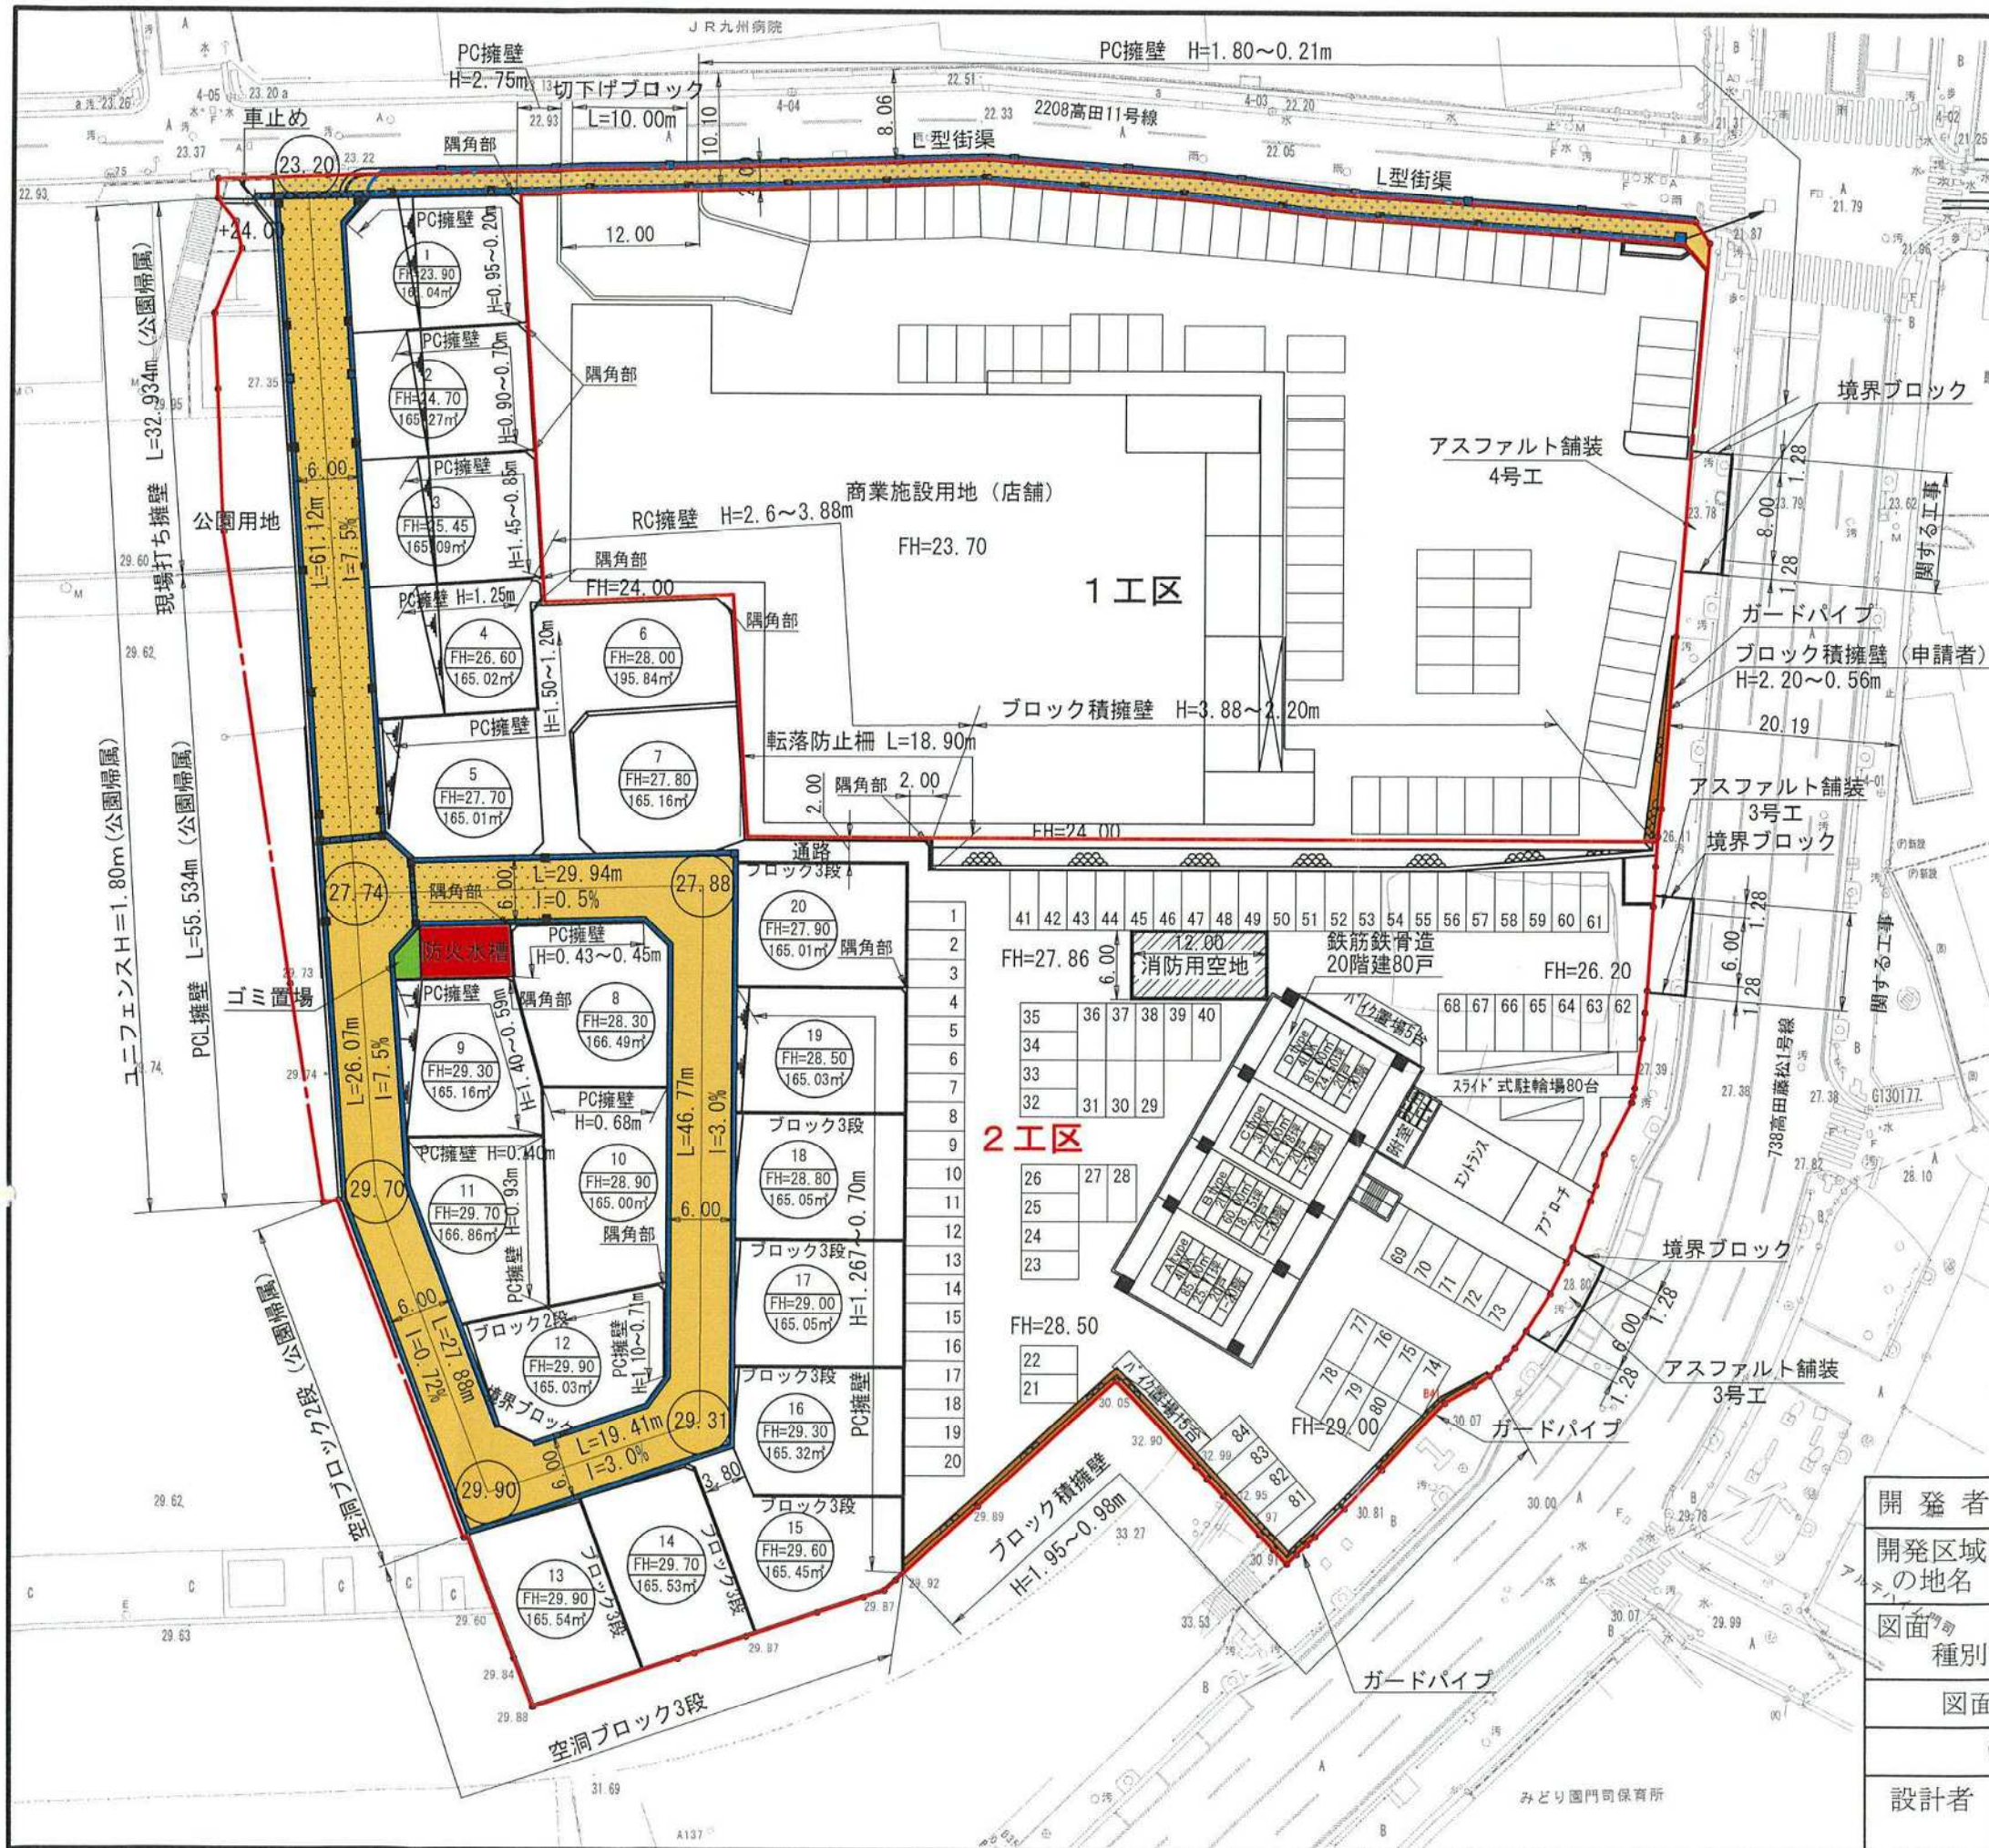

502124