


宅地造成完成図

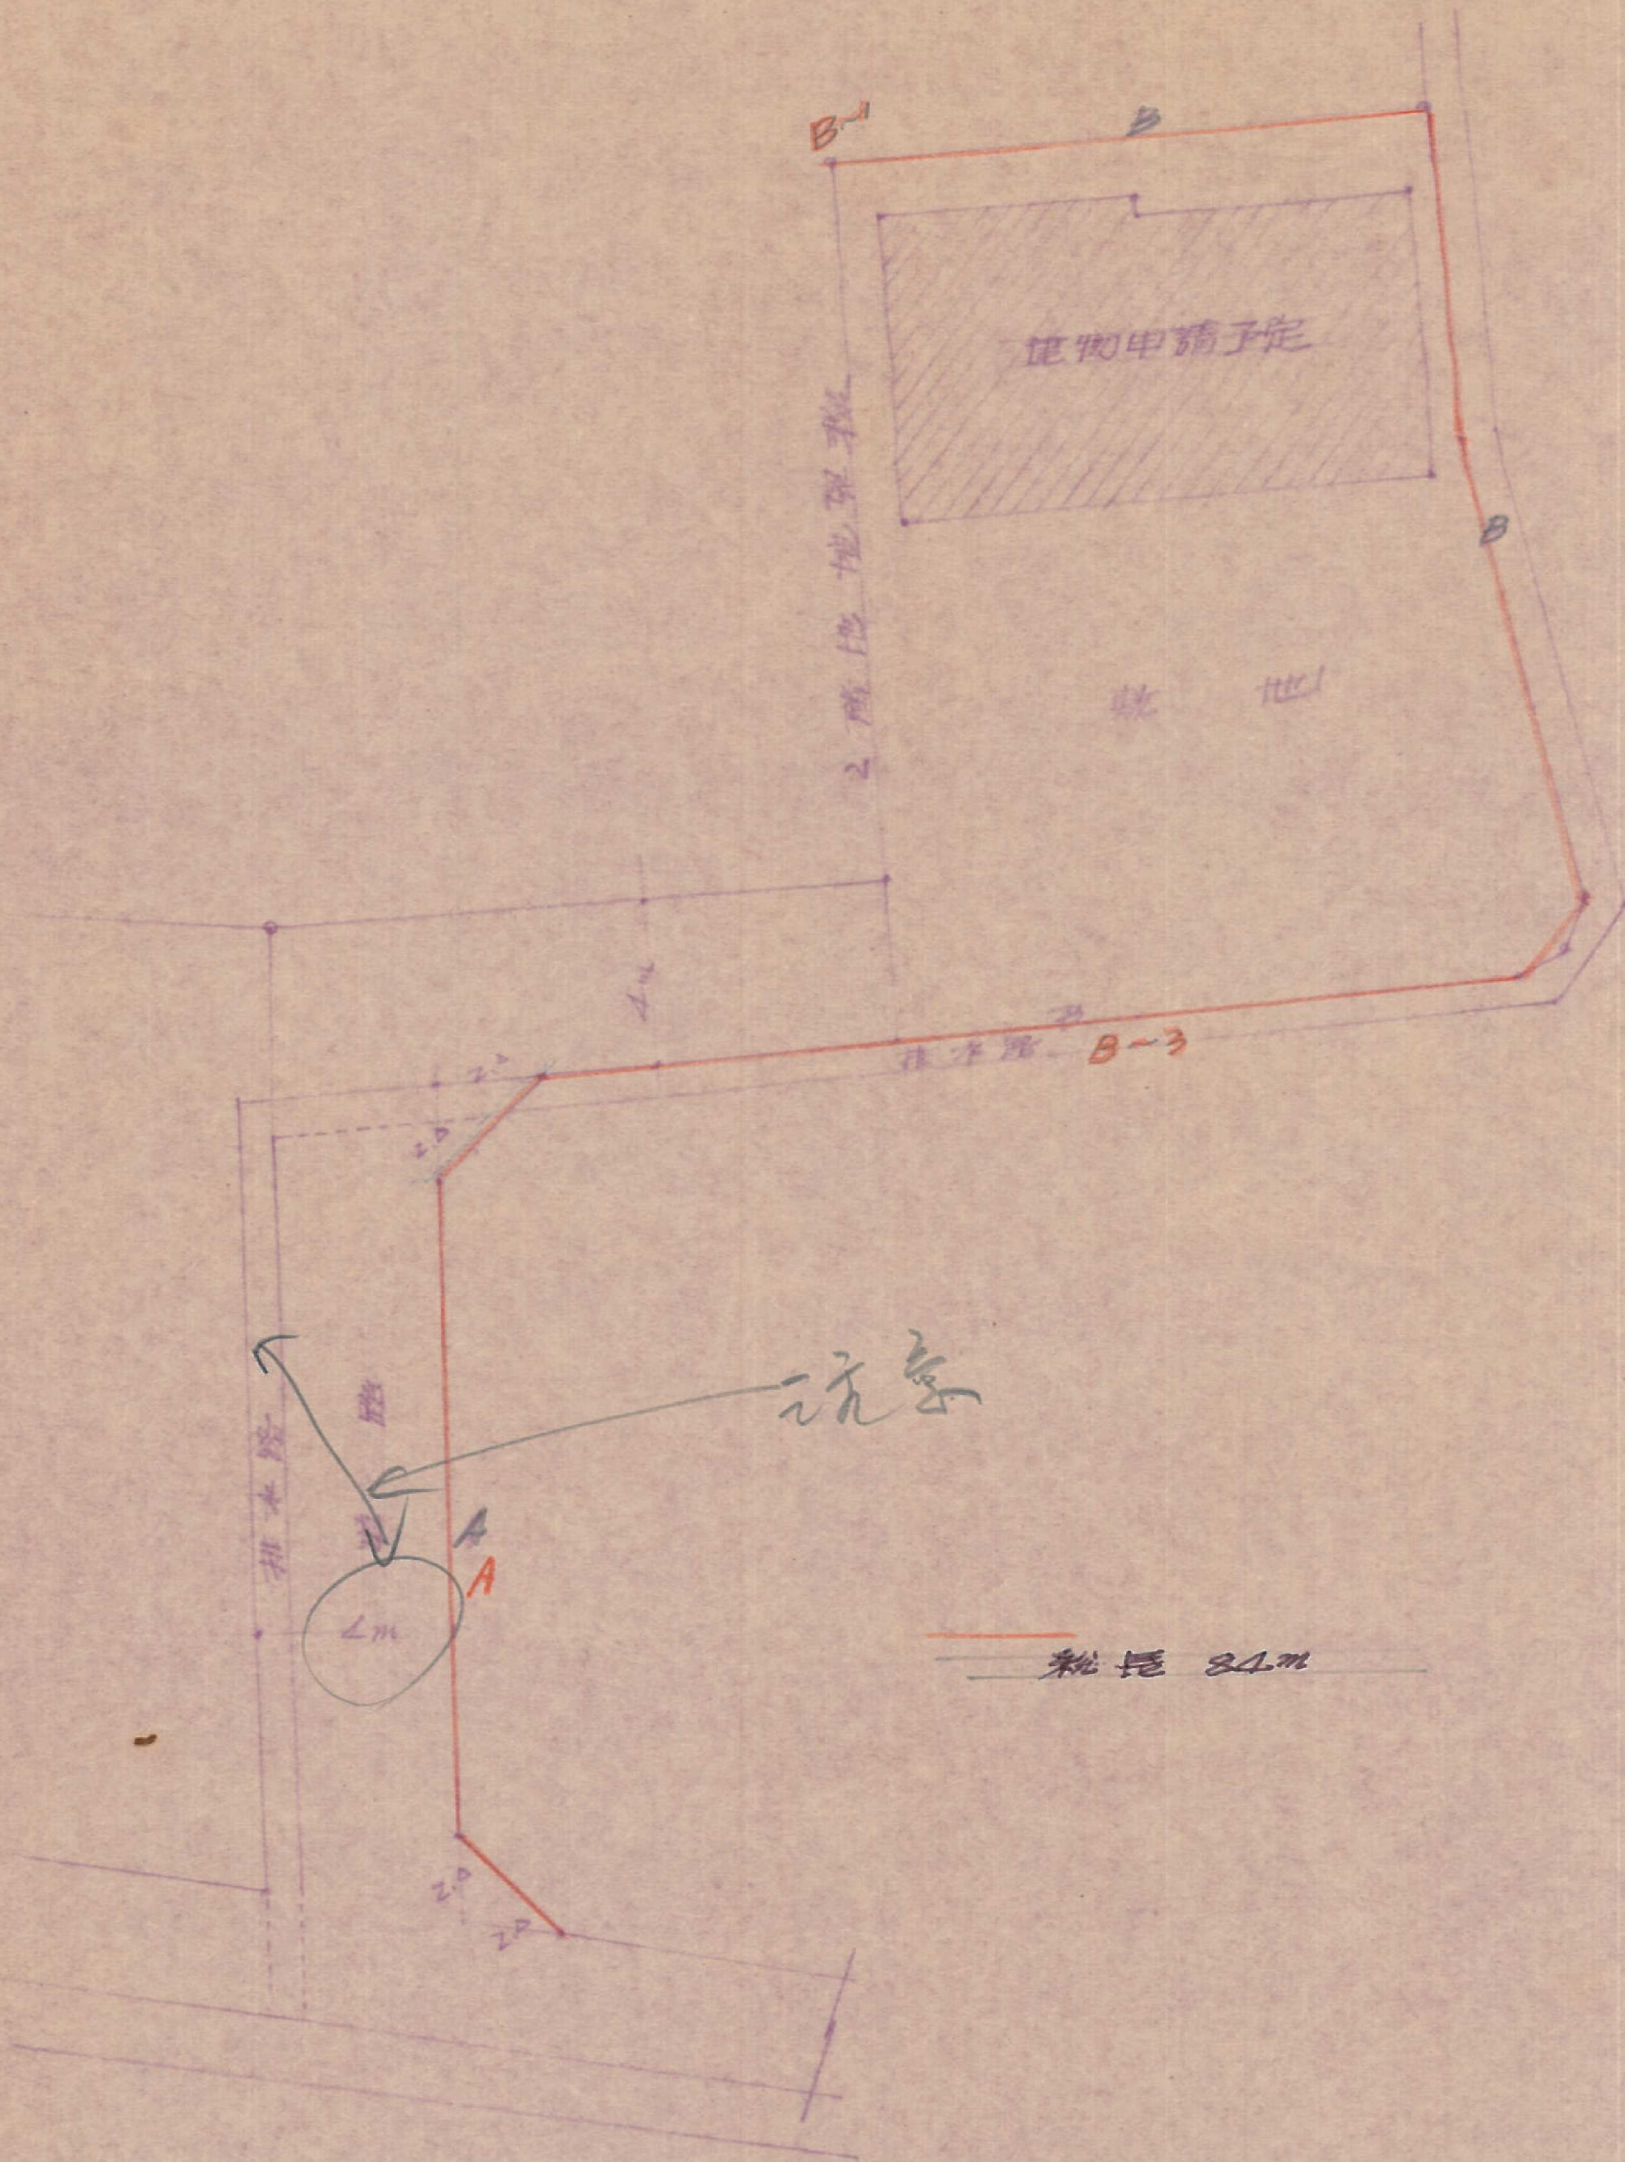

工事名	三宅町		
名称			
図面番号		縮尺	承認印
設計者名		印	日付
 株式会社 東 政敏建築設計事務所 北九州市小倉区木町本町15 TEL ⑤7 1556 ⑤2 4968		一級建築士 東	登録番号第37061 政 敏 印