
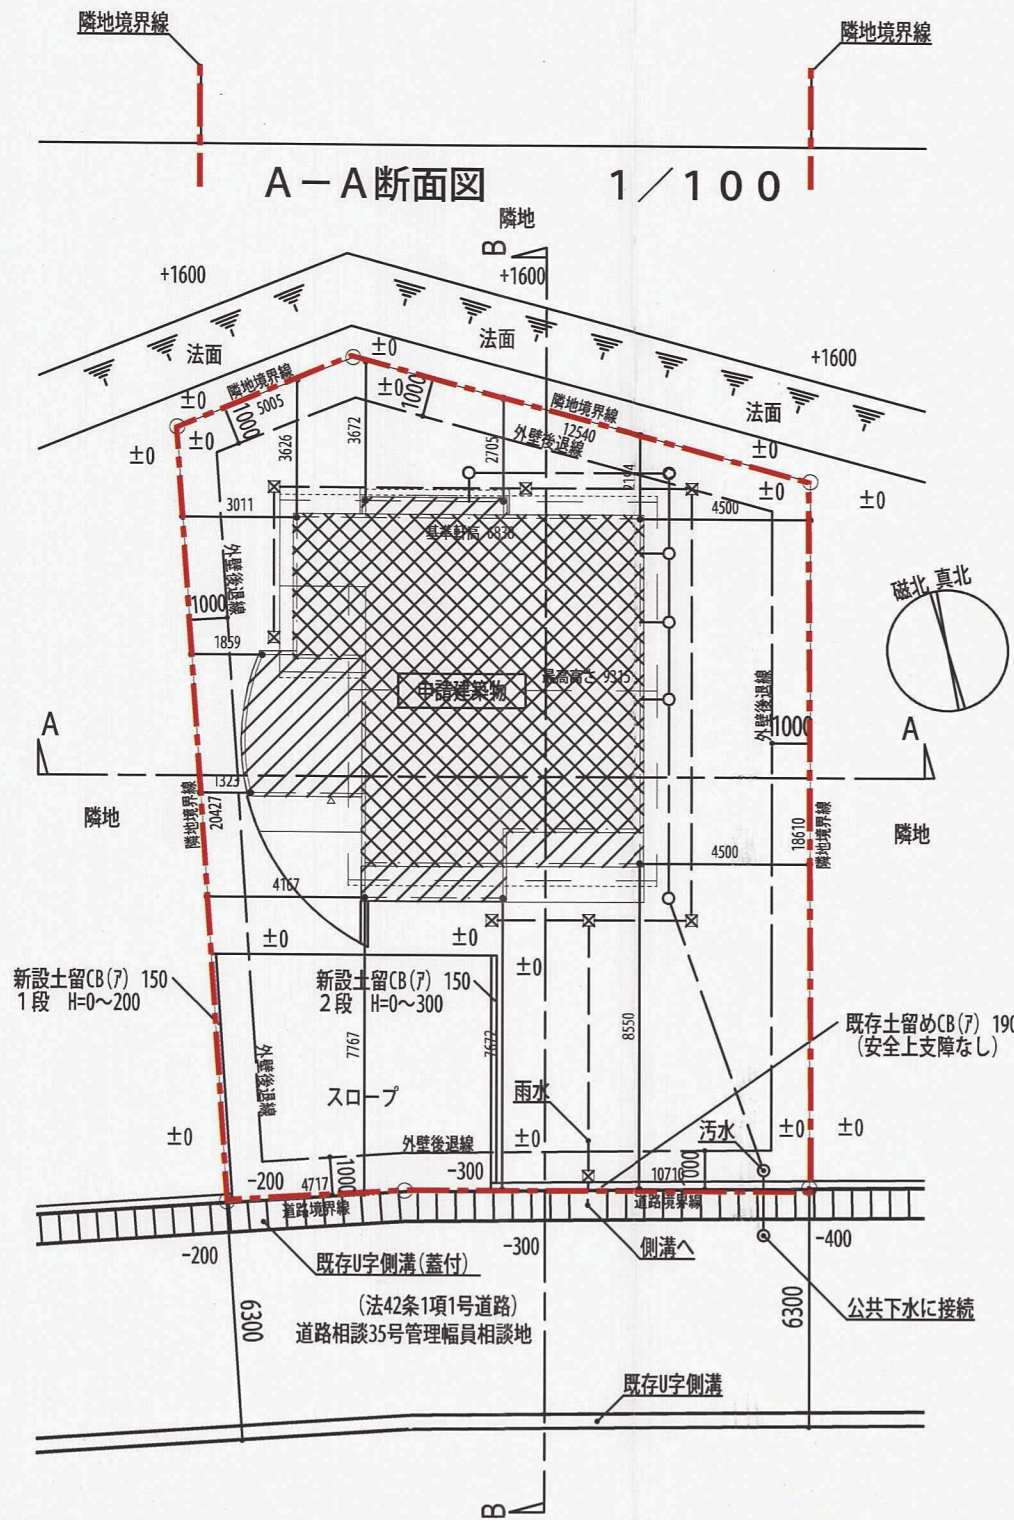


敷地面積求積図 1/200

敷地面積計算表			
地番			
地目			
符号	底辺	高さ	倍面積
A	20.958	4.597	96.343926
B	21.967	4.727	103.838009
C	21.967	11.859	260.506653
D	21.552	9.248	199.312896
倍面積			660.001484
面積			330.00
坪数			99.82

面積表	敷地面積	330.00	m ²
	建築面積	97.23	m ²
	延床面積	150.23	m ²
	建ぺい率	29.46	%
	容積率	45.52	%

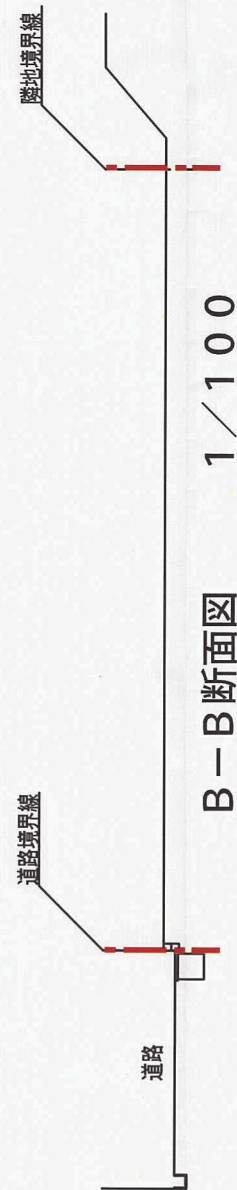

土地利用計画図 1/200

工事竣工図面

変更事項	工事名称 清永様邸新築工事	ハラダ建築設計 一級建築士事務所	一級建築士事務所福岡県知事登録第1-20348号	図面番号
	図面名称 土地利用計画図、横断面図、敷地面積求積図	縮尺 1/200、1/100	一級建築士大臣登録第151172号 原田 範之	作成年月日

25205