


土地利用計画平面図 S=1:200

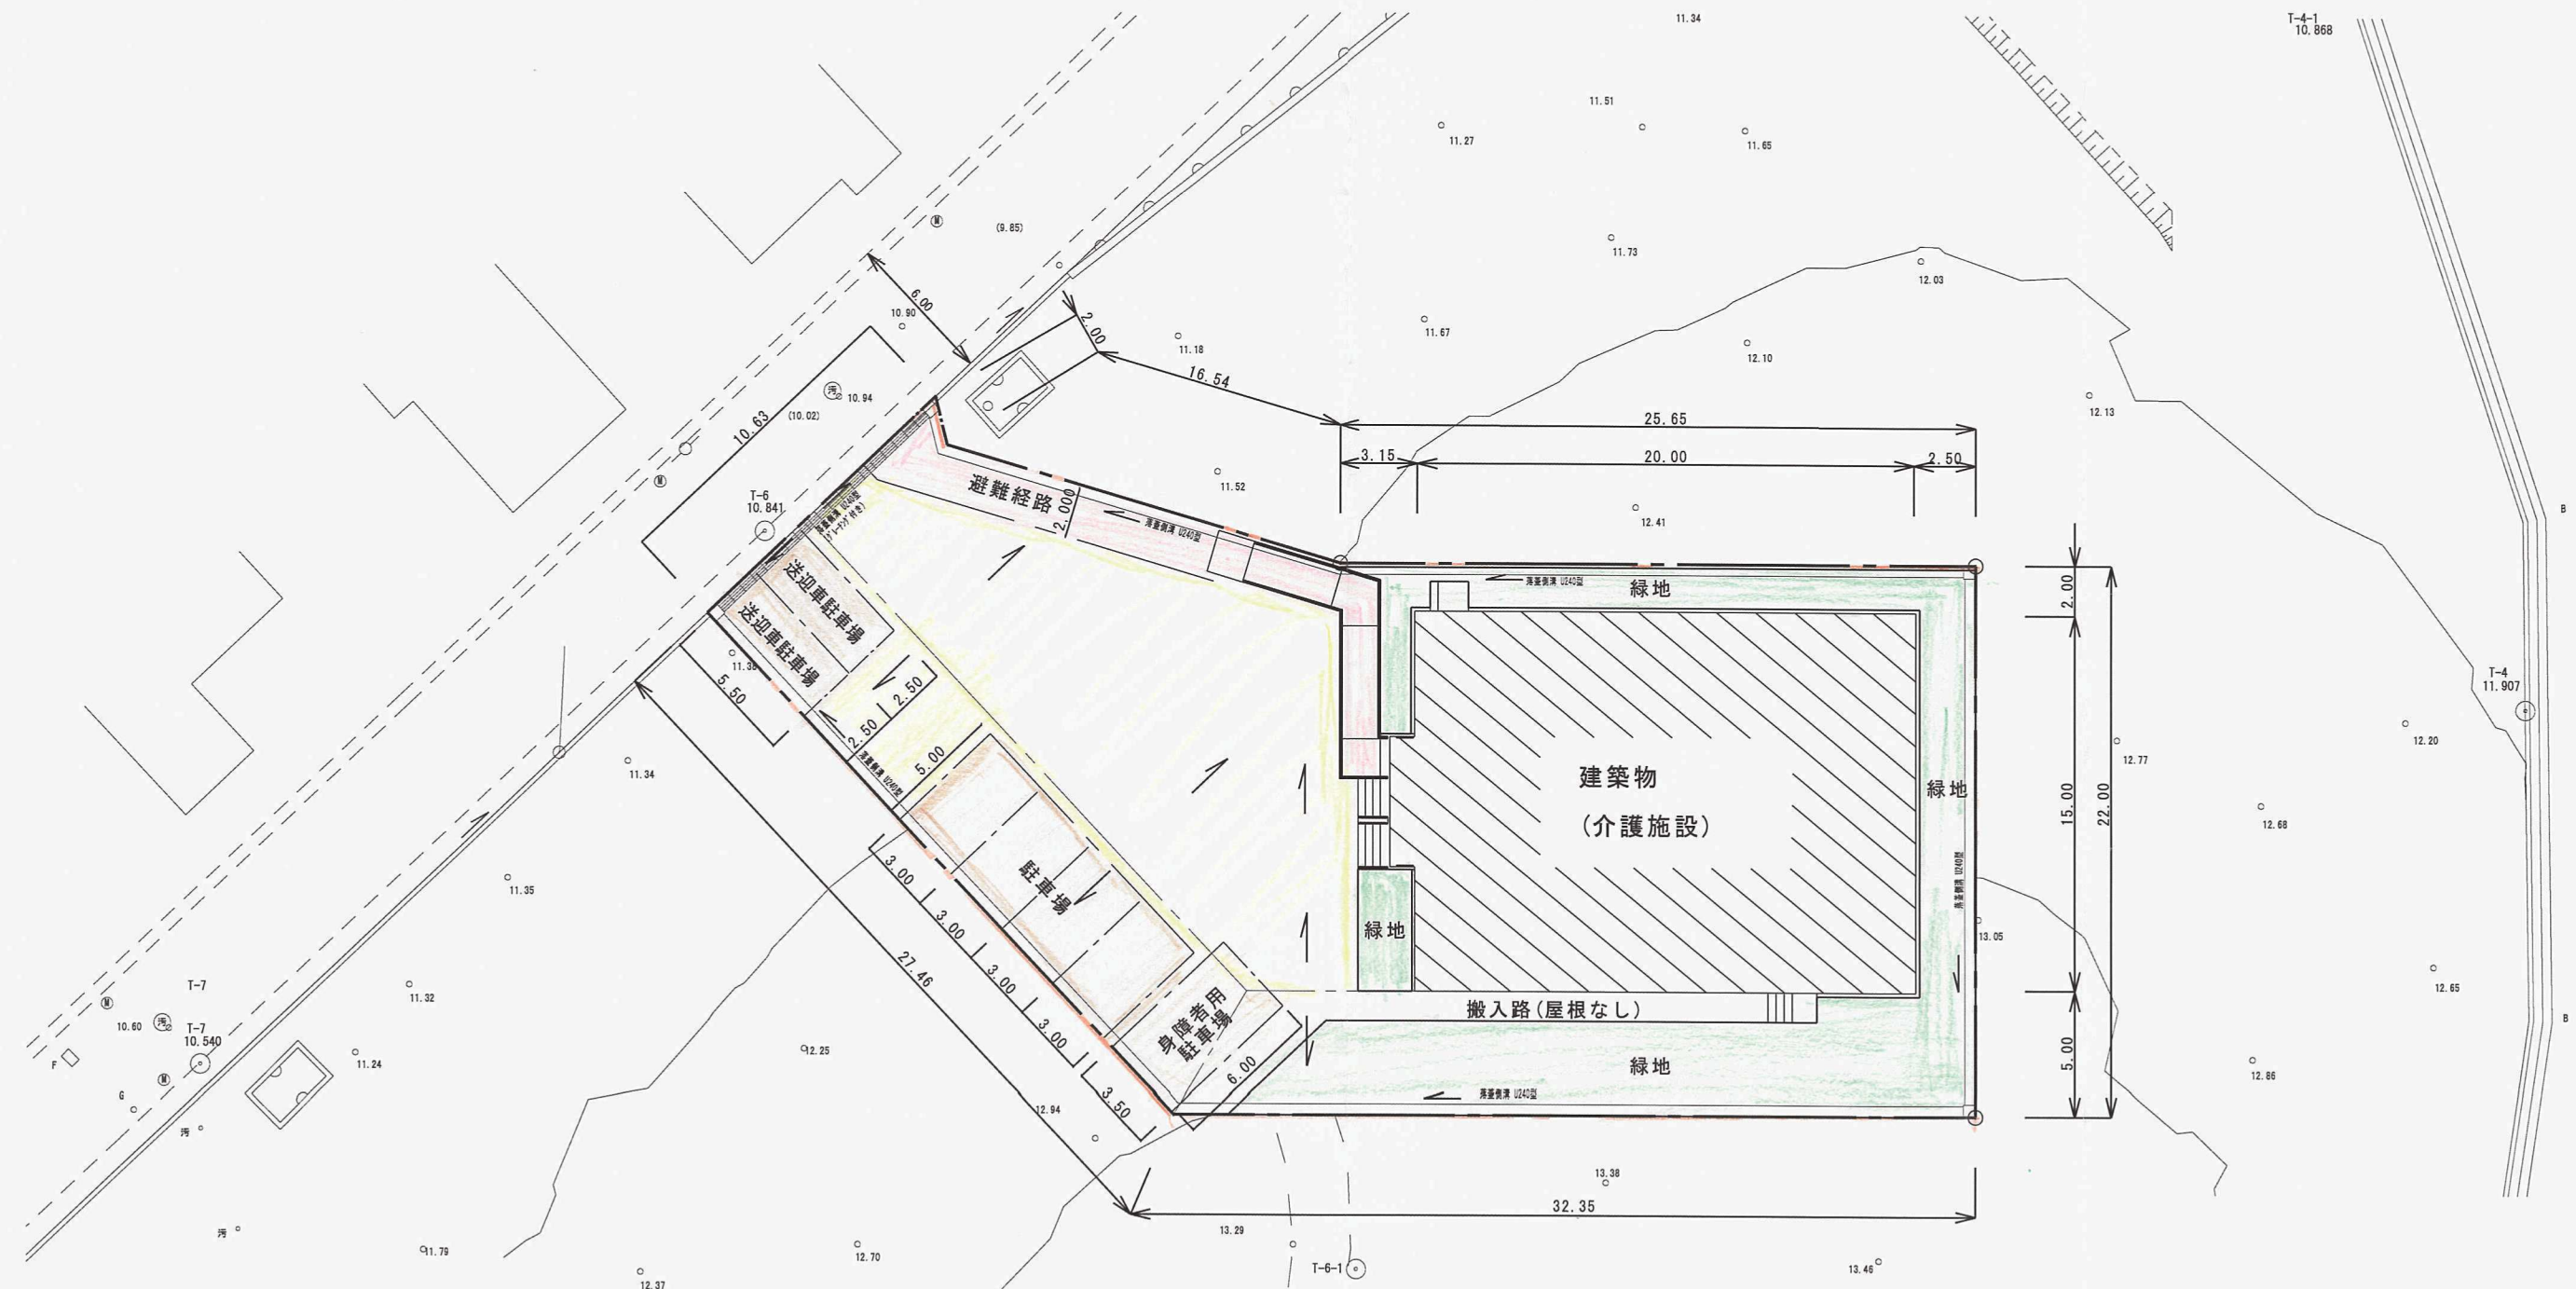

土地利用計画表

区 別	名 称	面 積 (㎡)	率 (%)	備 考
	建築物	311.80	31.21	介護施設
	通路	301.60	30.19	
	避難通路	63.22	6.33	
	送迎用	27.50	108.50	10.86
	障害者用	21.00		
	来客用	60.00		
	緑地	213.85	21.41	
合 計		998.97	100.00	

凡 例

記 号	名 称
	開発区域

竣工図

事 業 者	和 信 ビ ル 株 式 会 社		
所 在 地	北九州市小倉南区大字貫字山ヶ迫		
図面種別	土地利用計画平面図		
図 面 番 号	縮 尺	設 計 年 月 日	
	1:200	平成 24 年 7 月 1 日	
設 計 者	トコ一開発 有 限 会 社 氏 名 末 安 岩 男 644-7020		