


土地利用計画平面図 S=1:250

竣工図

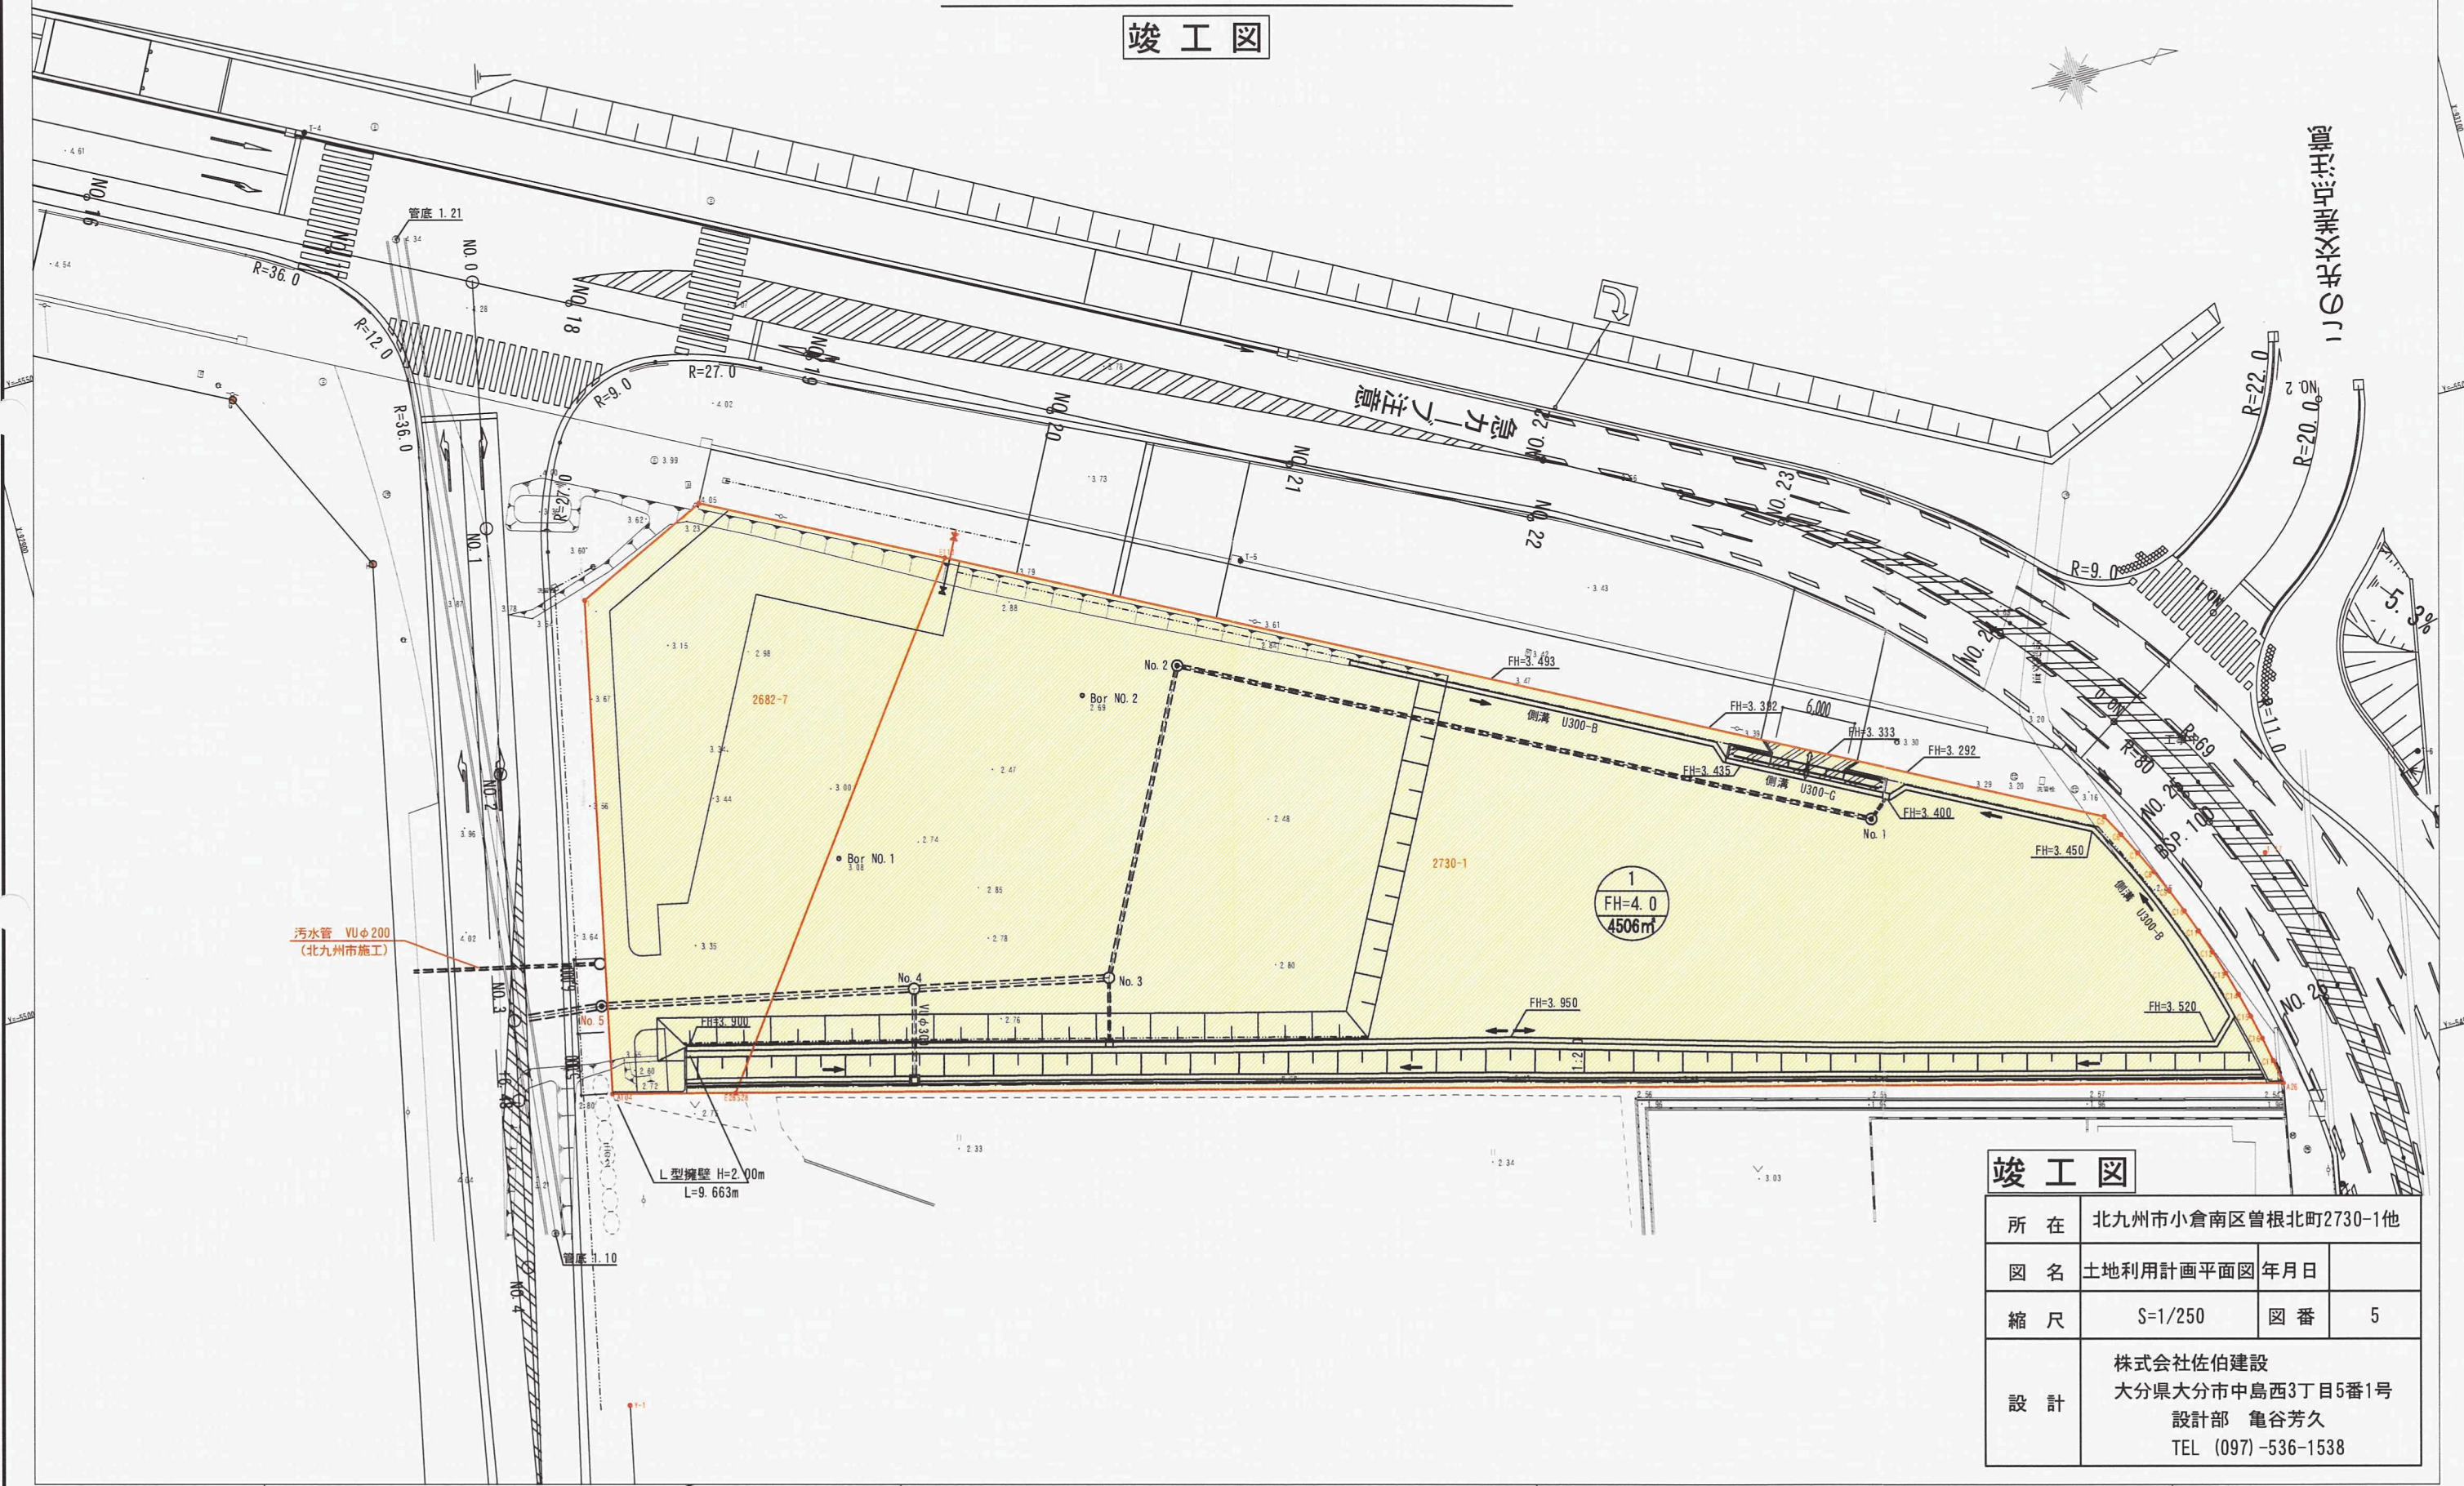

竣工図

所在	北九州市小倉南区曾根北町2730-1他		
図名	土地利用計画平面図	年月日	
縮尺	S=1/250	図番	5
設計	株式会社佐伯建設 大分県大分市中島西3丁目5番1号 設計部 亀谷芳久 TEL (097)-536-1538		