


竣工図

北九州市小倉南区大字貫1830番1、1830番2

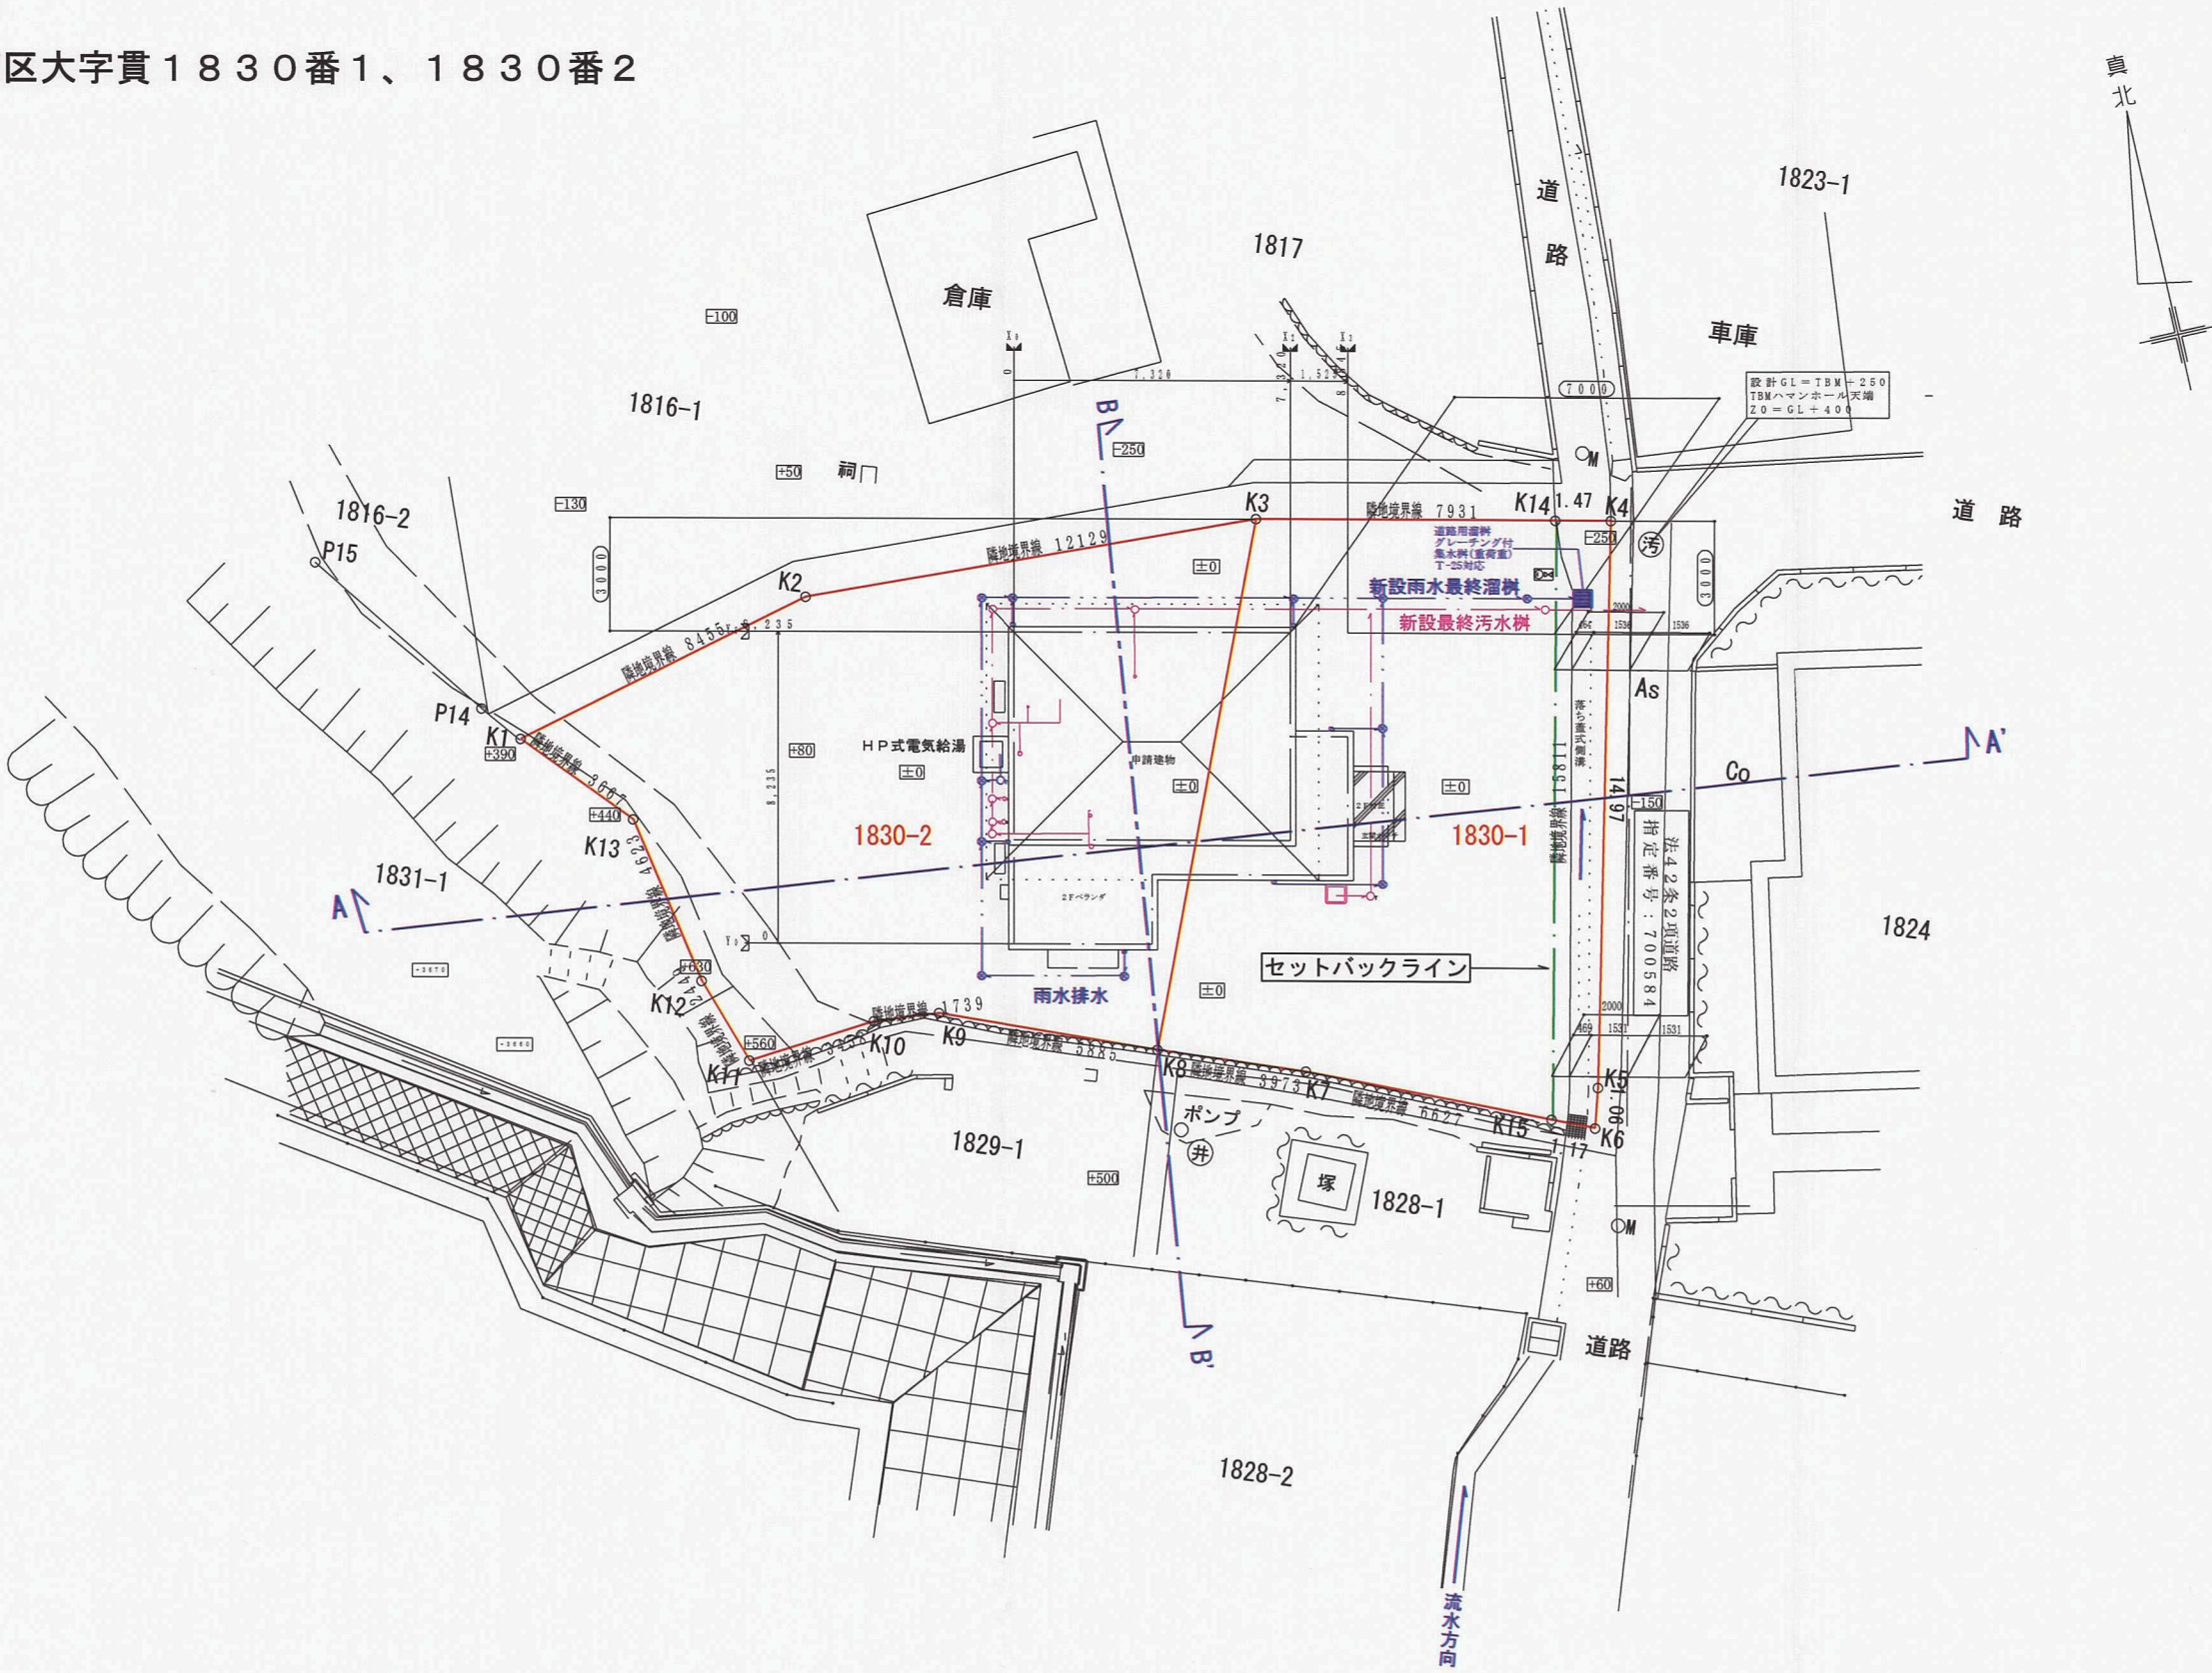

用途地域	市街化調整区域（建築理由：分家）	主要用途	専用住宅	1階床面積	62.98㎡	P H床面積		敷地面積	316.24㎡	延べ面積	106.04㎡	建築面積	62.98㎡	その他特記事項	
防火指定	法22条指定	耐火種別	その他	2階床面積	43.06㎡	容積率 の検討	106.04÷316.24×100 =33.5314 33.53%<60%∴OK	建ぺい率 の検討	62.98÷316.24×100 =19.9152 19.91%<40%∴OK	除去建物 無し	搬入車両：2t 梁統合長：5490mm 上貫遺跡、中貫ミカシキ遺跡 貫風致地区 農地転用、開発許可申請有り				
高度指定	高度指定無し	基礎仕様	地耐力70kN/㎡	3階床面積											
壁面後退	道路・隣地境界線から1.0m	基礎仕様		4階床面積											
排水処理	生放流	基礎仕様		5階床面積											
AsahiKASEIの住まい 一級建築士登録第 223563号 上野国昭			福岡市中央区天神2丁目14番8 旭化成ホームズ株式会社 西日本営業本部 作成者 上野		CADNO N1306WB012			設計年月日	出図年月日	承認・設計		邸名 大木 孝夫 様		邸新築工事	図番
					プランNO P2S-033-SN-S1-XX			16.09.09	17.1.17	図面 建物配置図 土地利用計画平面図		縮尺 1/200	2		
					1605 仕様年月			契約NO WB60259							