
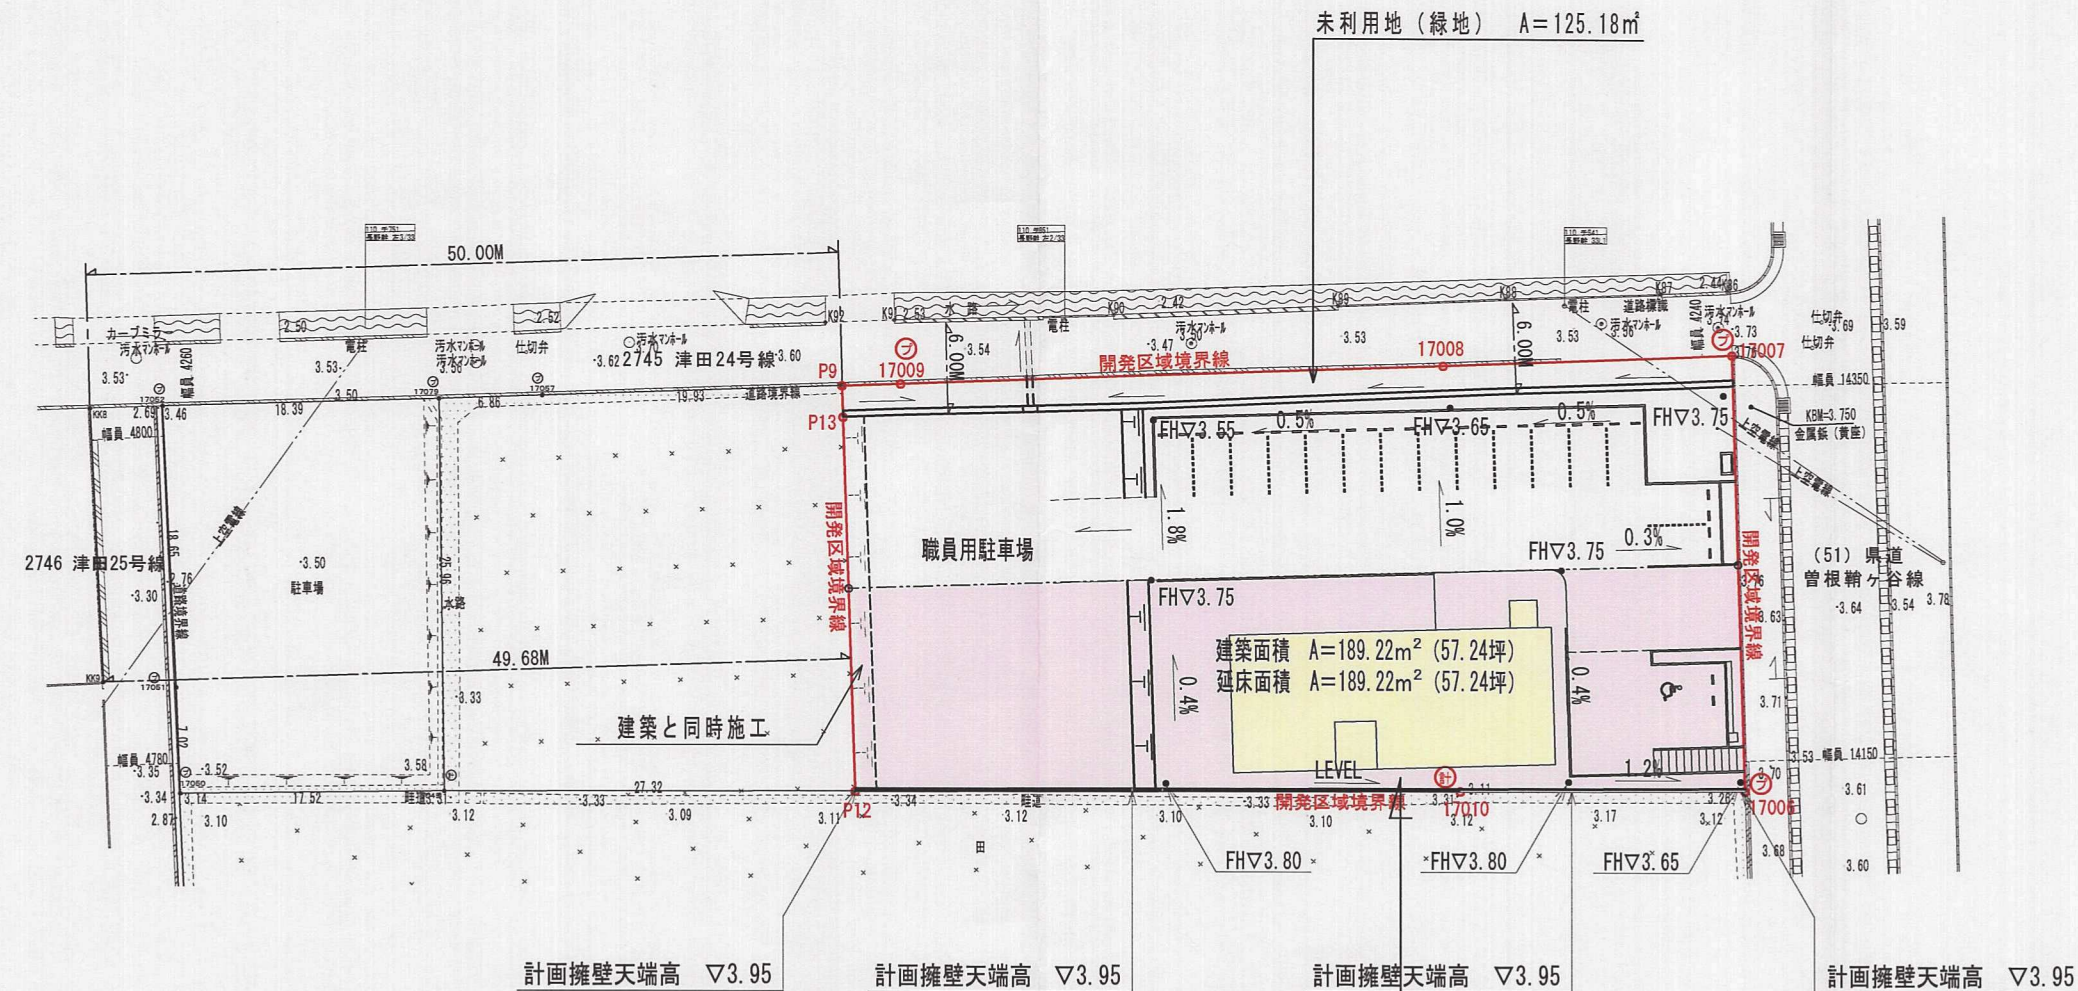


# 土地利用計画平面図

S=1 : 500

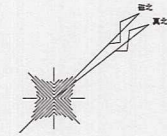

ポイント表記	
②	金属製プレート
③	計算点

## 竣工図面

開発者	北九州市小倉南区長野本町一丁目11番20号 上田 久詔 TEL 093-472-2106	
開発区域の地名	北九州市小倉南区津田一丁目 246-1 他	
図面種別	土地利用計画平面図	
図面番号	縮尺	設計年月日
5 / 12	図示	平成25年 6月 11日
設計者	北九州市門司区黄金町3番4-102号 株式会社 なかやしき 石井 貴	
	03-581-5300	