
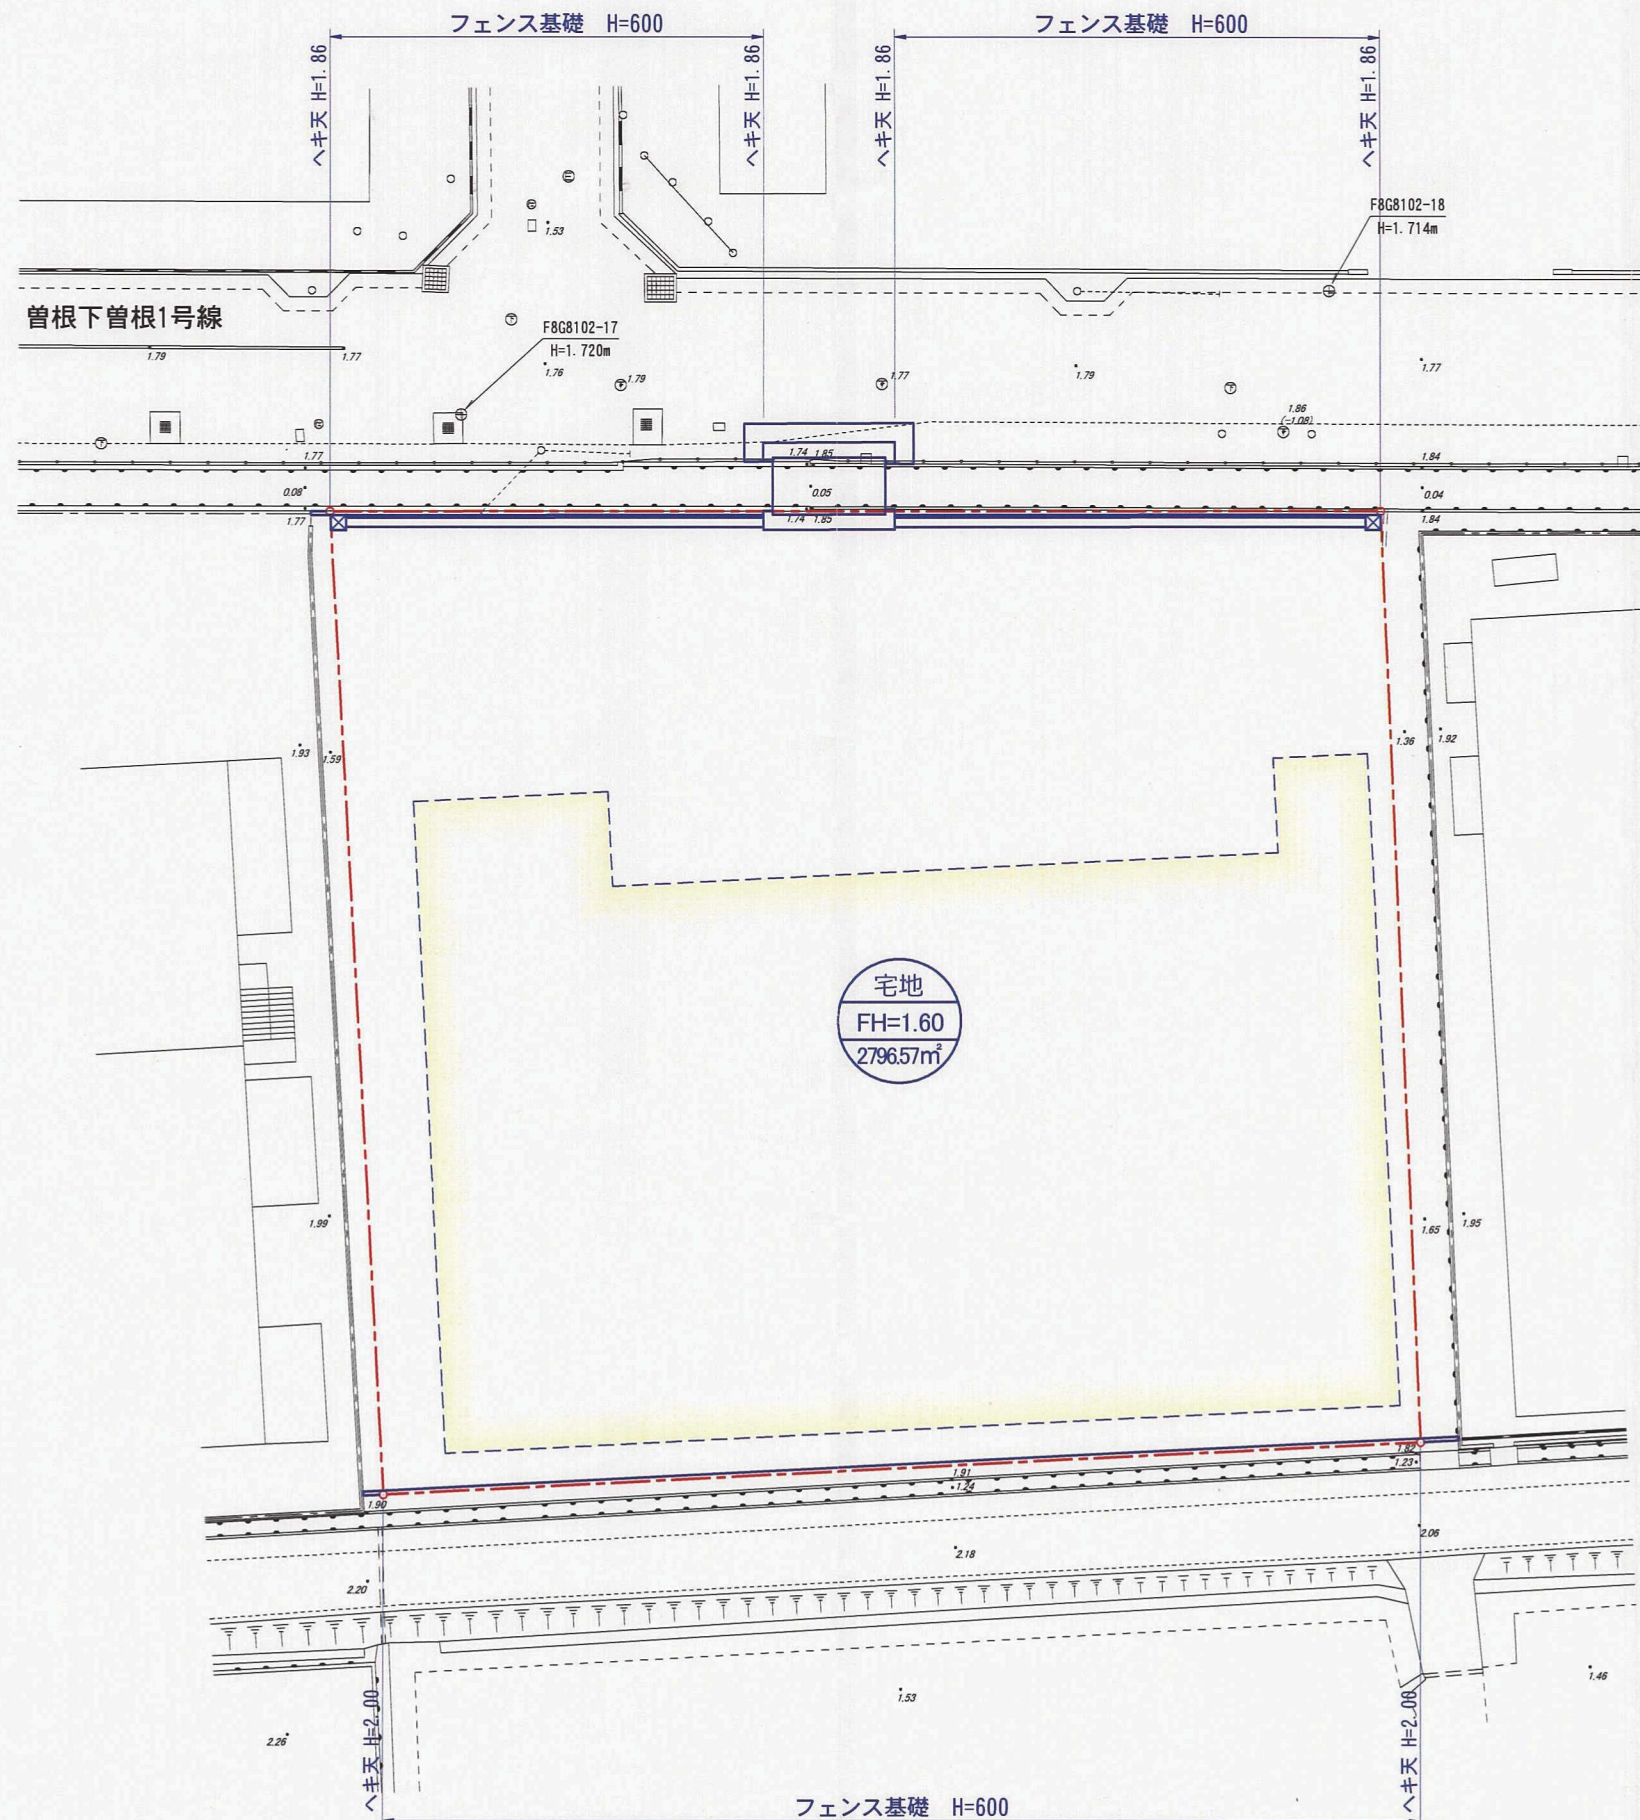


# 土地利用計画図

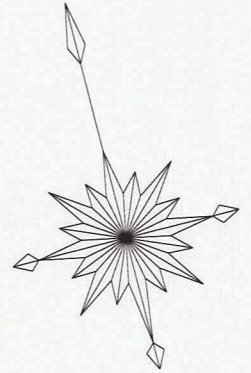

(竣工図)

申請者	株式会社 カクダイ	
区域の名称	小倉南区新曾根4396番地	
図面名称	土地利用計画図	
図面番号	縮尺	作成年月日
NO. 6	1/400	平成28年1月
設計者	福岡県行橋市大橋三丁目12番27号 株式会社 第一プラン Daichi Planning 土木課	