


# 土地利用計画平面図

A3版 S=1/500

## 小倉南区大字曾根 4303番13 ほか

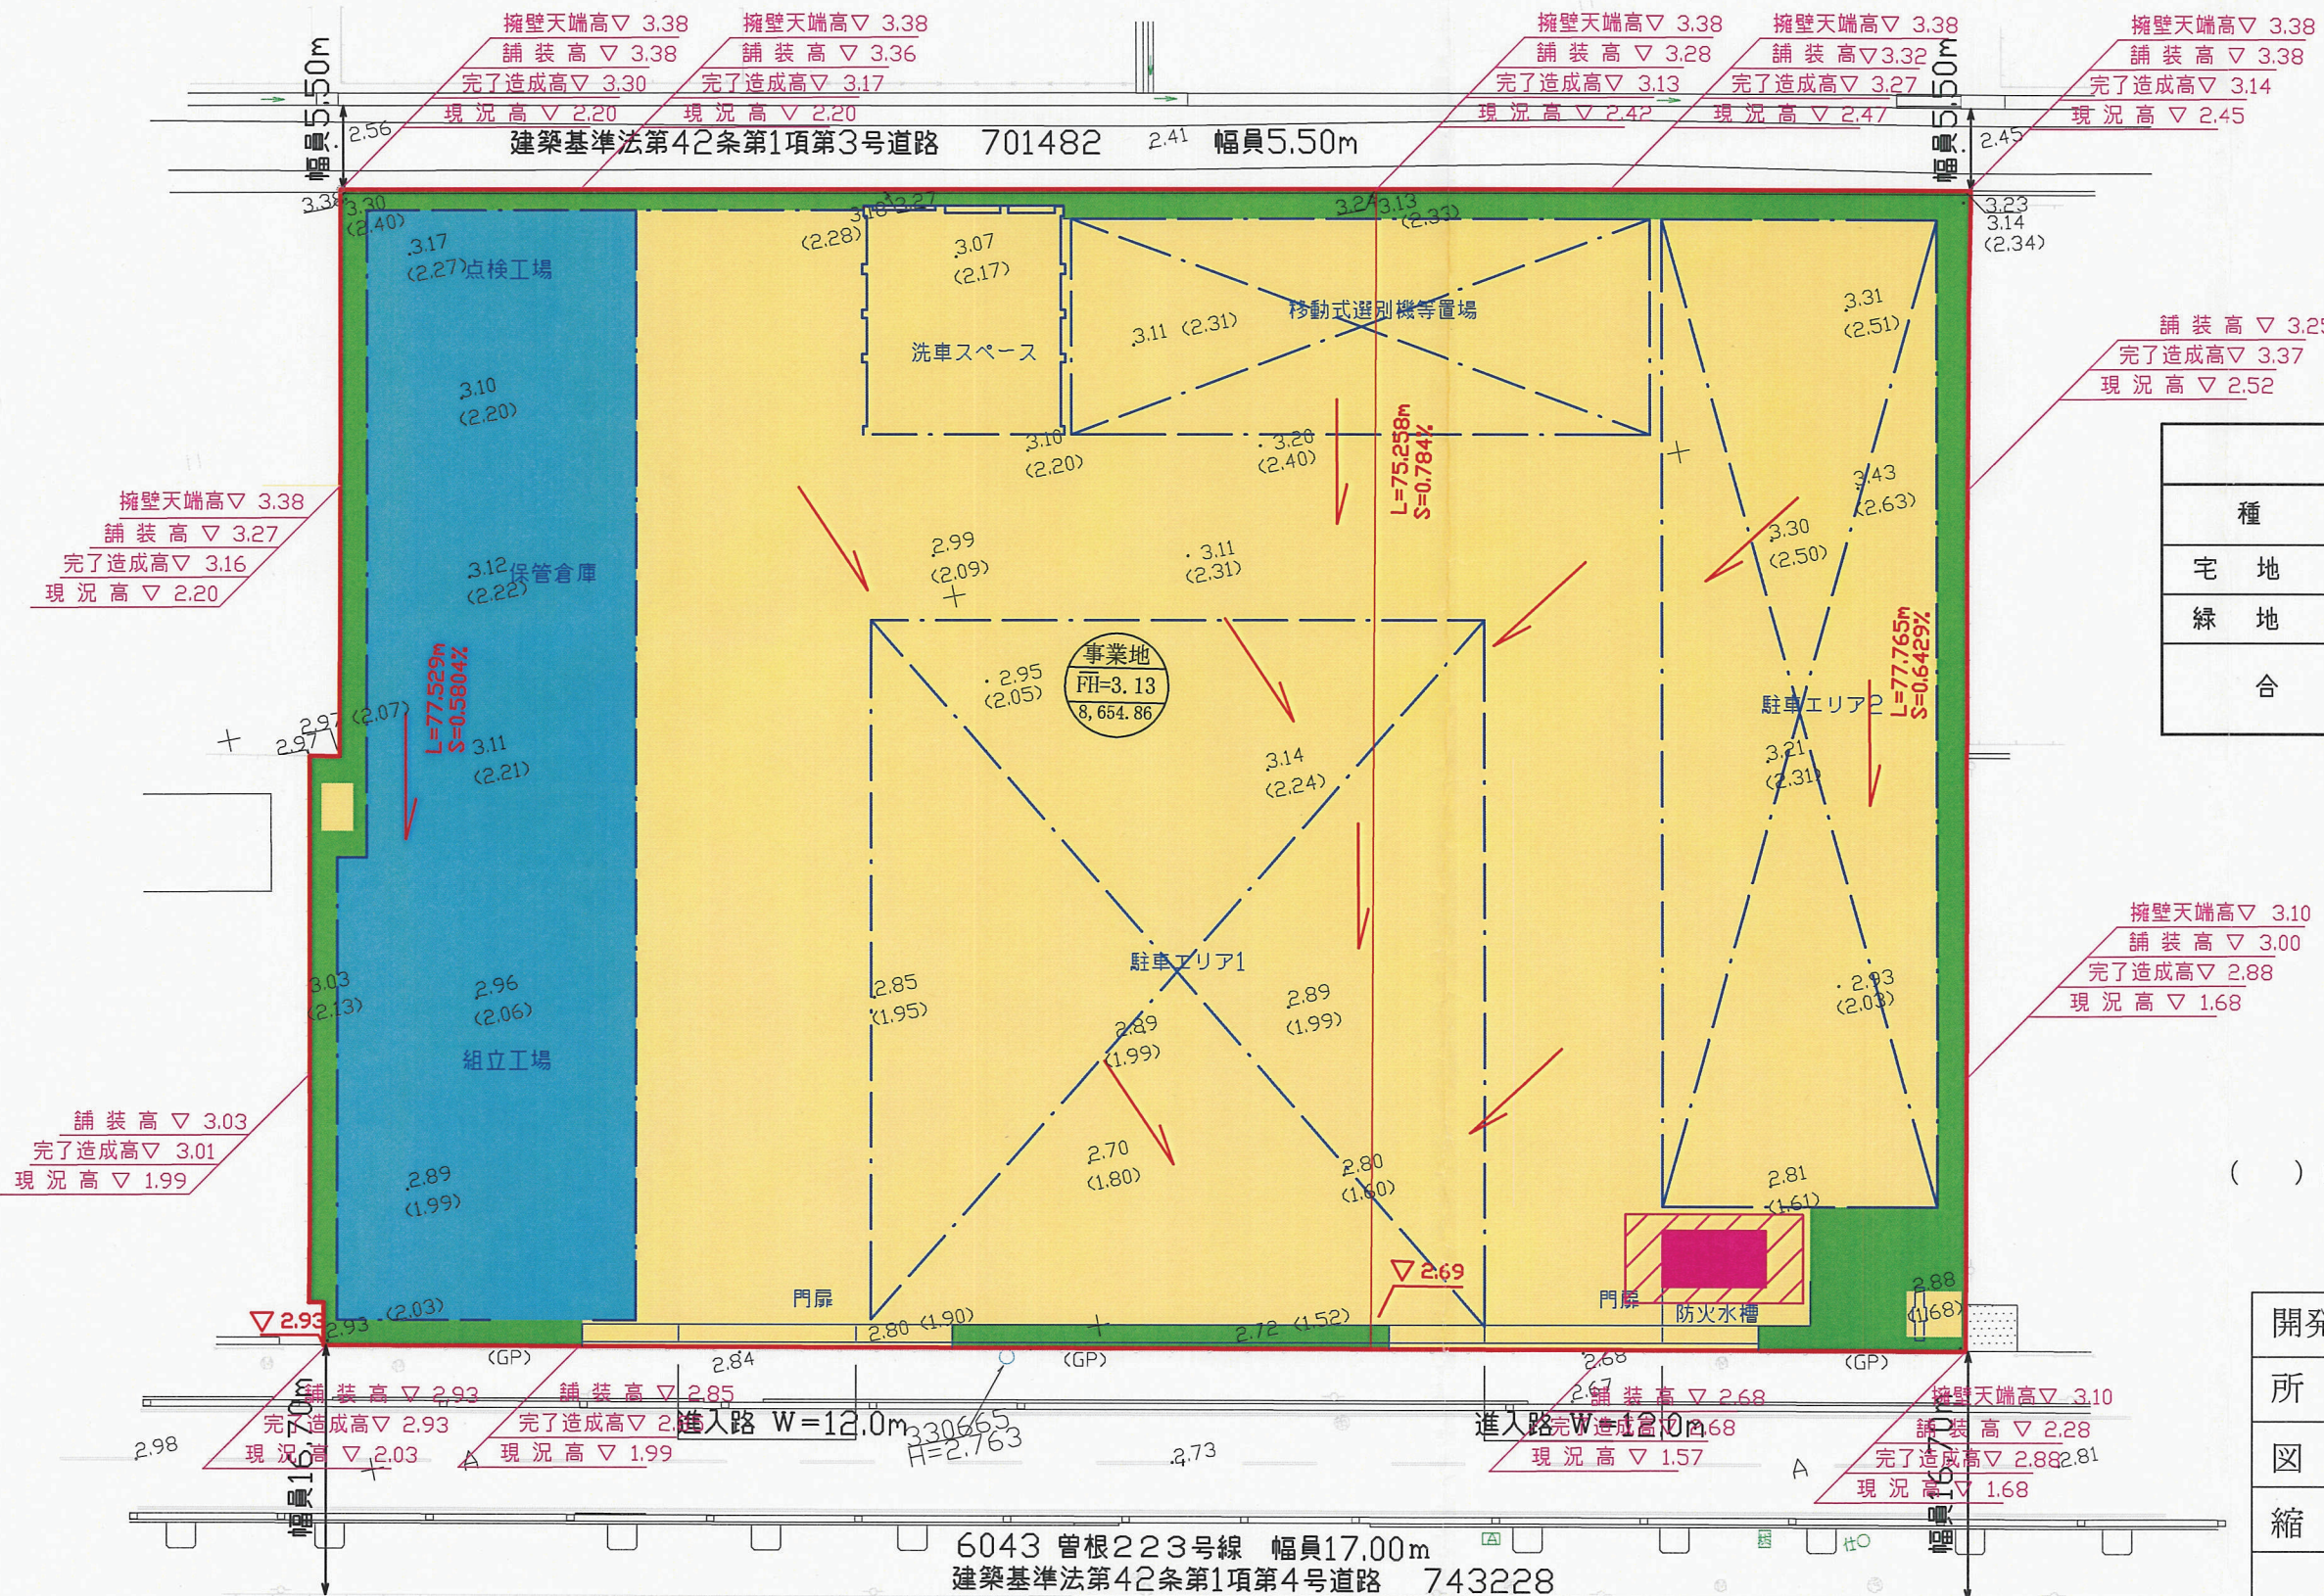

凡 例		
種 別		面 積 (m <sup>2</sup> )
宅 地		8,134.86 (93.99)
緑 地		520.00 (6.01)
合 計		8,654.86 (100.00)



( ) 内地盤高値は、従前盛土前の地盤高を示す。

### 竣工図

開発者	株式会社リョーキ		
所 在	北九州市小倉南区大字曾根4303番13ほか		
図 名	土地利用計画平面図	年月日	H31. 3. 7
縮 尺	A3版 : S=1/500	図 番	7
設 計	(株)シビルコンサルタント 北九州市小倉北区田町10番5号 田町ビル2F 設計者 清本英二 TEL (093)-562-7107		