
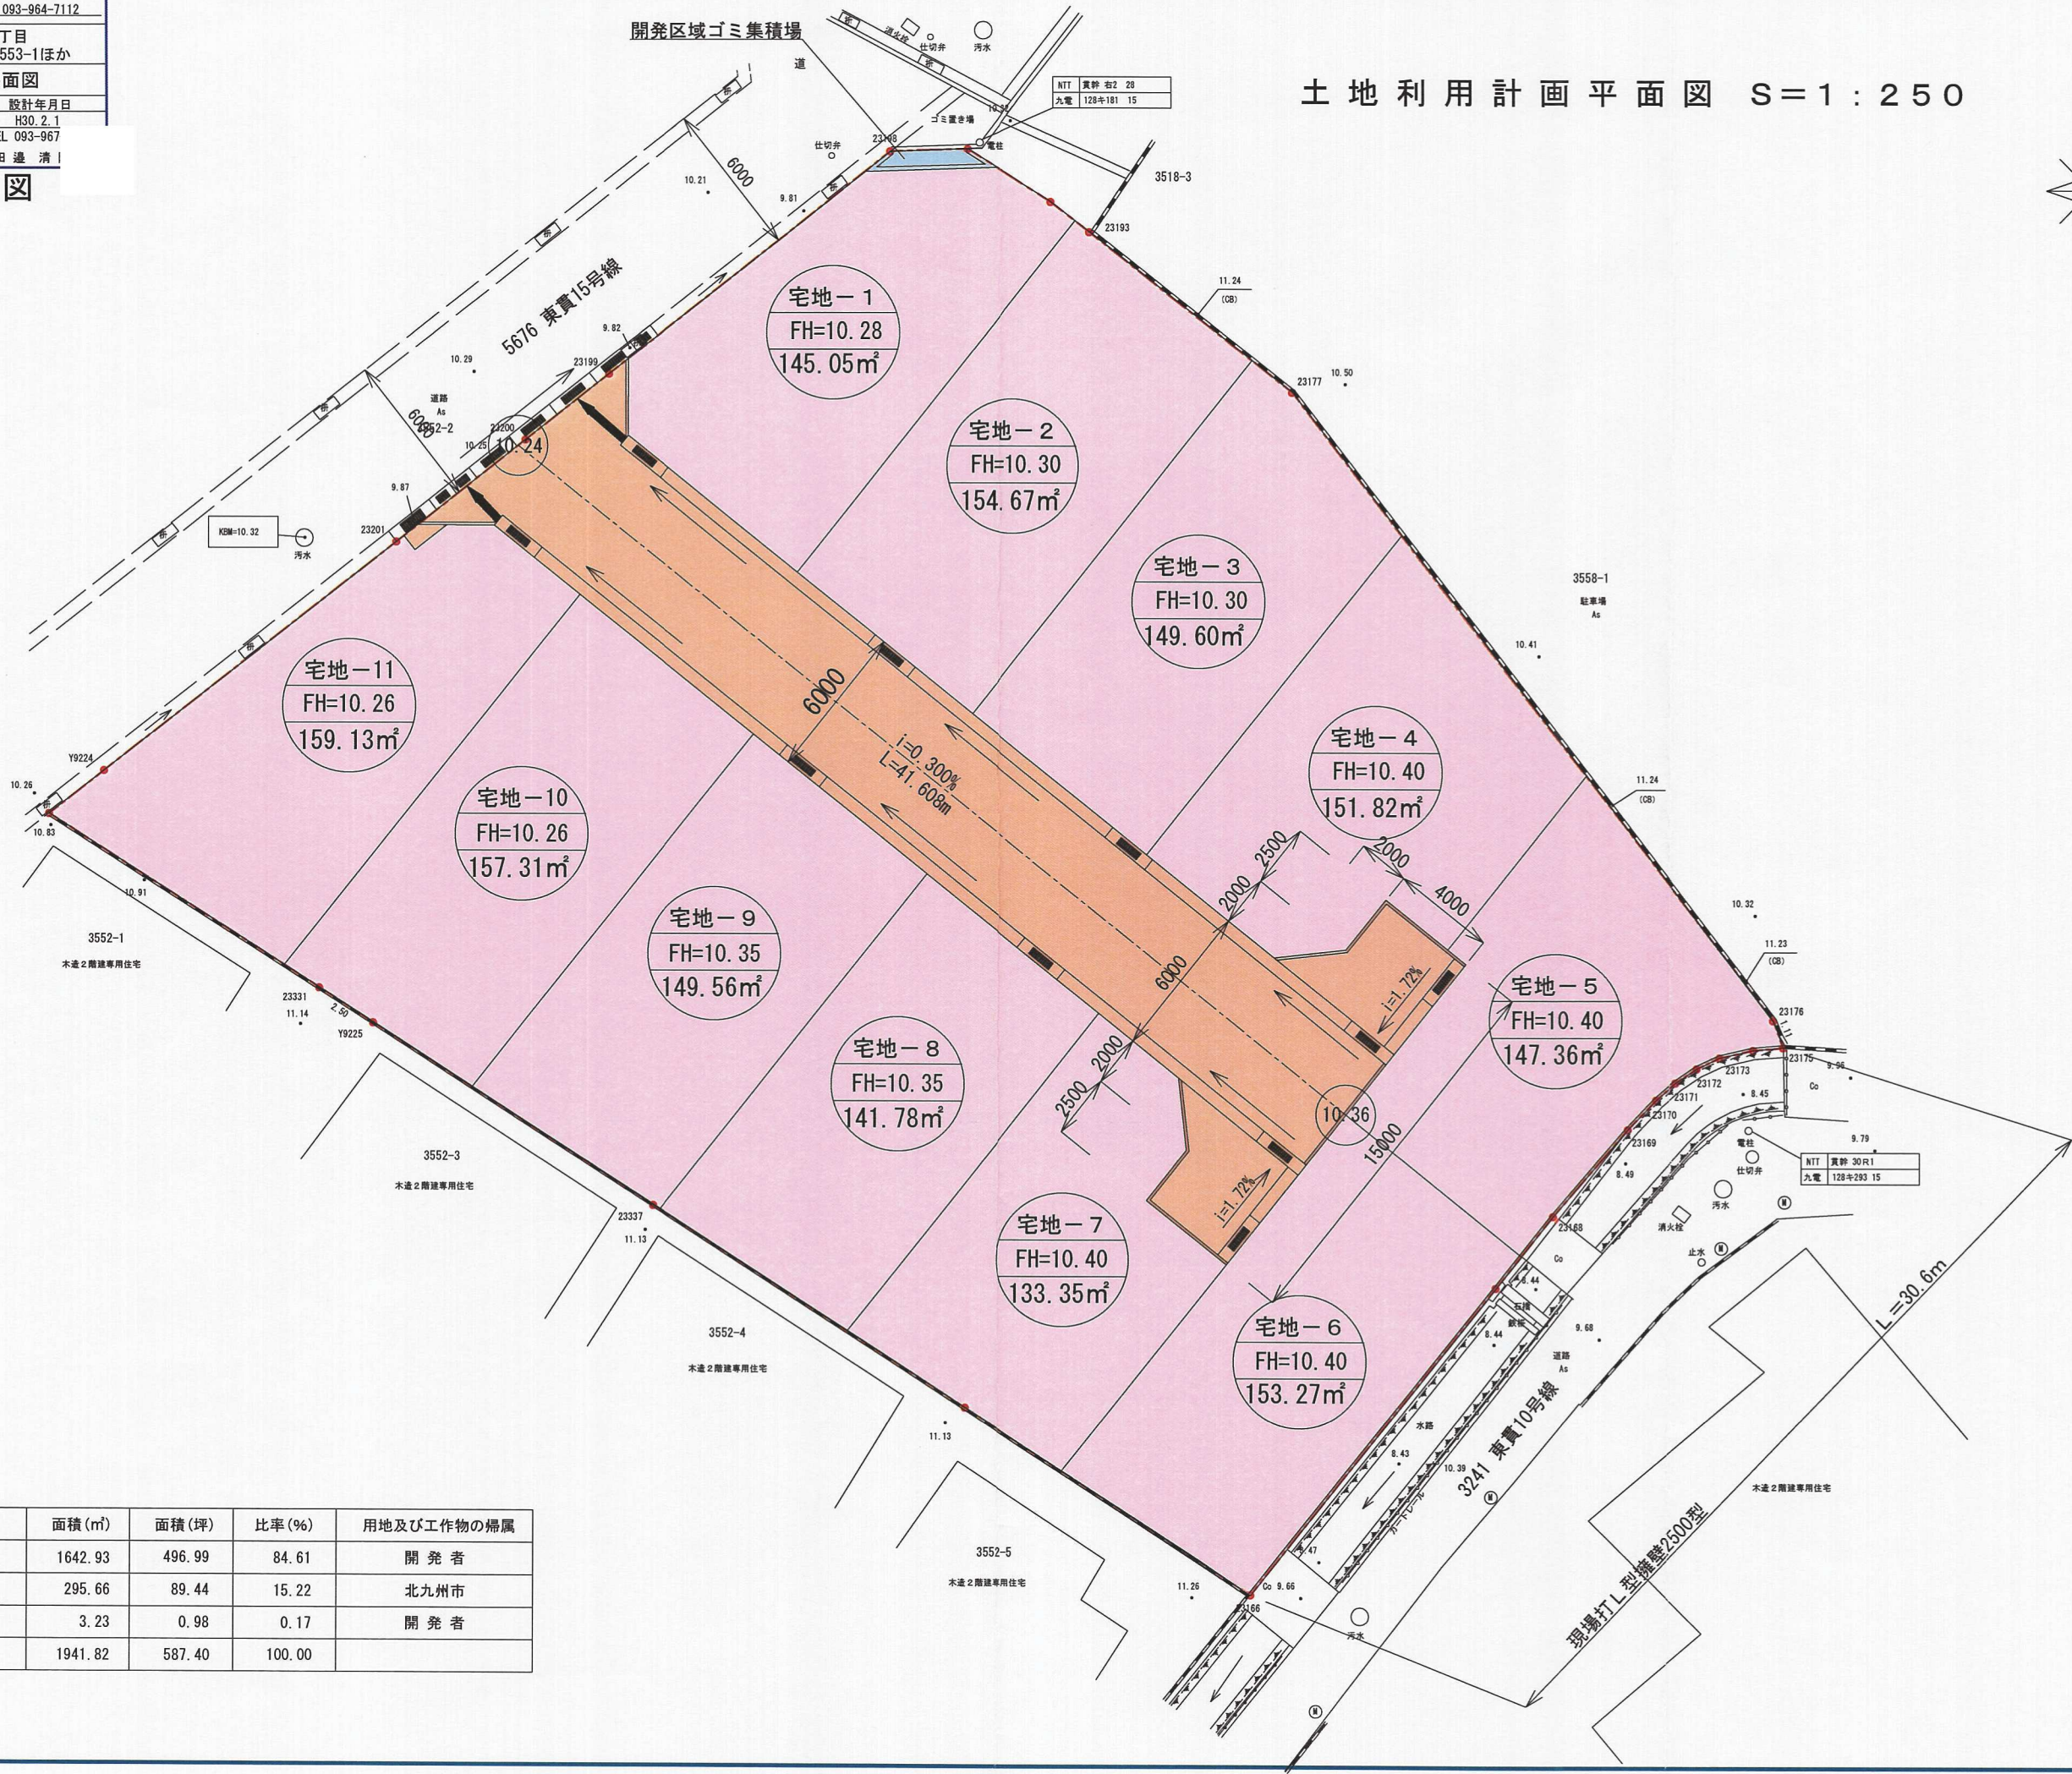


29116

申請者	大和ハウス工業株式会社 TEL 093-964-7112		
申請区域の地名	北九州市小倉南区東貴二丁目 3553-1ほか		
図面種別	土地利用計画平面図		
図面番号	縮尺	設計年月日	
7	S = 1 : 250	H30.2.1	
設計者	北九州市小倉南区八重洲町10-28-205 TEL 093-967 タナベ設計事務所 代表 田邊 清		

竣工図

土地利用計画平面図 S=1:250

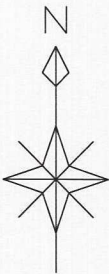

土地利用計画表

色別	名称	面積(m ²)	面積(坪)	比率(%)	用地及び工作物の帰属
	宅地用地	1642.93	496.99	84.61	開発者
	道路用地	295.66	89.44	15.22	北九州市
	ゴミ集積場	3.23	0.98	0.17	開発者
	開発面積	1941.82	587.40	100.00	