
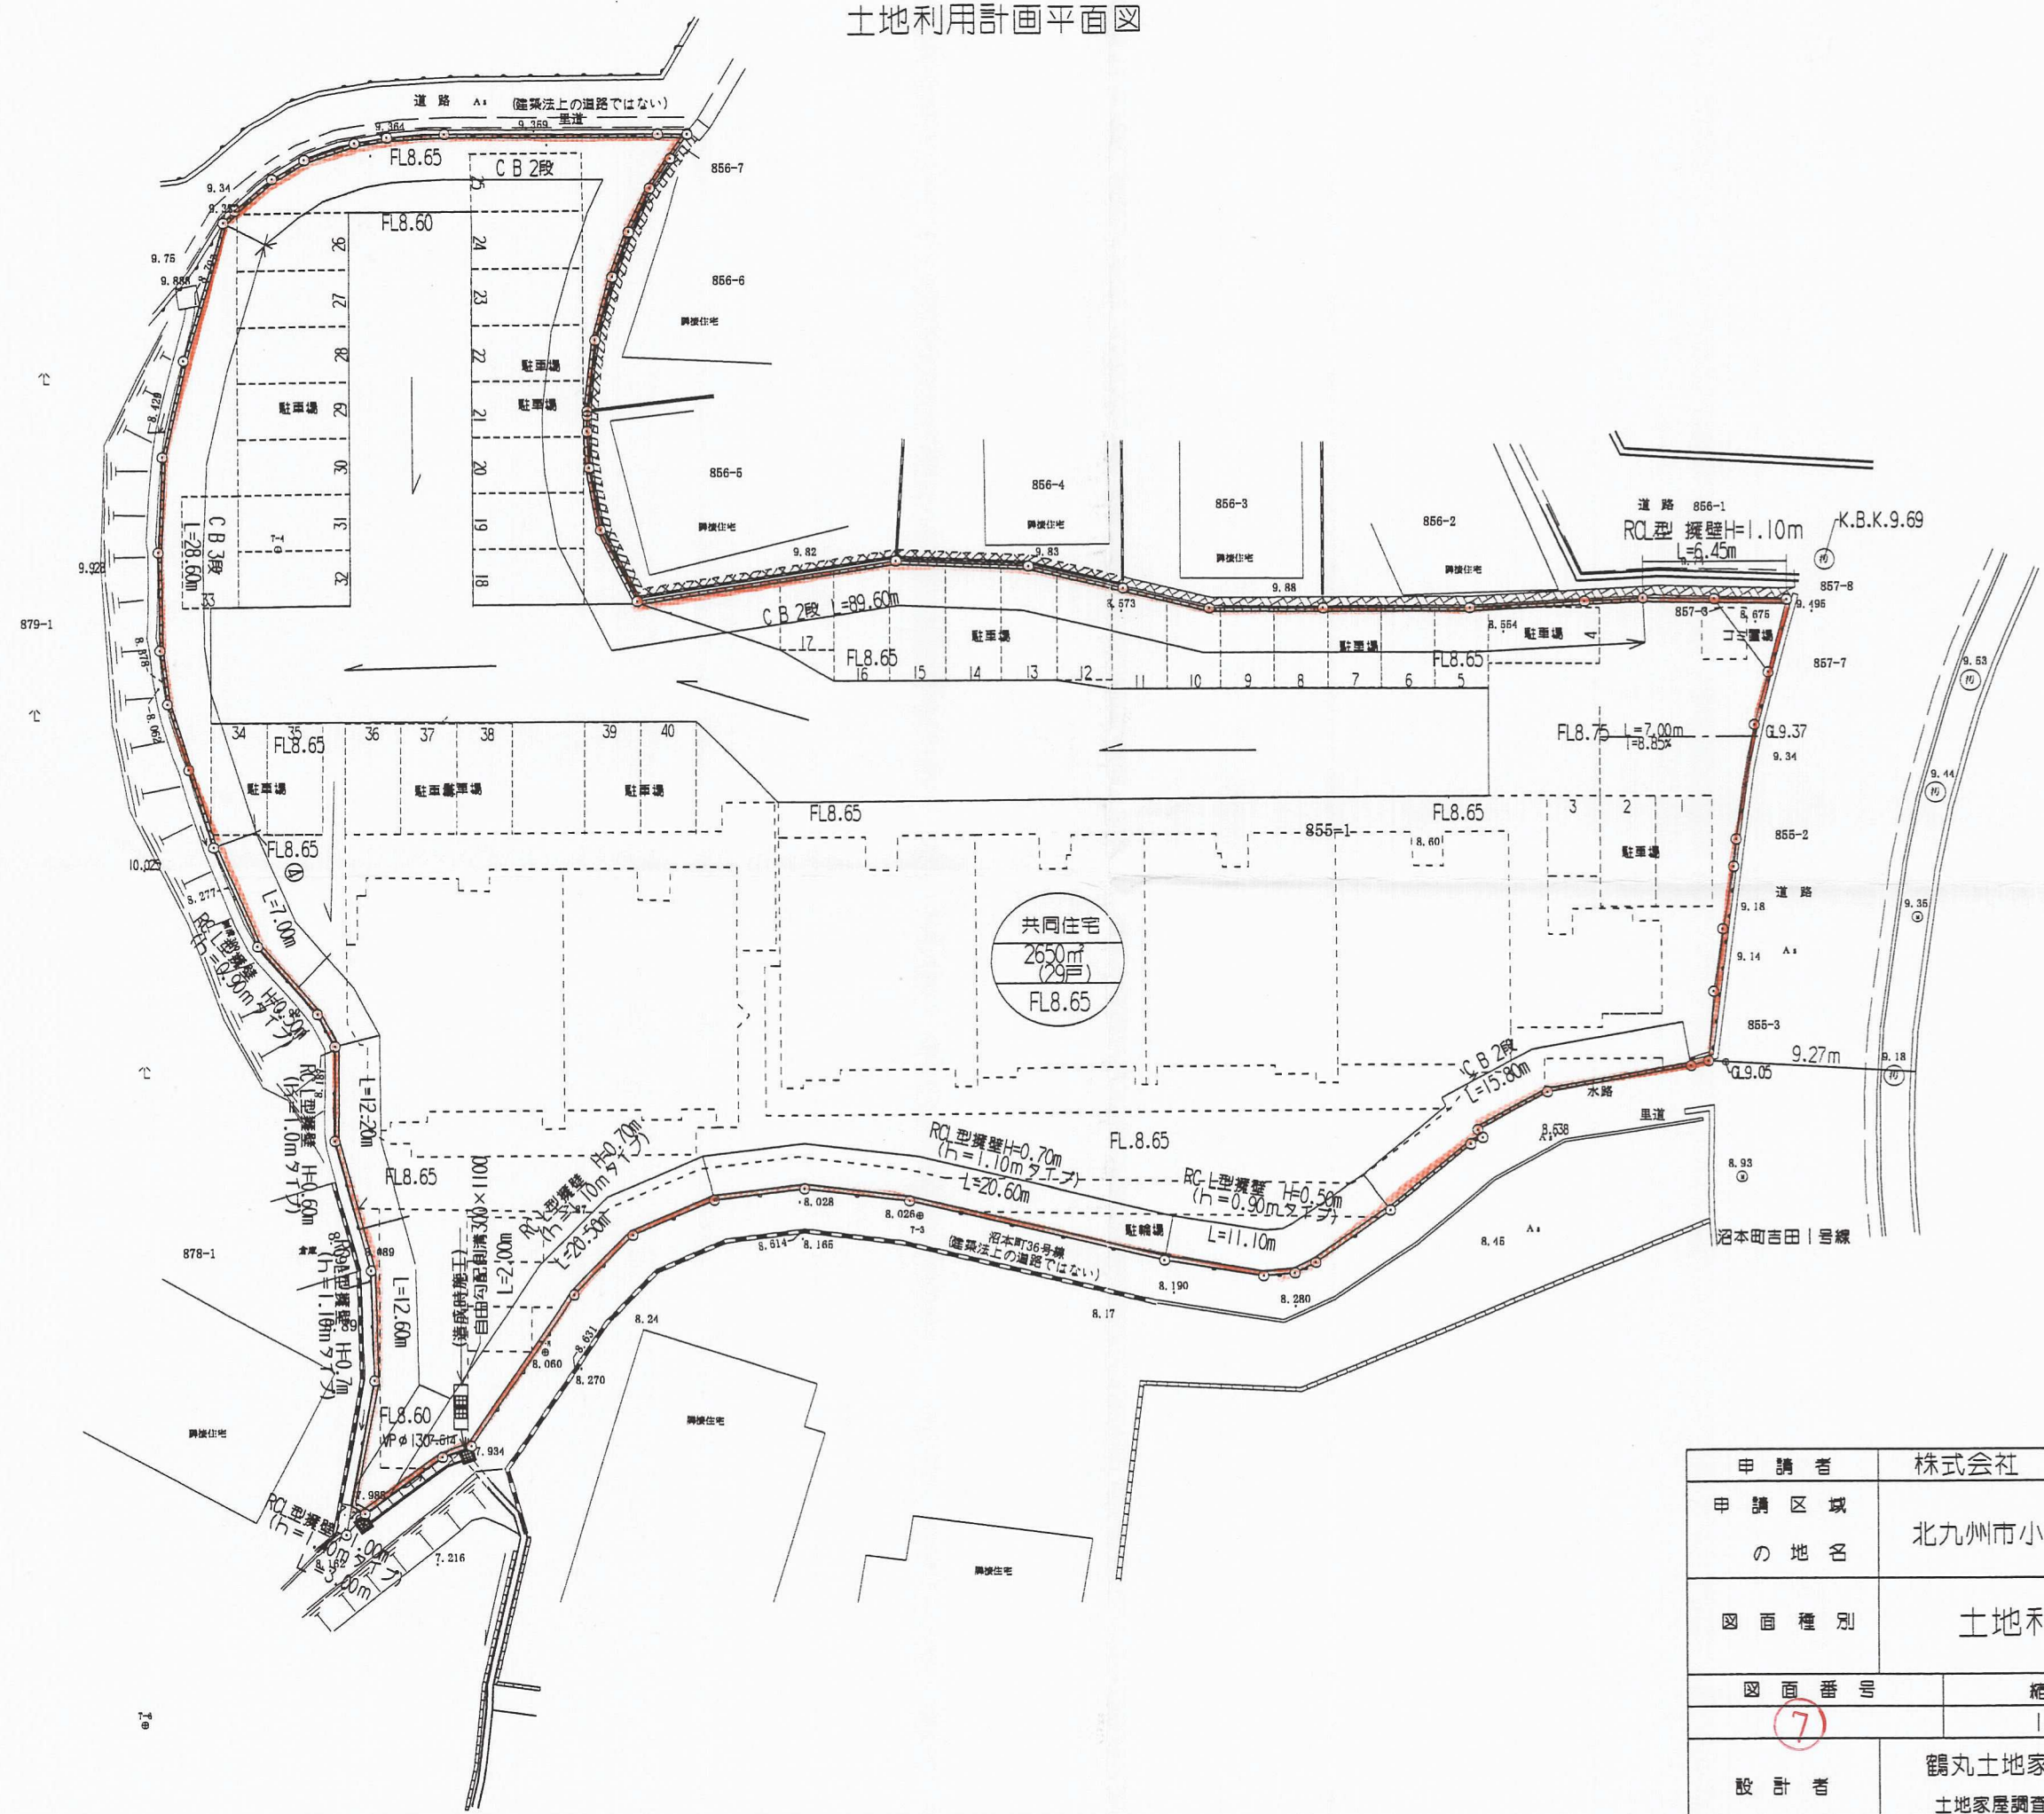


土地利用計画平面図

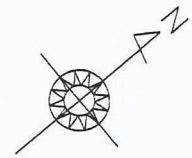

申請者	株式会社 オークラ		
申請区域 の地名	北九州市小倉南区沼本町二丁目855-1ほか		
図面種別	土地利用計画平面図 竣工図		
図面番号	縮尺	設計年月日	
7	1/300	平成25年2月7日	
設計者	鶴丸土地家屋調査士事務所 土地家屋調査士 鶴丸 政勝		92-8033