
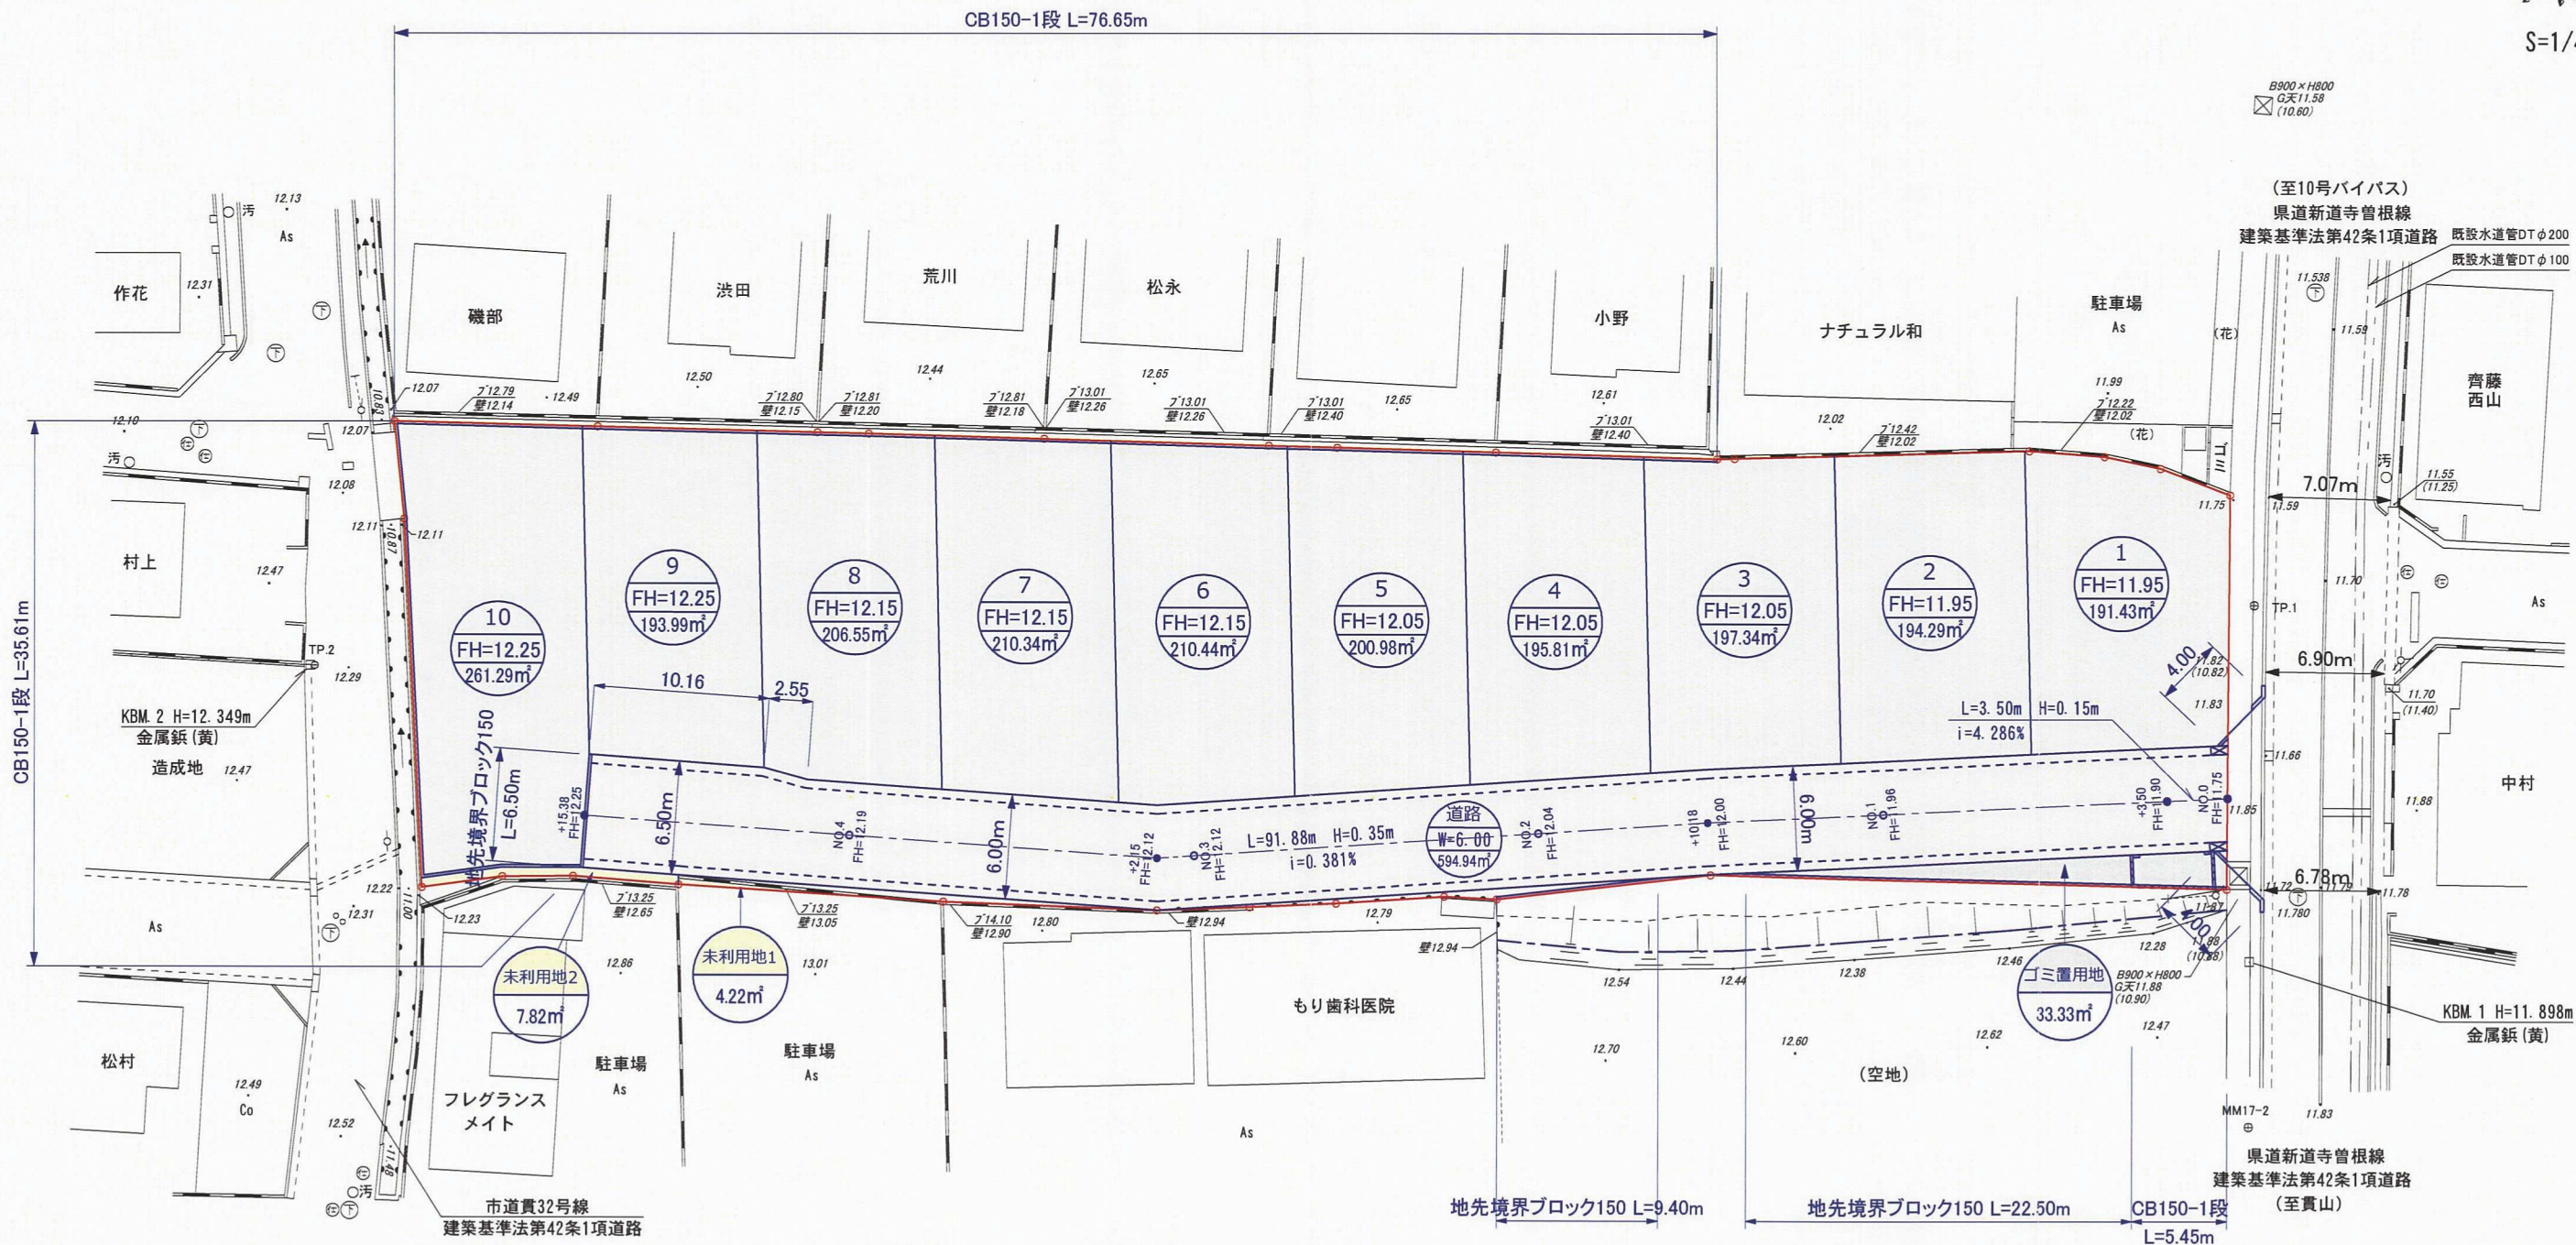


土地利用計画図

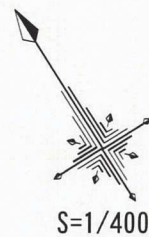

用途別面積一覧

色別	区域名称	面積	坪数	比率
	開発区域	2702.84 m ²	817.6 坪	100.0 %
	道路用地	594.94 m ²	179.9 坪	22.0 %
	宅地用地	2062.53 m ²	623.9 坪	76.4 %
	平均面積(10戸)	206.25 m ²	62.3 坪	
	ゴミ置用地	33.33 m ²	10.0 坪	1.2 %
	未利用地	12.04 m ²	3.6 坪	0.4 %

基準点名称	X座標	Y座標	備考
M9交12	89557.344	-6583.463	真鍮標
MM17-2	89509.483	-6481.644	真鍮標
TP.1	89534.704	-6465.324	金属板(白)
TP.2	89591.621	-6562.237	金属板(白)

(竣工図)

申請者	株式会社 海王	
区域の名称	北九州市小倉南区中貫一丁目 1650番、1651番	
図面名称	土地利用計画図	
図面番号	縮尺	作成年月日
NO. 07	1/400	平成27年2月
設計者	福岡県行橋市大橋三丁目12番27号 株式会社 第一プランニング Daichi Planning, Inc. 土木課 荒巻 崇徳	