


土地利用竣工平面図 雨水排水竣工平面図

S=1:250

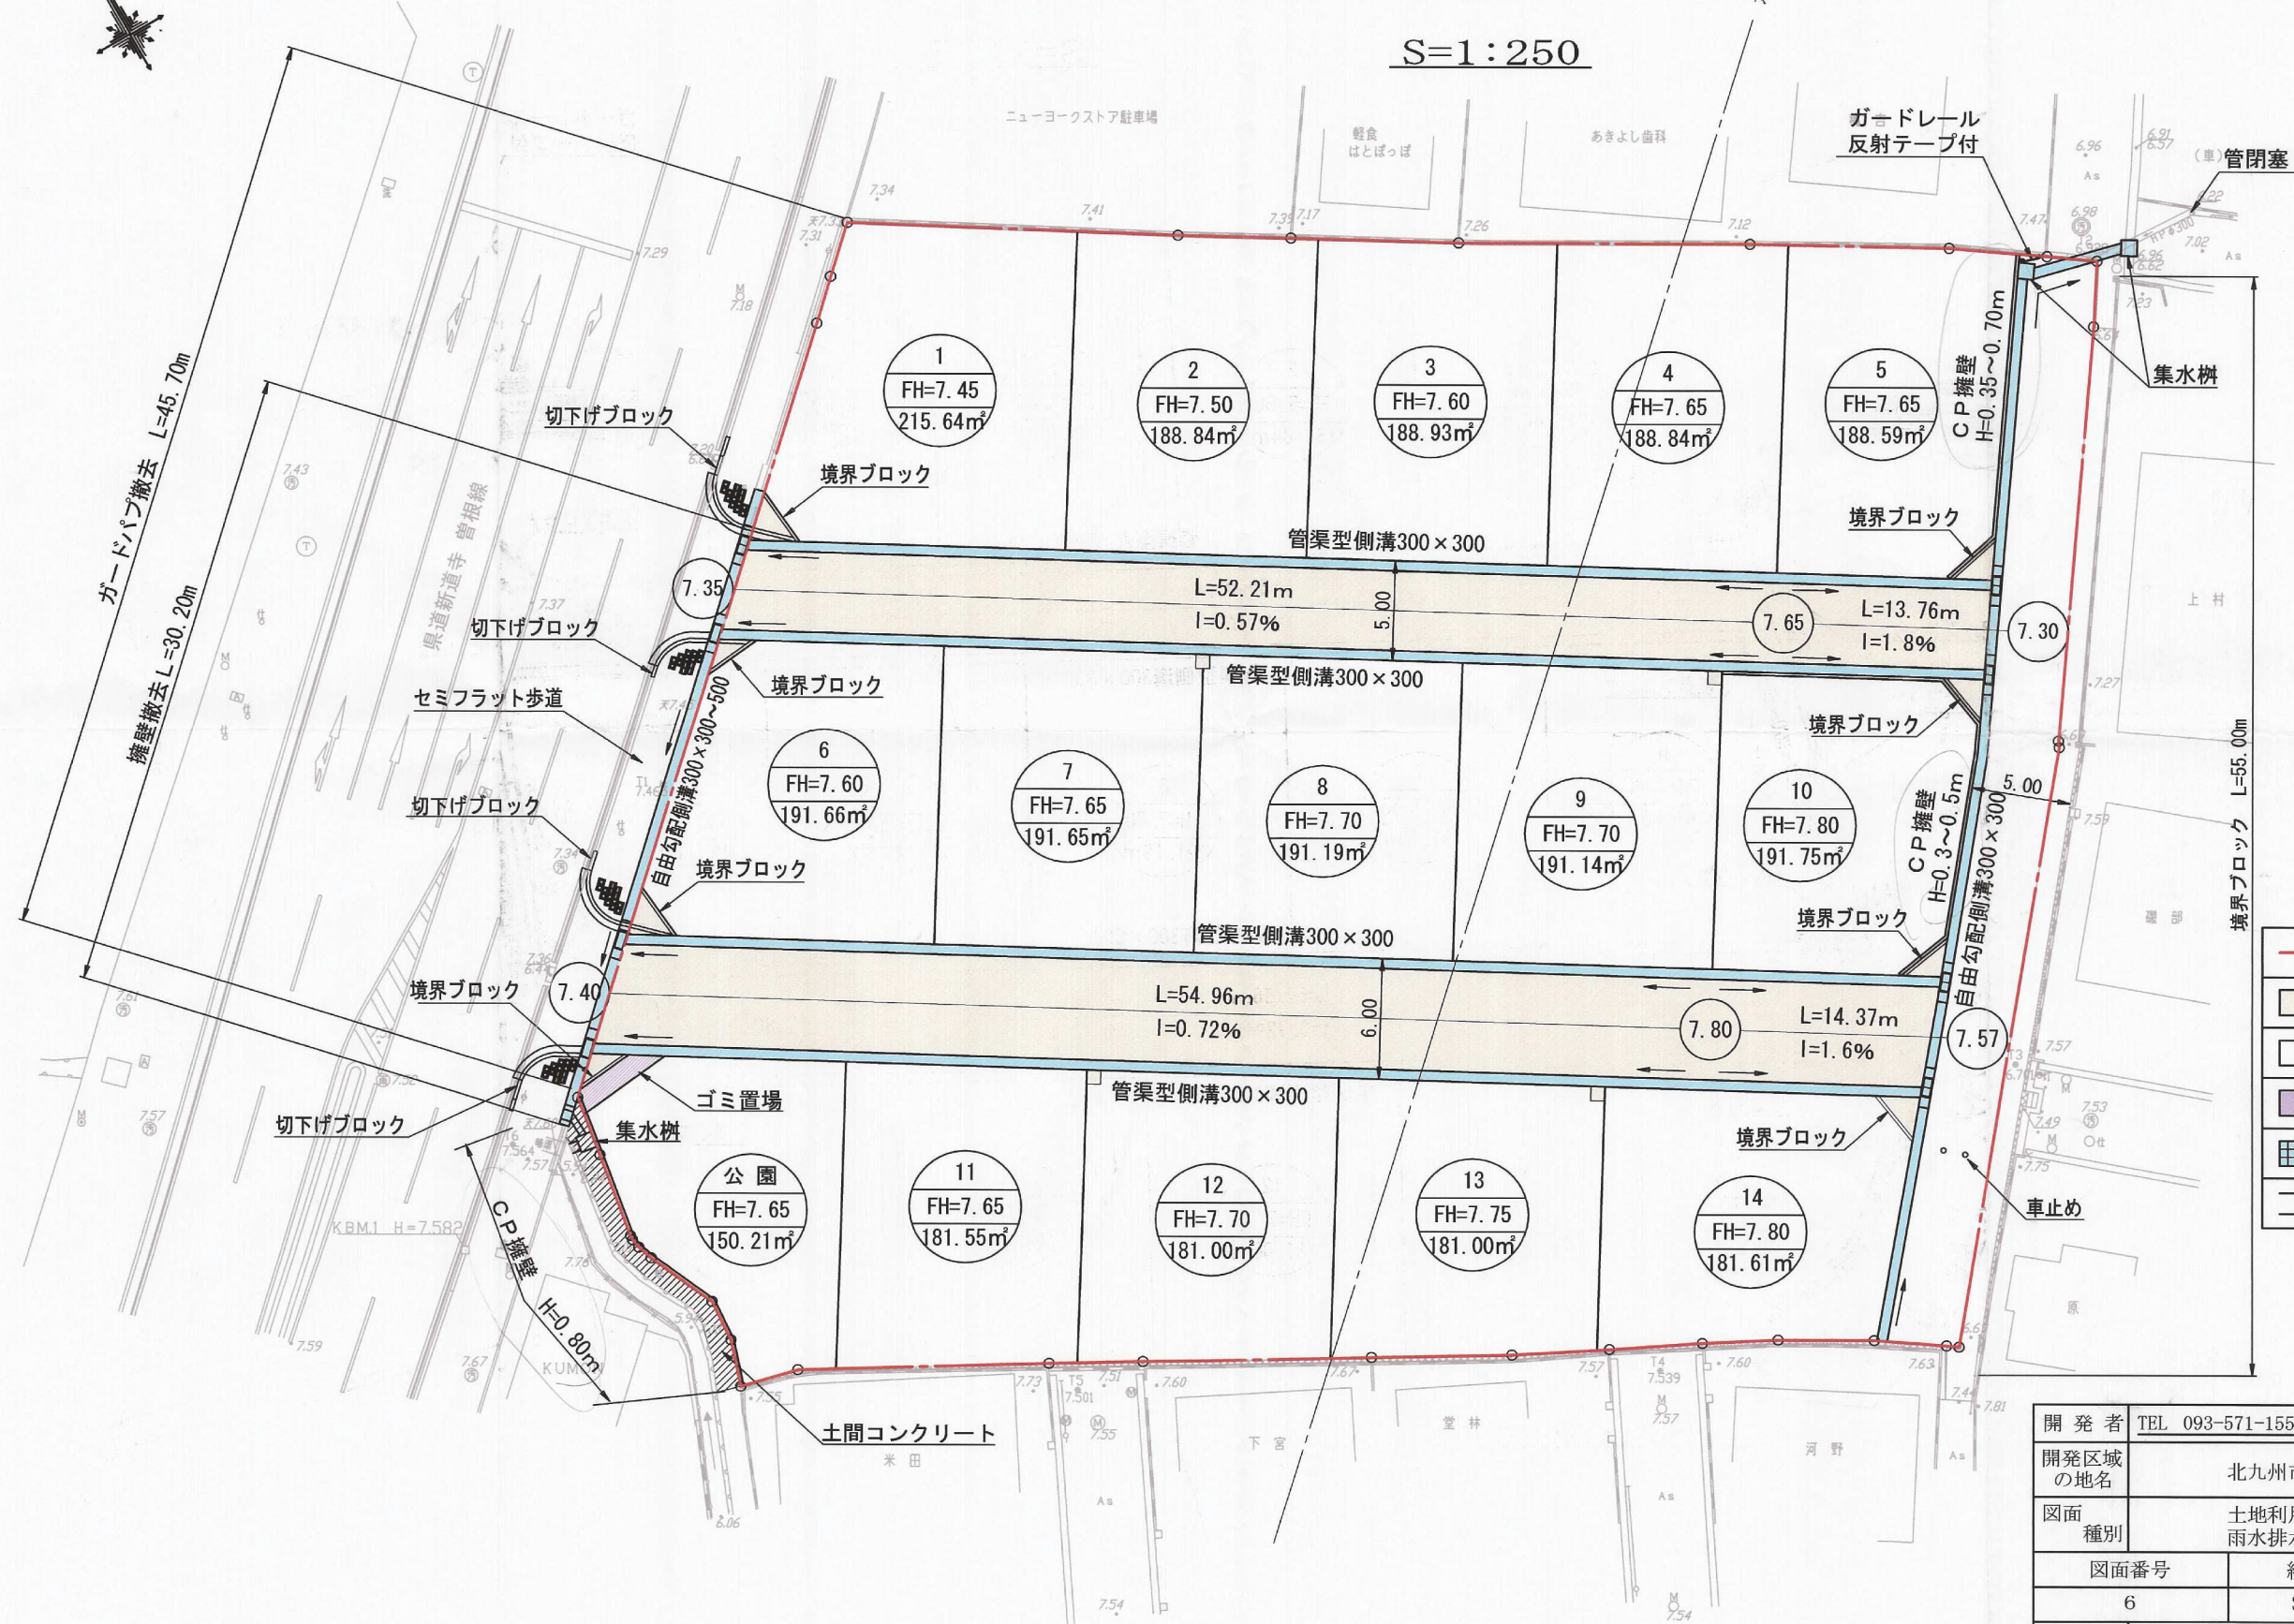

凡 例

	開発区域境界
	道 路
	公 園
	ごみ置場
	側 溝、樹
	C P 擁 壁

竣 工 図

開 発 者	TEL 093-571-1555	東宝ホーム株式会社
開発区域 の地名	北九州市小倉南区下貫二丁目3306番1	
図面 種別	土地利用竣工平面図 雨水排水竣工平面図	
図面番号	縮 尺	設計年月日
6	S=1:250	H25. 1. 25
設計者	北九州市小倉北区馬借三丁目3番37号 (有)高尾設計事務所 TEL 093-511-4067 氏名 高 尾 容 旦	