


# 土地利用計画図

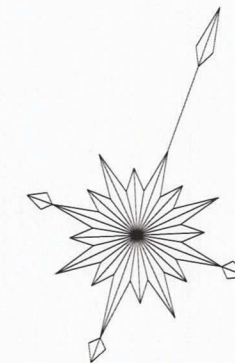

用途別面積一覧

色別	区域名称	面積	比率
	開発区域	7000.24 m <sup>2</sup>	100.0 %
	道路用地	1665.37 m <sup>2</sup>	23.8 %
	宅地用地	4973.46 m <sup>2</sup>	71.0 %
	平均面積(31戸)	160.43 m <sup>2</sup>	
	公園用地	210.78 m <sup>2</sup>	3.0 %
	水路用地	45.25 m <sup>2</sup>	0.6 %
	防火水槽用地	27.27 m <sup>2</sup>	0.4 %
	ゴミ置用地	11.24 m <sup>2</sup>	0.2 %
	道路(水路部分)	38.39 m <sup>2</sup>	0.6 %
	里道	28.48 m <sup>2</sup>	0.4 %

(竣工図)

申請者	株式会社 えん	
区域の名称	小倉南区湯川新町一丁目269番3外	
図面名称	土地利用計画図	
図面番号	縮尺	作成年月日
NO. 7	1/500	平成27年7月
設計者	福岡県行橋市大橋三丁目12番27号 株式会社 第一プランニング Daiichi Planning, Inc. 土木課 荒巻 崇徳	