


土地利用竣工図

S=1:600

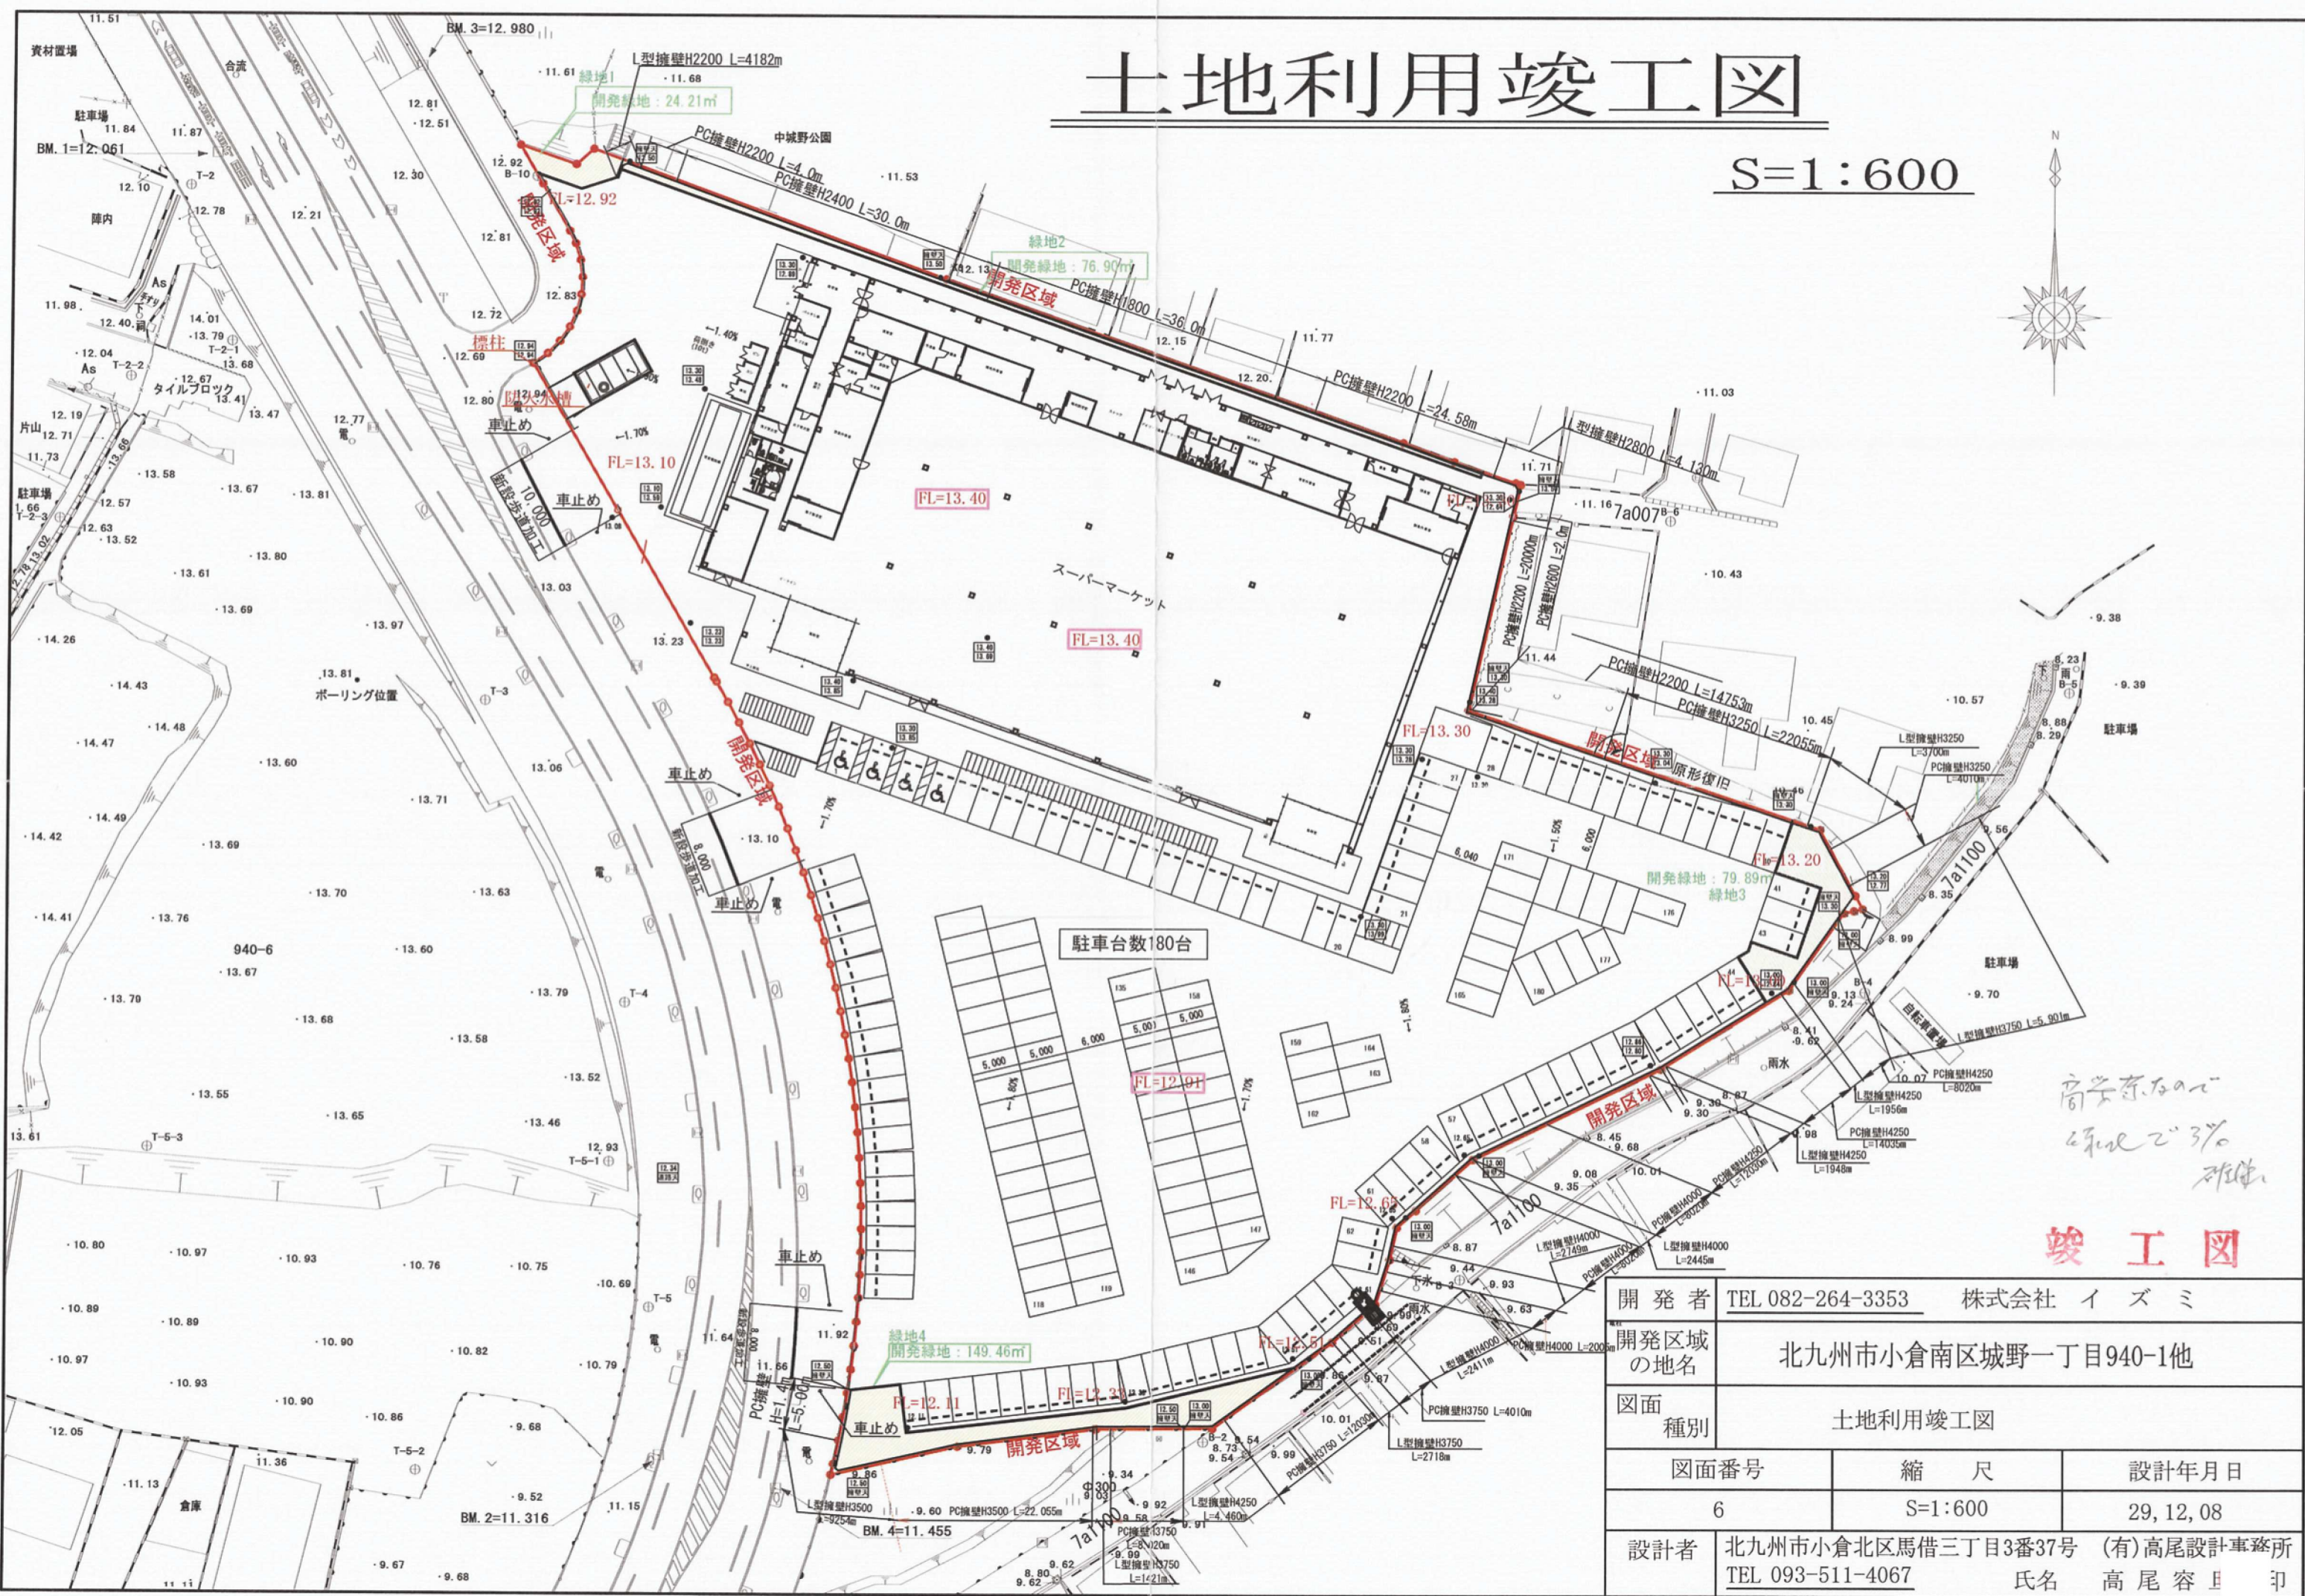

高尾設計事務所
2012.12.08

竣工図

開 発 者	TEL 082-264-3353 株式会社 イ ズ ミ		
開発区域 の地名	北九州市小倉南区城野一丁目940-1他		
図面 種別	土地利用竣工図		
図面番号		縮 尺	設計年月日
6		S=1:600	29, 12, 08
設計者	北九州市小倉北区馬借三丁目3番37号 (有)高尾設計事務所 TEL 093-511-4067		