


用途別面積一覧

色別	区域名称	面積 (㎡)	面積 (坪)	比率
	開発区域	1785.49 ㎡	540.1 坪	100.0 %
	道路用地	333.27 ㎡	100.8 坪	18.7 %
	宅地用地	1283.22 ㎡	388.1 坪	71.9 %
	平均面積 (7戸)	183.31 ㎡	55.4 坪	
	河川用地	118.26 ㎡	35.7 坪	6.6 %
	水路用地	50.74 ㎡	15.3 坪	2.8 %

構造図・凡例

	管渠型側溝300型
	自由勾配側溝300×300
	自由勾配側溝300×400
	自由勾配側溝300×500
	自由勾配側溝300×600
	自由勾配側溝300×700
	自由勾配側溝300×400横断用
	1号溜樹
	2号溜樹
	流水方向
	水路天・計画高
	水路底・計画高

土地利用計画図

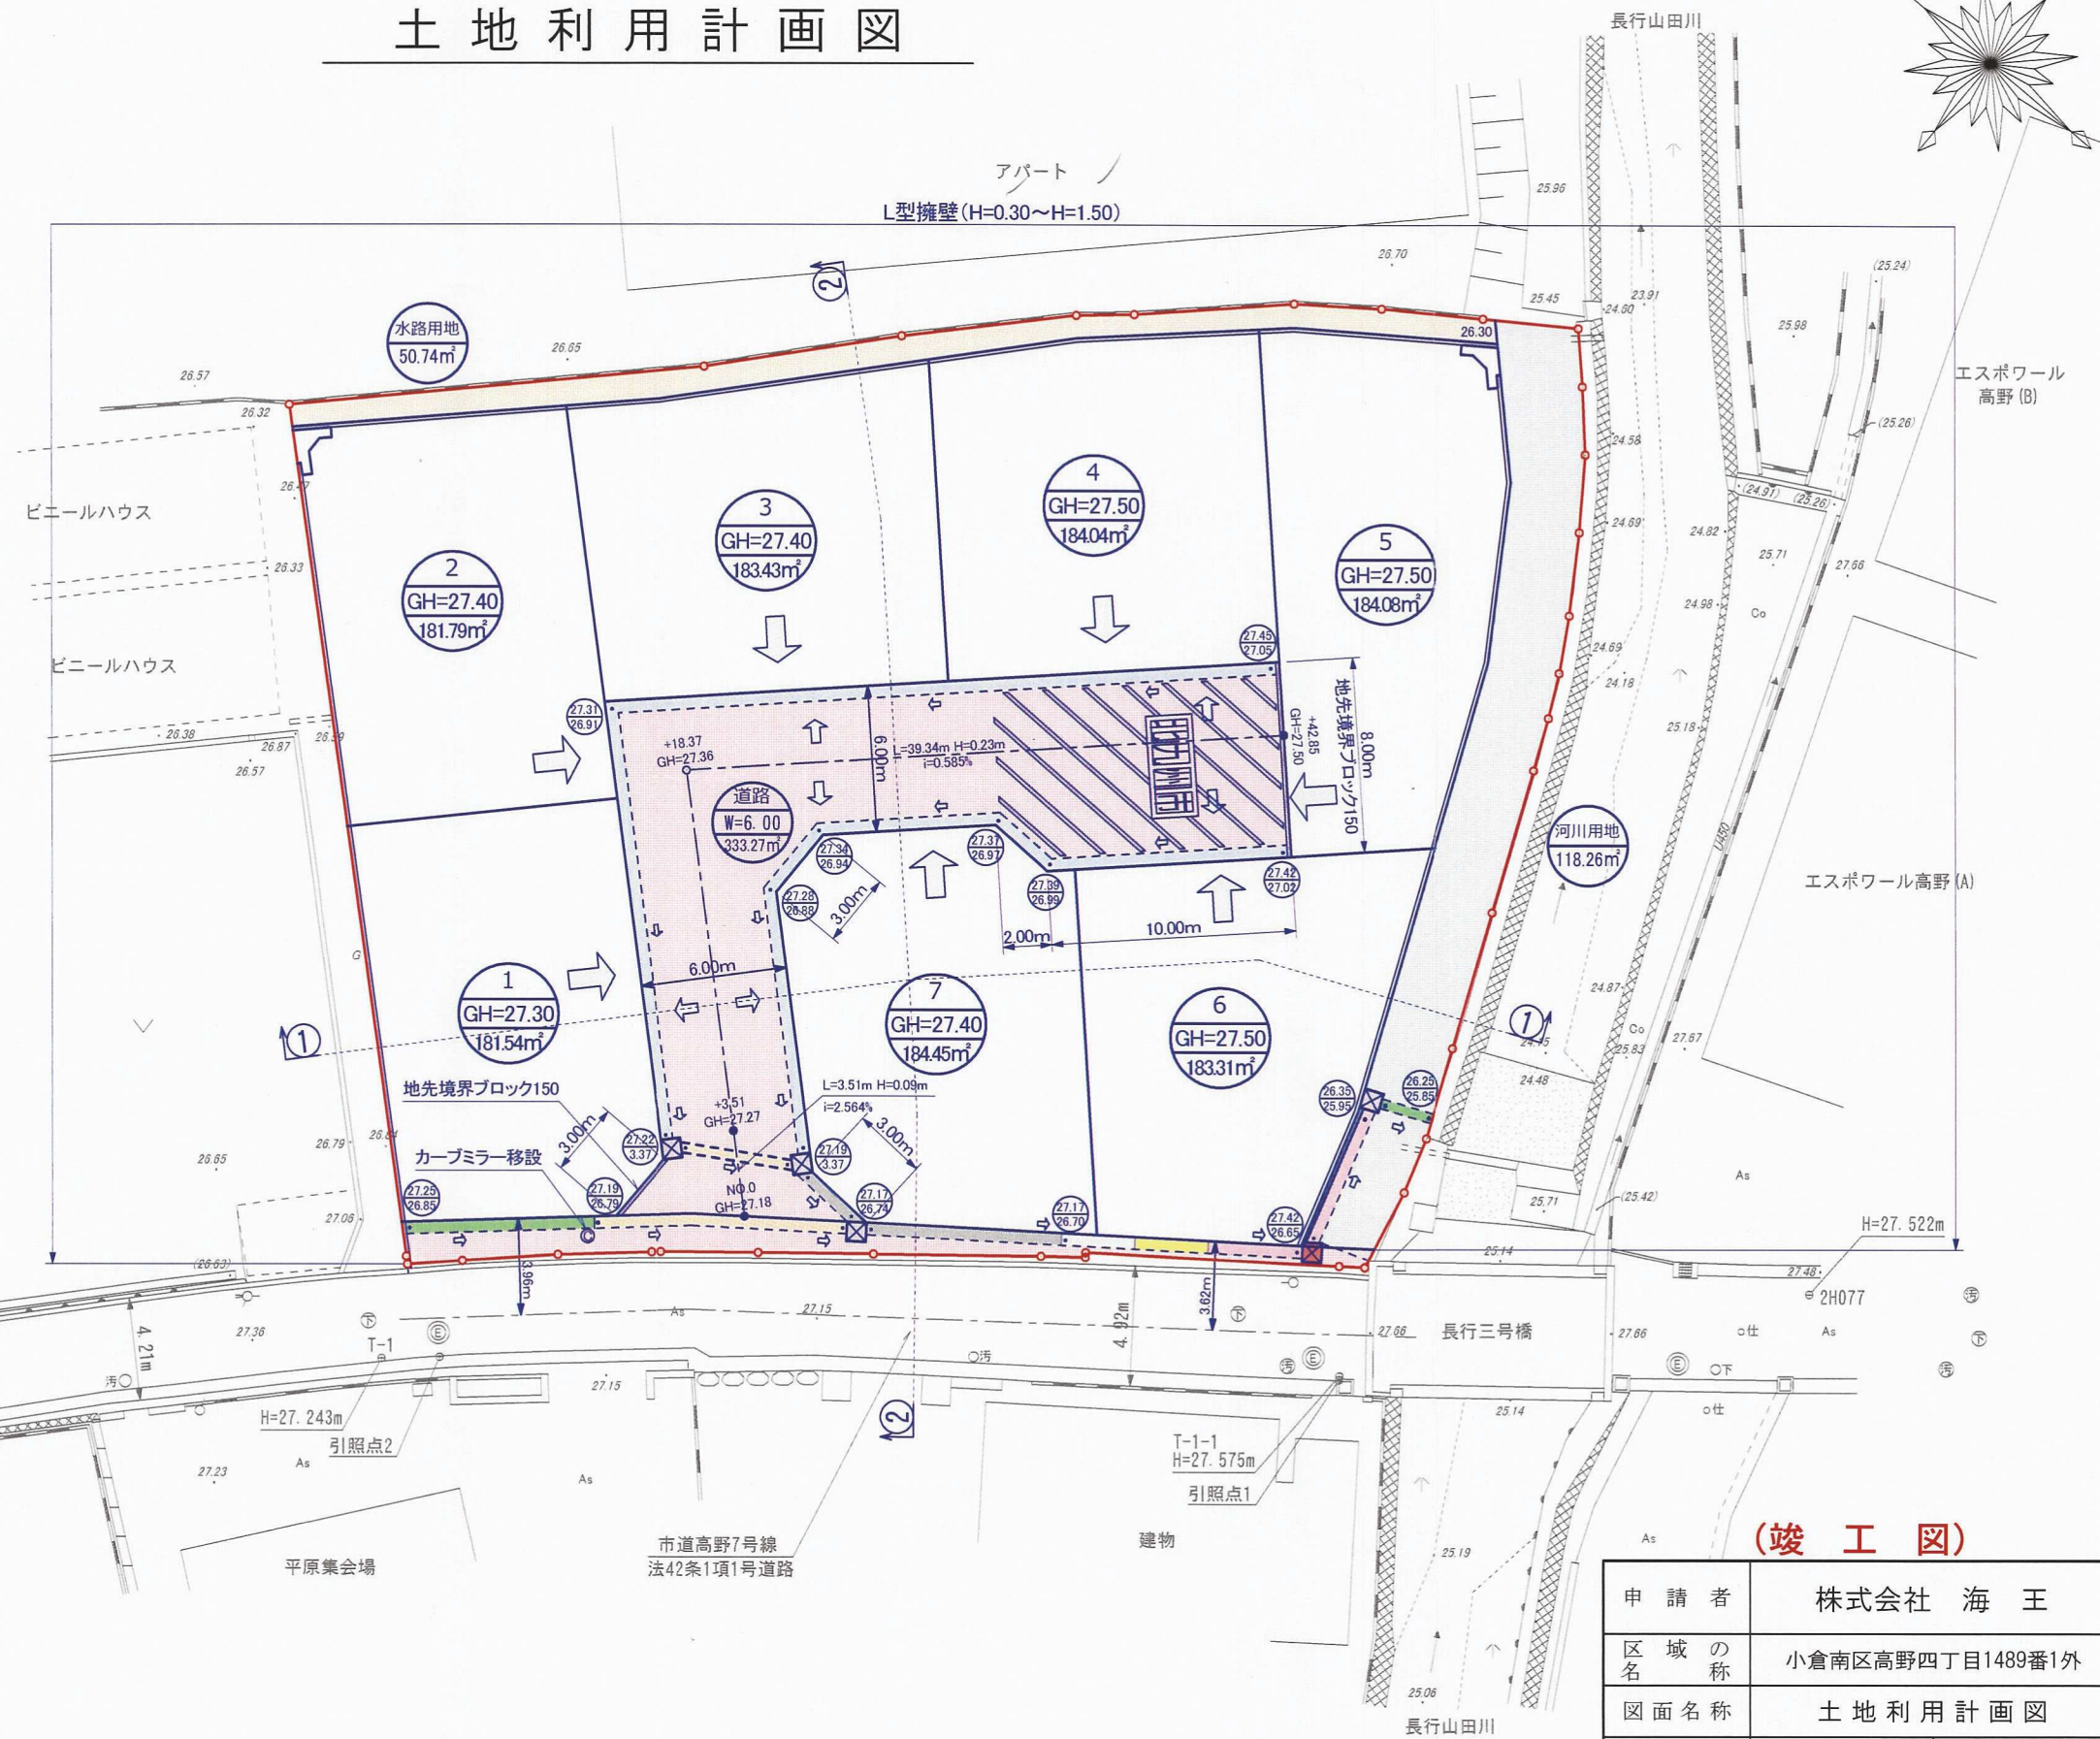

(竣工図)

申請者	株式会社 海王
区域の名称	小倉南区高野四丁目1489番1外
図面名称	土地利用計画図
図面番号	縮尺 作成年月日
NO. 7	1 : 300 令和元年6月
設計者	福岡県田川市大字伊田4271番地-112号 測地開発 担当 荒巻 崇穂 TEL 0947-85-8211