


	種 別	面 積	摘 要
	宅 地	A= 5383.78 m <sup>2</sup>	
	道 路	A= 1697.84 m <sup>2</sup>	北九州市帰属
	通 路	A= 7.13 m <sup>2</sup>	北九州市帰属
	消防用地	A= 35.01 m <sup>2</sup>	北九州市帰属
	緑 地	A= 236.42 m <sup>2</sup>	開発者管理
	ゴミ置場	A= 6.89 m <sup>2</sup>	開発者管理
	下水道施設用地	A= 199.33 m <sup>2</sup>	下水道局管理

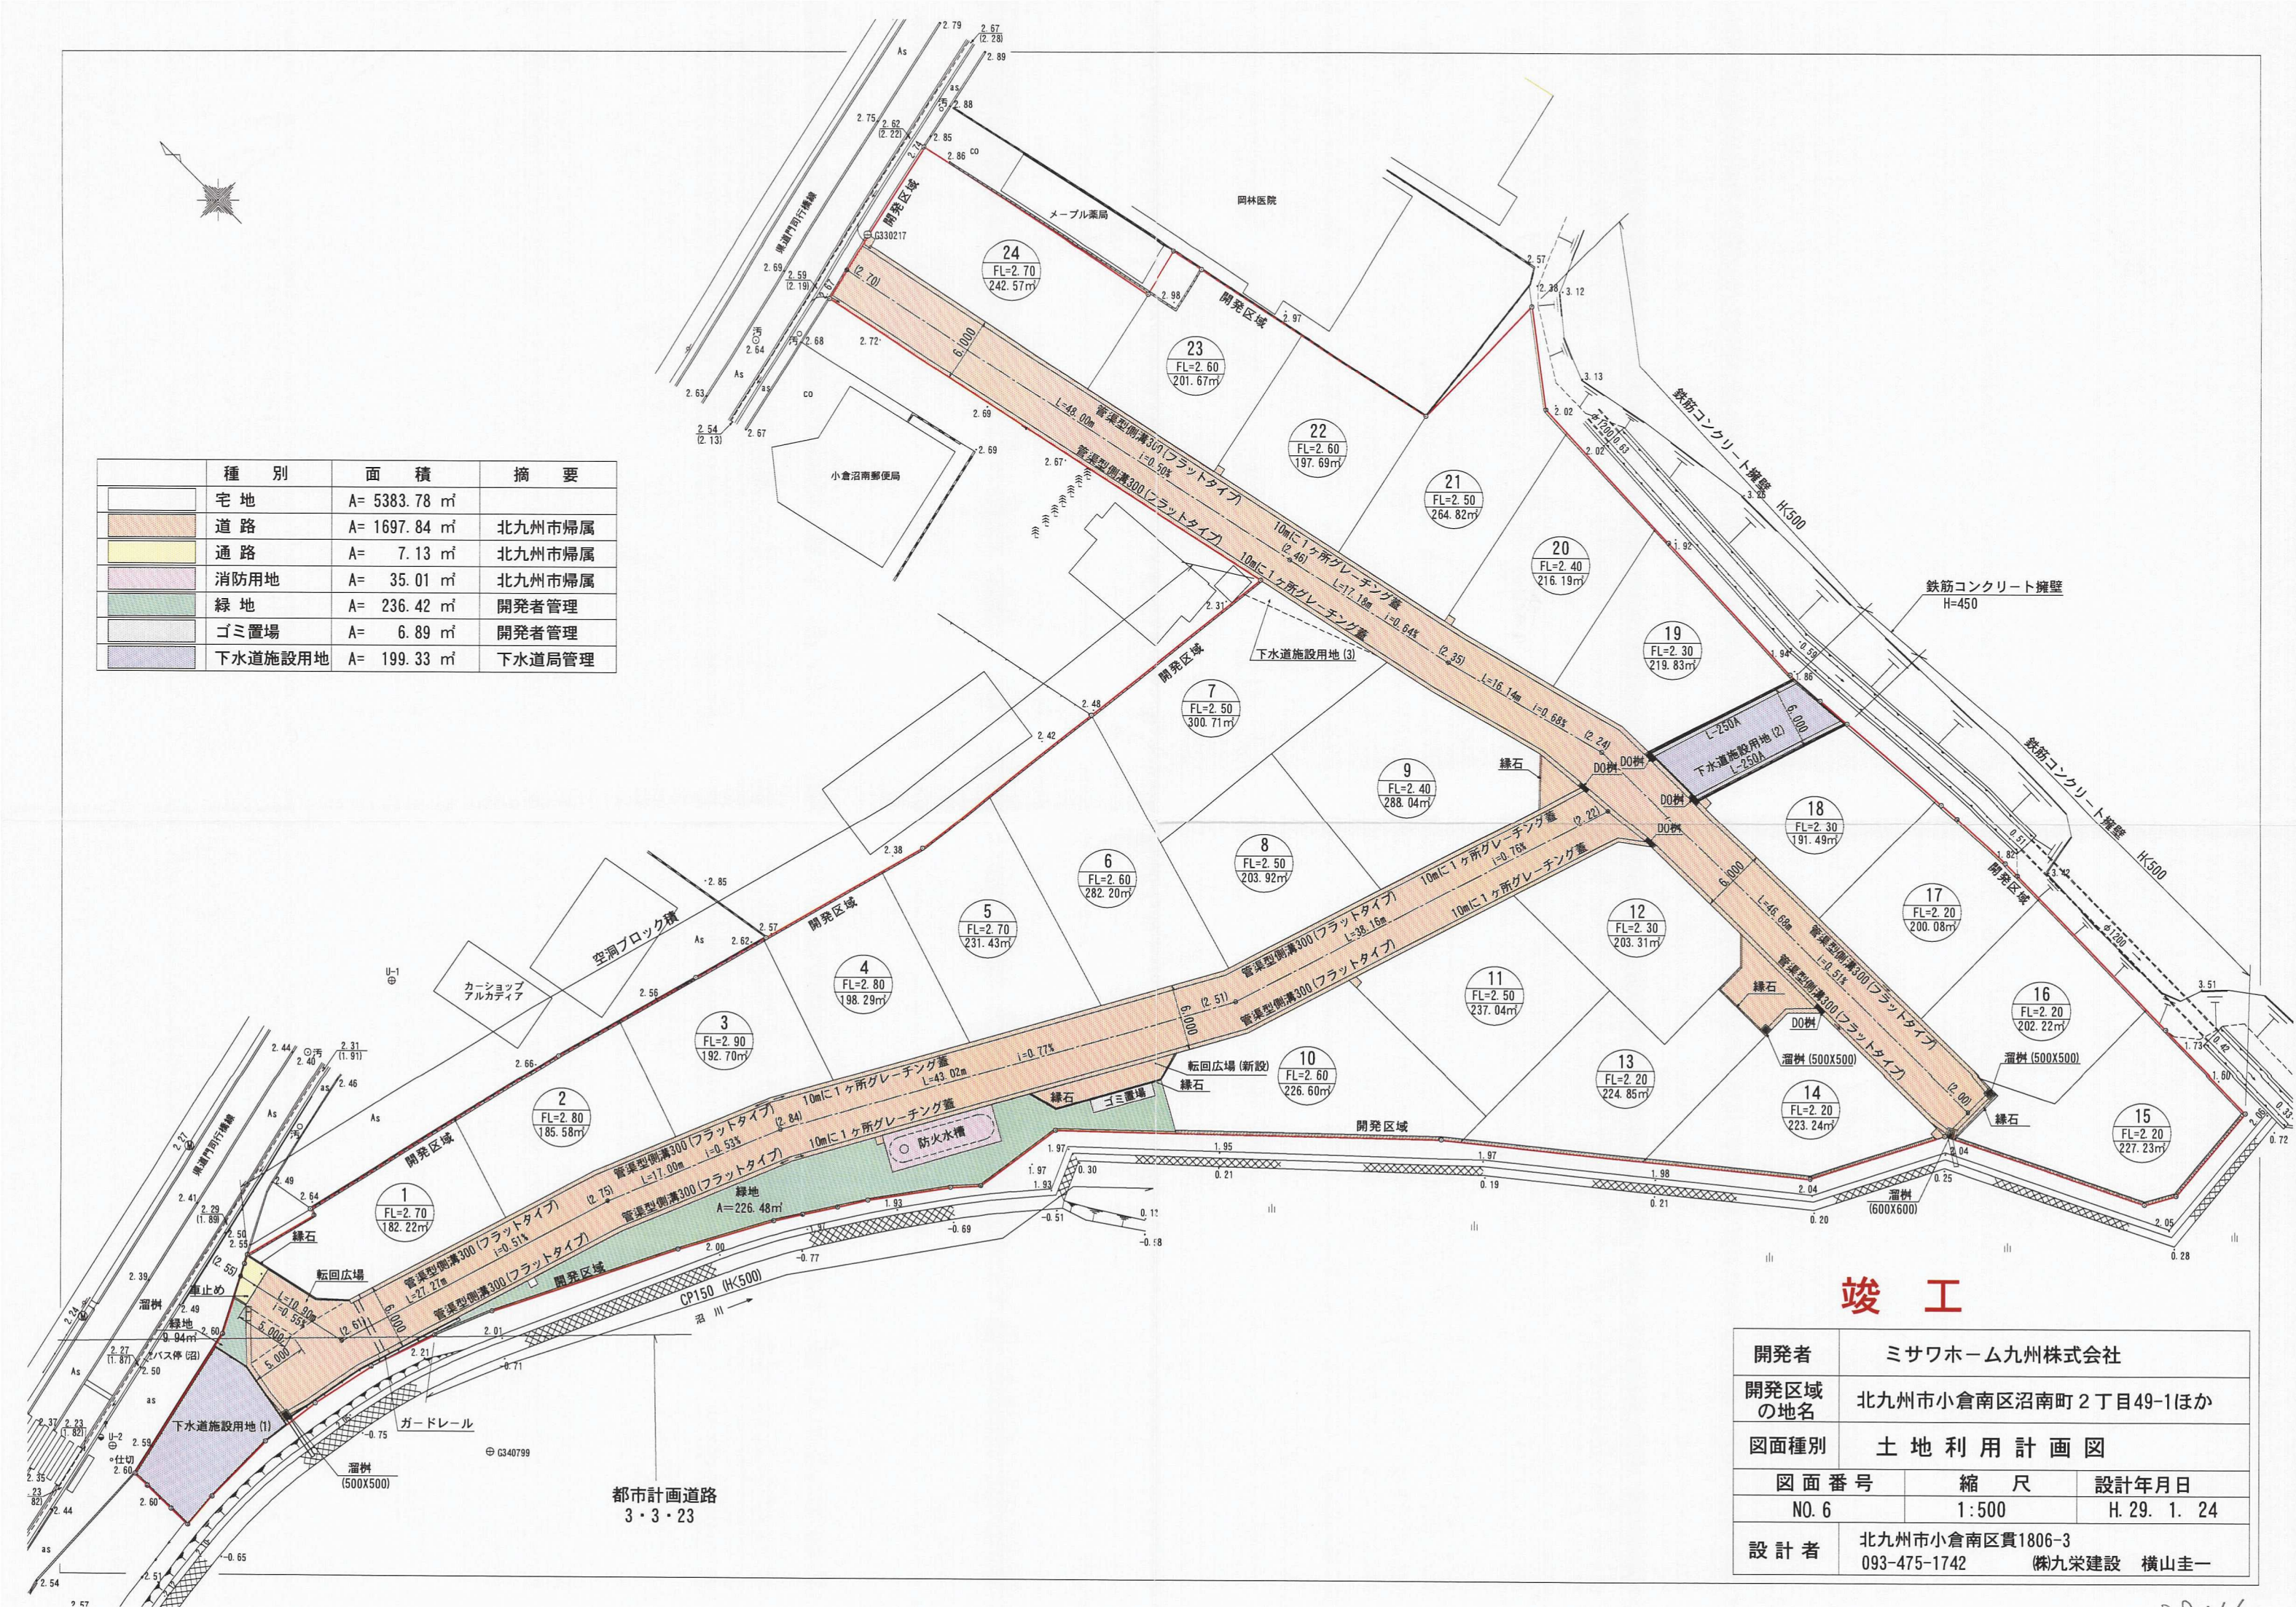

竣 工

開発者	ミサワホーム九州株式会社	
開発区域の地名	北九州市小倉南区沼南町2丁目49-1ほか	
図面種別	土 地 利 用 計 画 図	
図 面 番 号	縮 尺	設計年月日
NO. 6	1:500	H. 29. 1. 24
設 計 者	北九州市小倉南区貫1806-3 093-475-1742 (株)九栄建設 横山圭一	

28116