


開 発 者	第一ホーム株式会社	TEL 093-551-8841
開発区域の 地名	北九州市小倉南区中吉田 4 丁目12-3ほか	
図 面 種 別	土地利用計画平面図	
図面番号	縮 尺	設計年月日
7	S = 1 : 3 0 0	H.26.1.10
設計者	北九州市小倉南区八重瀬川10-28-205 TEL 093-967- <sup>0000</sup> タナベ設計事務所 代表 田邊 清	

( 竣 工 图 )

土地利用計画平面図 S=1:300

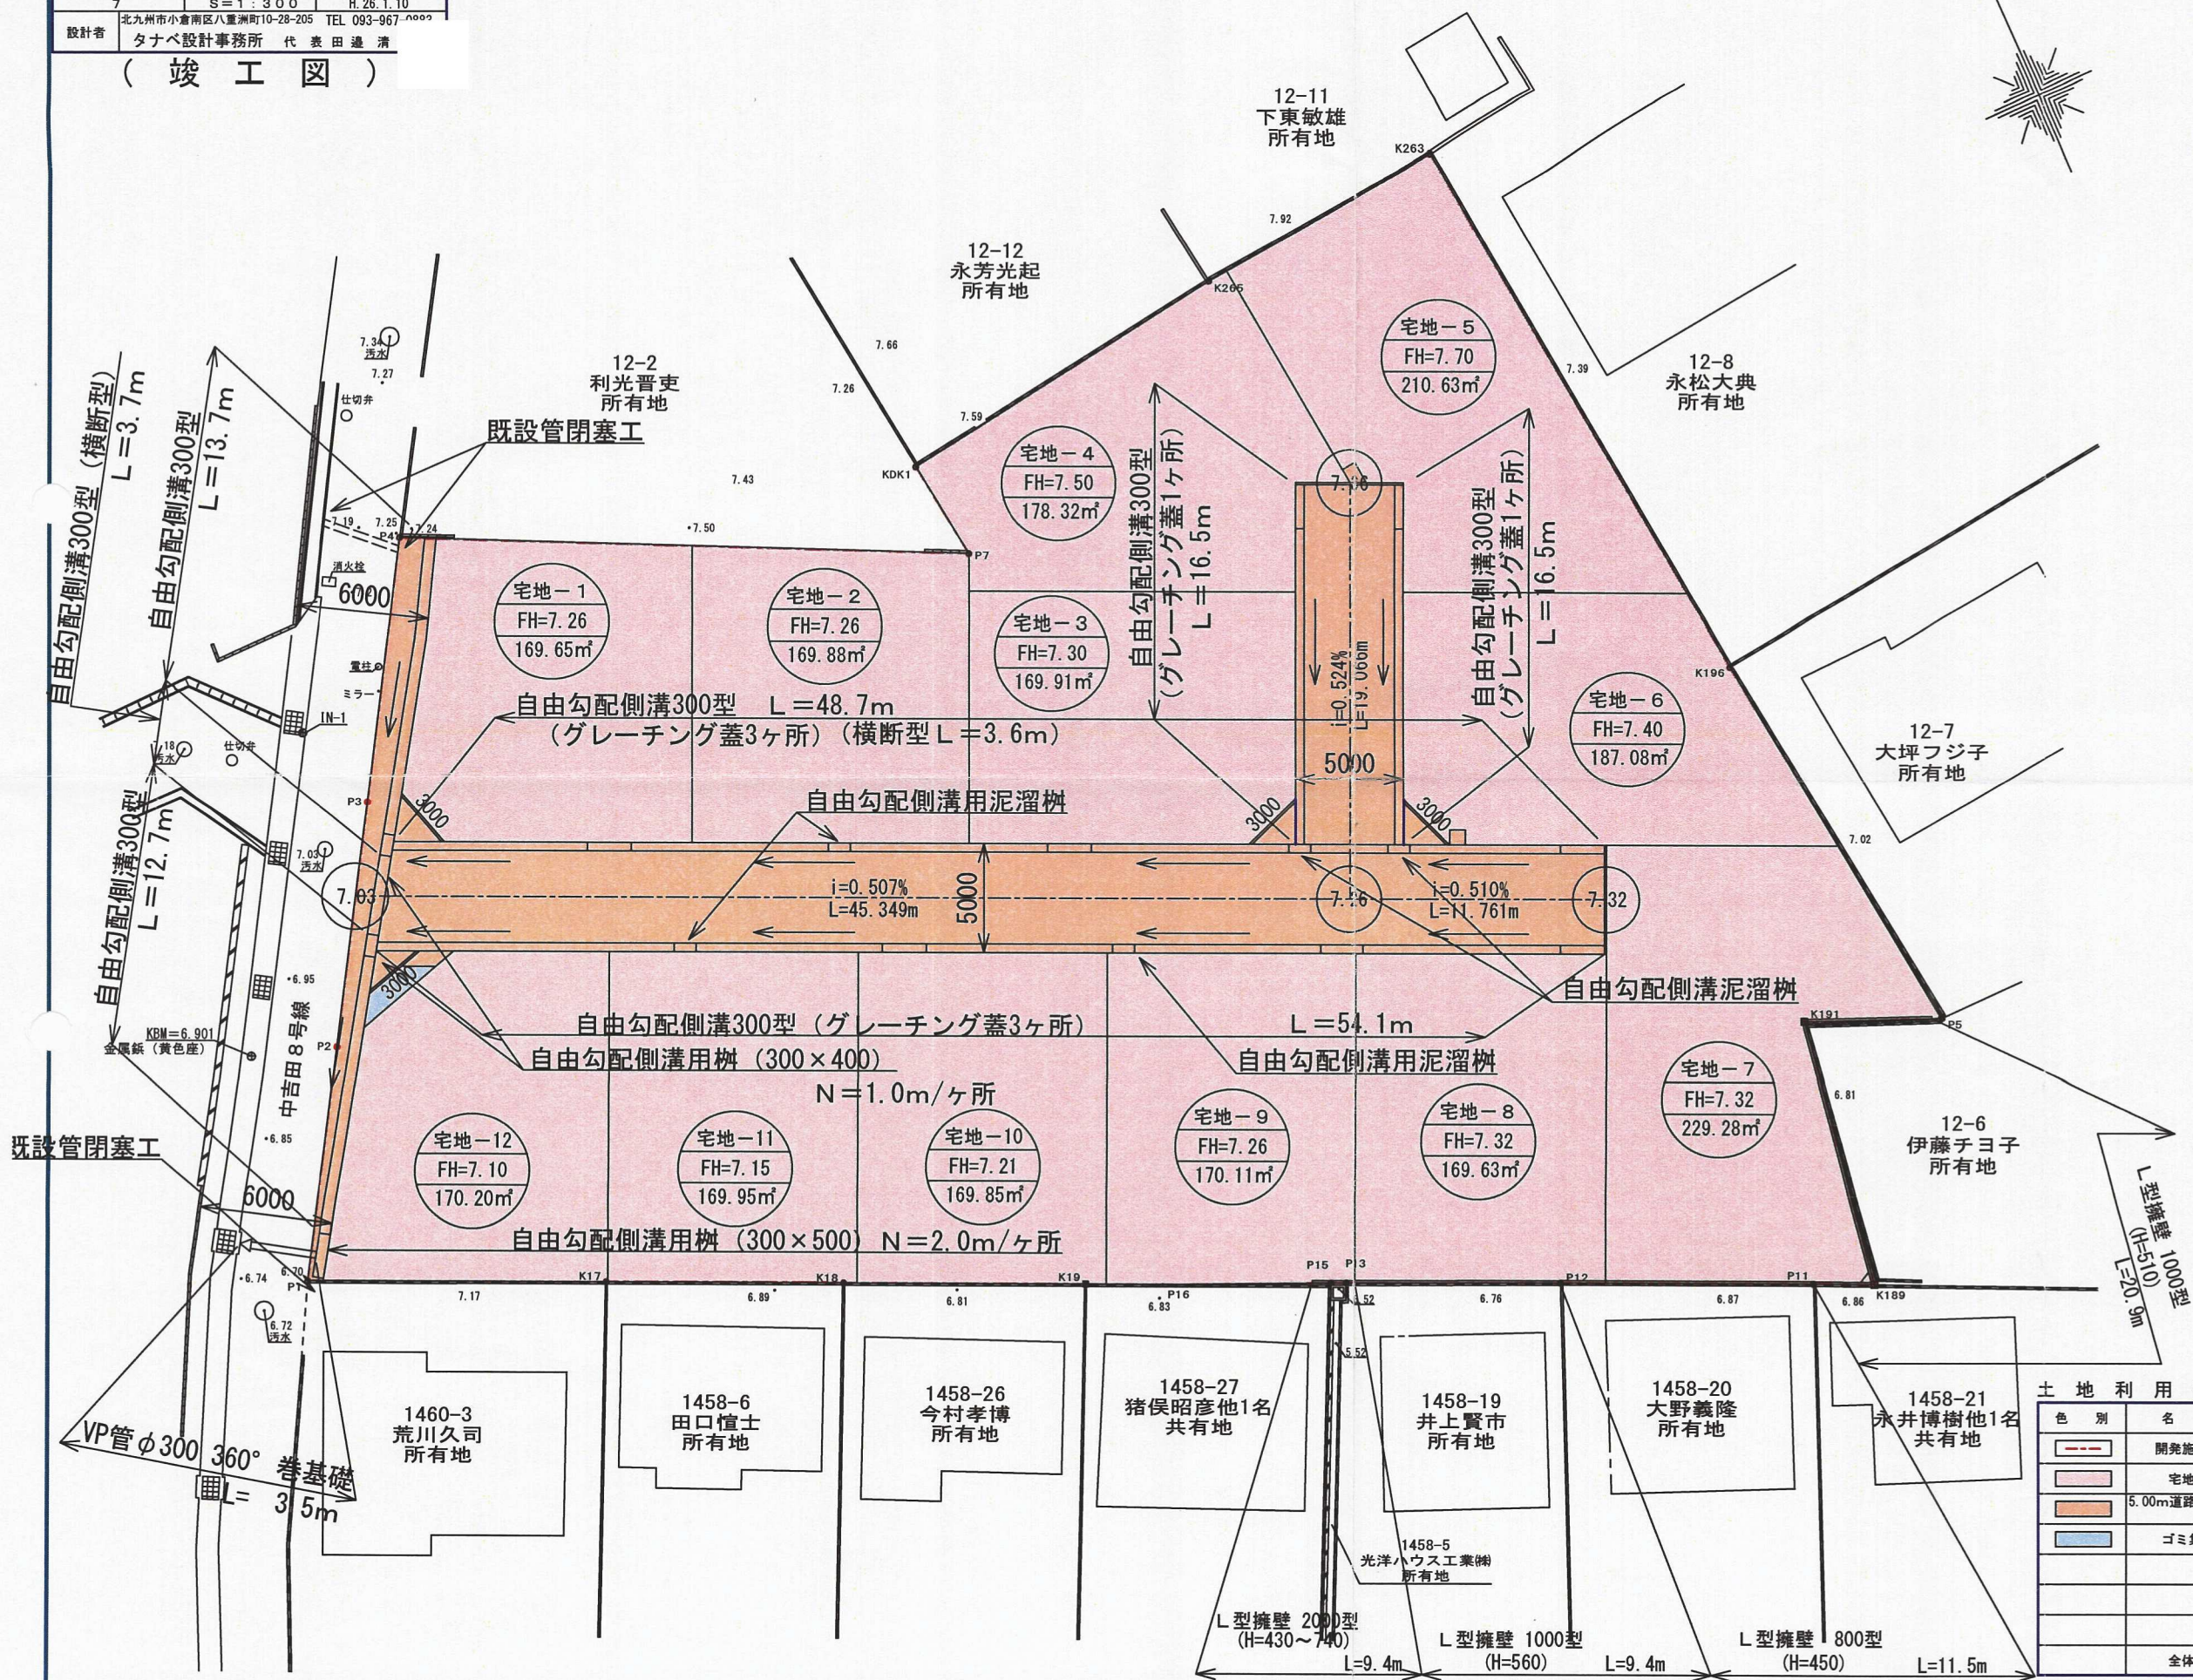

### 土地利用計画表

色 別	名 称	面積 (㎡)	面積 (坪)	比率 (%)	用地及び工作物の帰属
	開発施工区域				
	宅地用地	2164.55	654.78	83.74	開 発 者
	5.00m道路及び 拡幅道路	417.33	126.24	16.14	北九州市
	ゴミ集積場	3.19	0.96	0.12	開 発 者
	全体面積	2585.07	781.98	100.00	