


土地利用竣工図

S=1:200

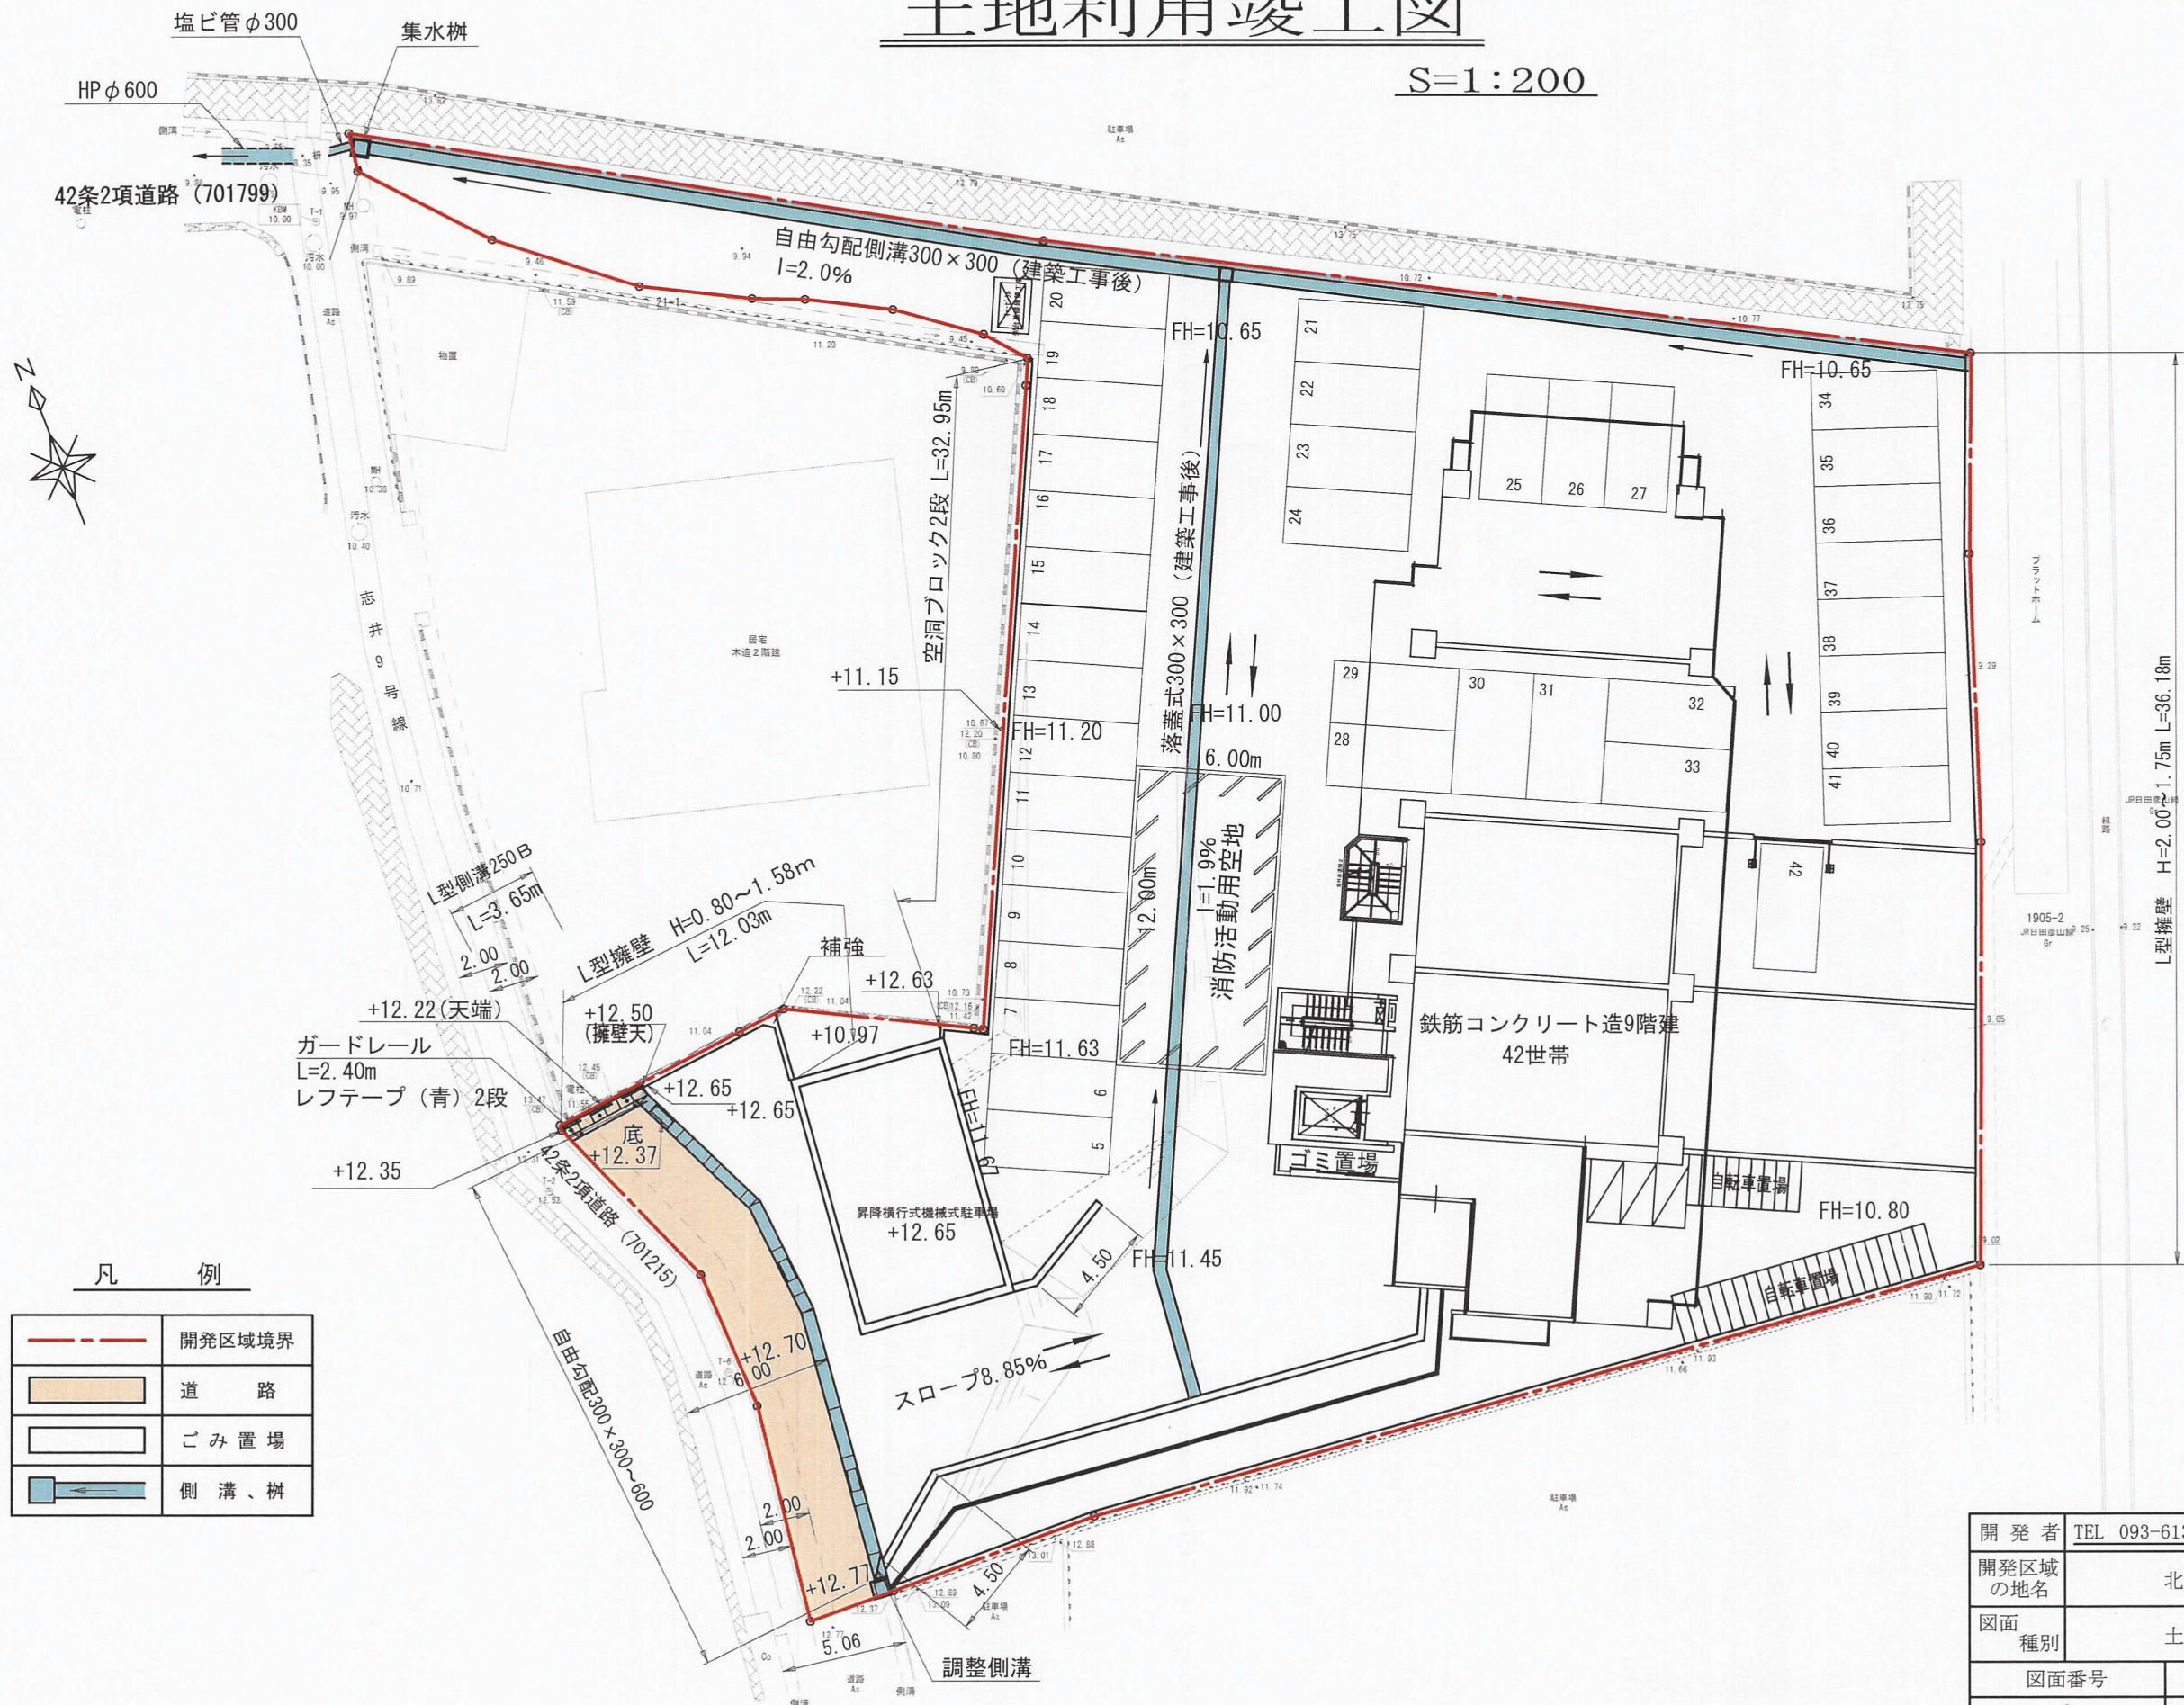

凡 例

	開発区域境界
	道 路
	ごみ 置 場
	側 溝、樹

竣工図

開 発 者	TEL 093-613-5500	大英産業株式会社
開発区域の地名	北九州市小倉南区志井六丁目1909番1外	
図面種別	土 地 利 用 竣 工 図	
図面番号	縮 尺	設計年月日
6	S=1:200	H29. 7. 24
設計者	北九州市小倉北区馬借三丁目3番37号 (有)高尾設計事務所 TEL 093-511-4067 氏名 高 尾 容 旦 印	

29101