
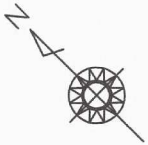


# 土地利用竣工図

S=1:200

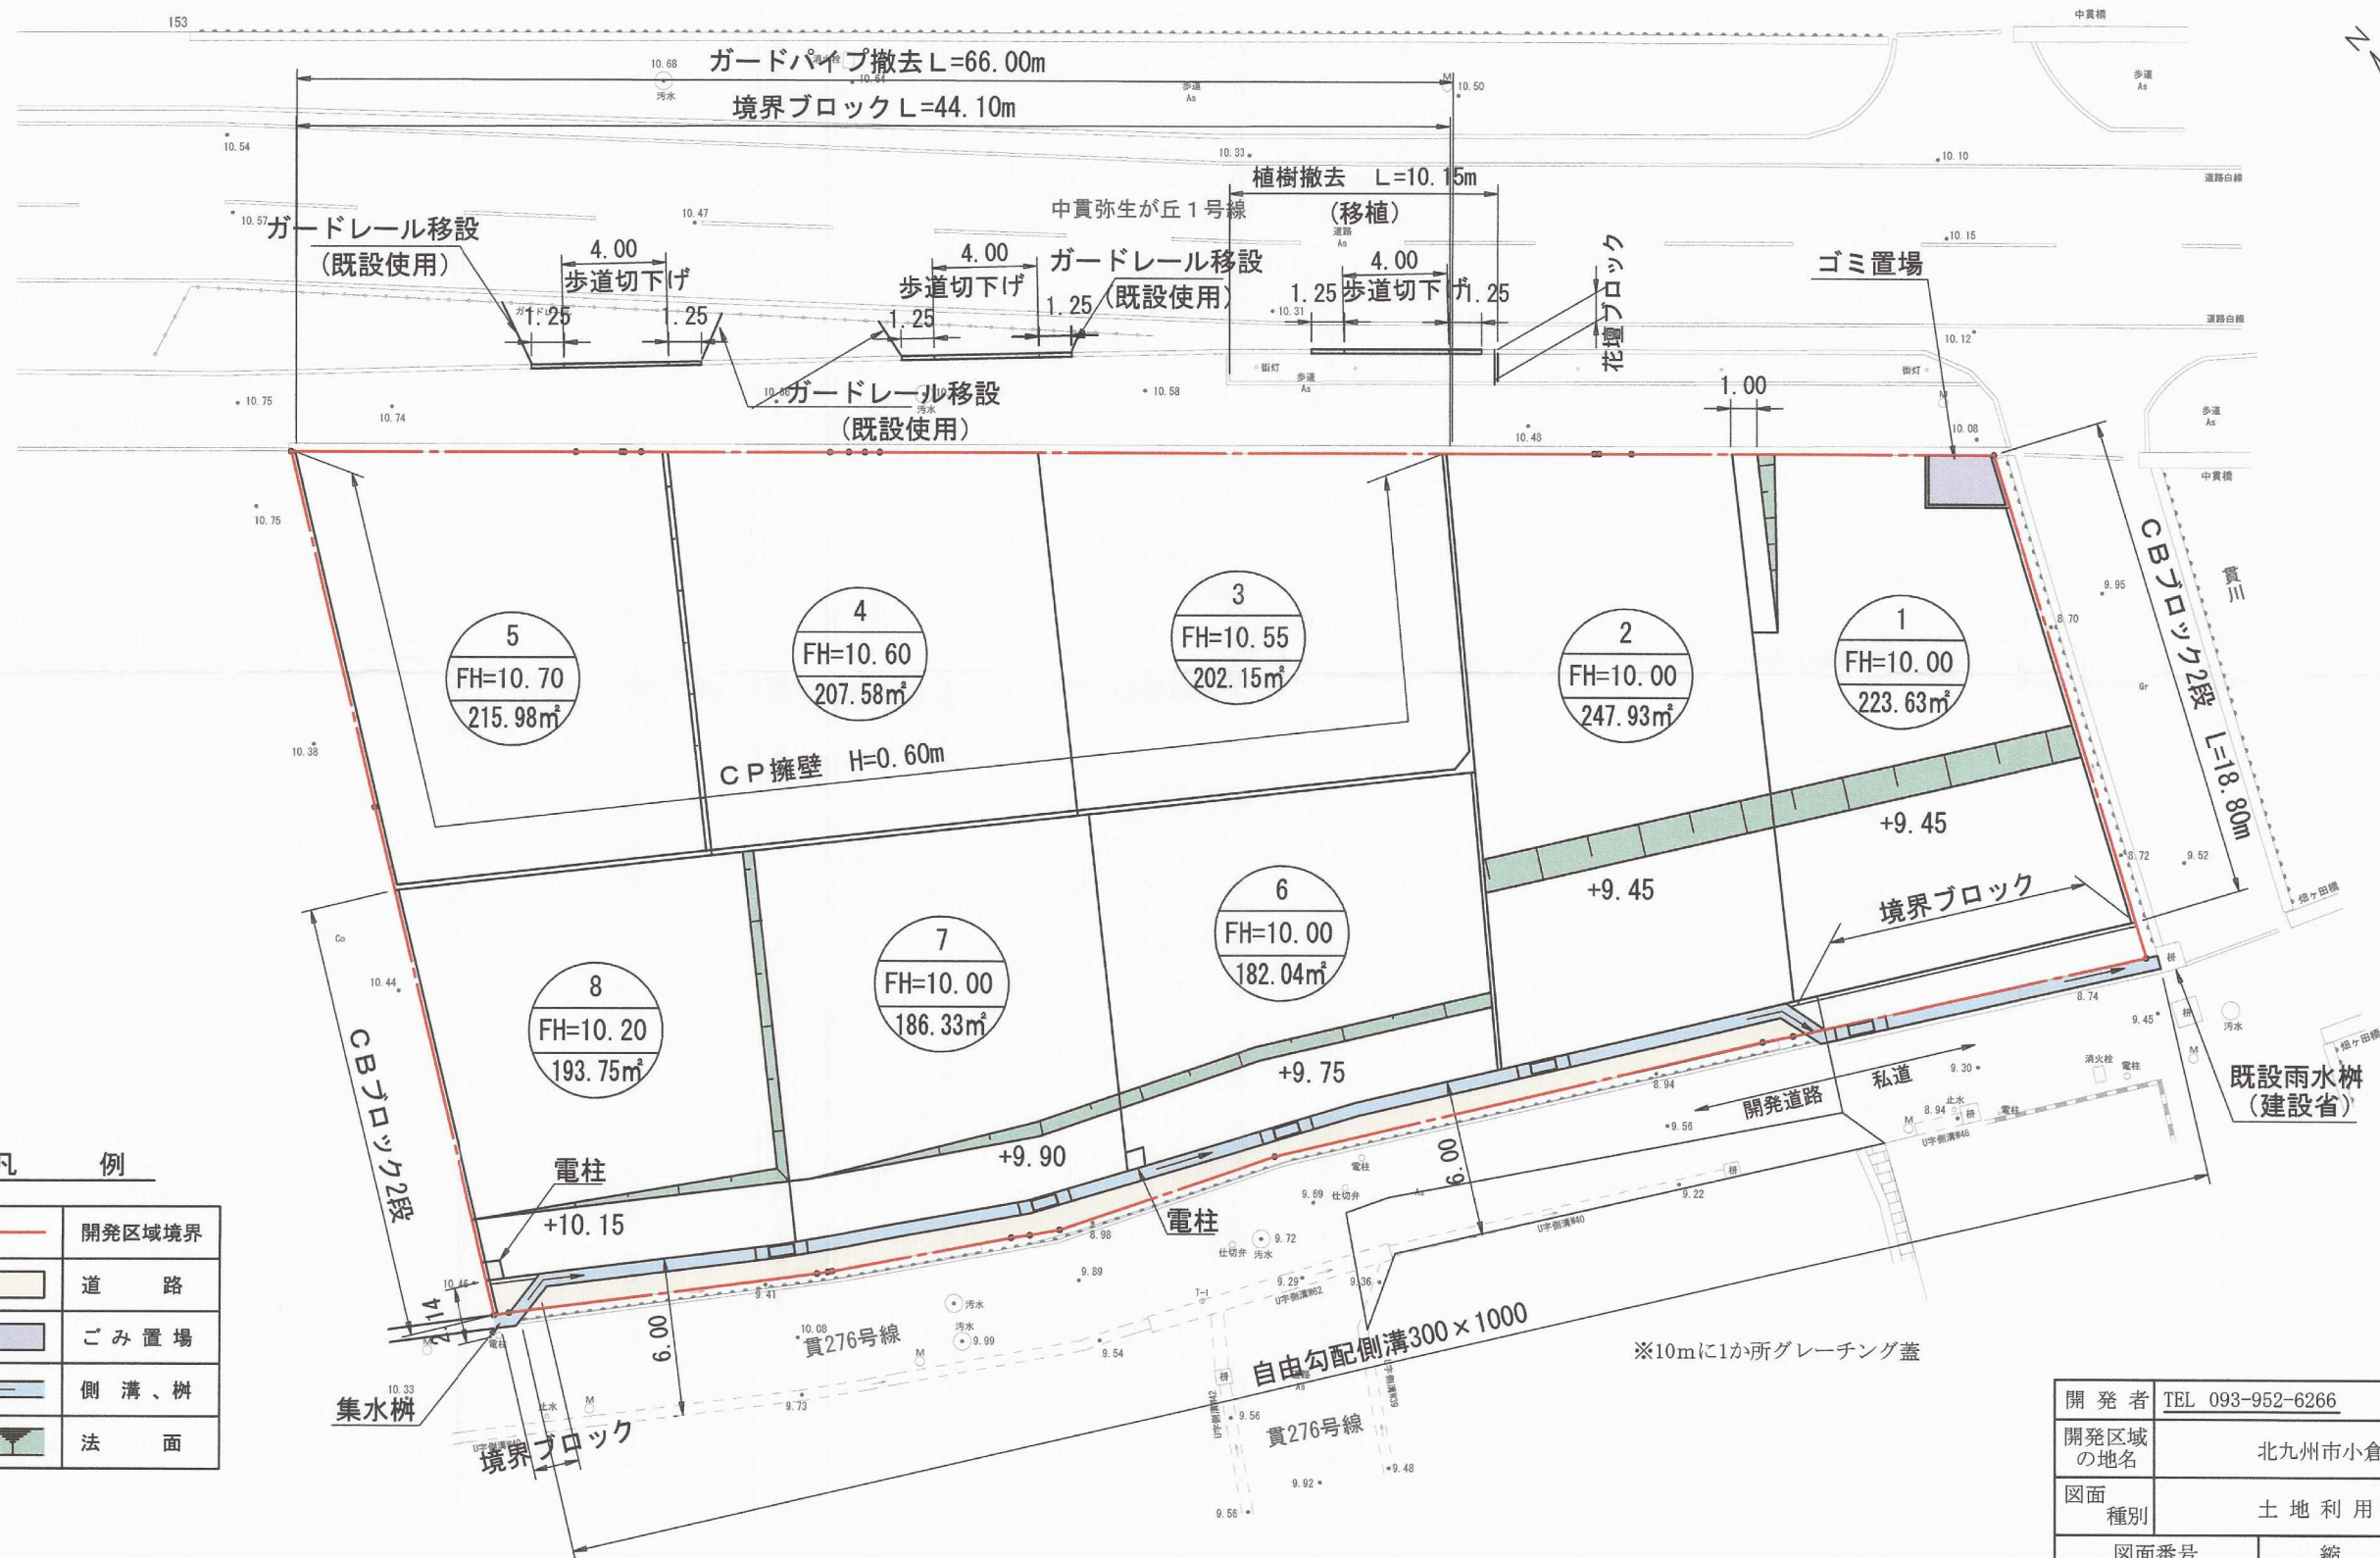

## 凡 例

	開発区域境界
	道 路
	ごみ置場
	側溝、樹
	法 面

## 竣 工 図

開 発 者	TEL 093-952-6266	有限会社 住 販
開発区域の地名	北九州市小倉南区中貫二丁目1620番8外	
図面種別	土 地 利 用 竣 工 図	
図面番号	縮 尺	設計年月日
6	S=1:200	H28. 6. 10
設計者	北九州市小倉北区馬借三丁目3番37号 (有)高尾設計事務所 TEL 093-511-4067 氏名 高 尾 容 旦	