


土地利用計画図 縮尺=1:300

所在一北九州市小倉南区横代東町二丁目767番1外

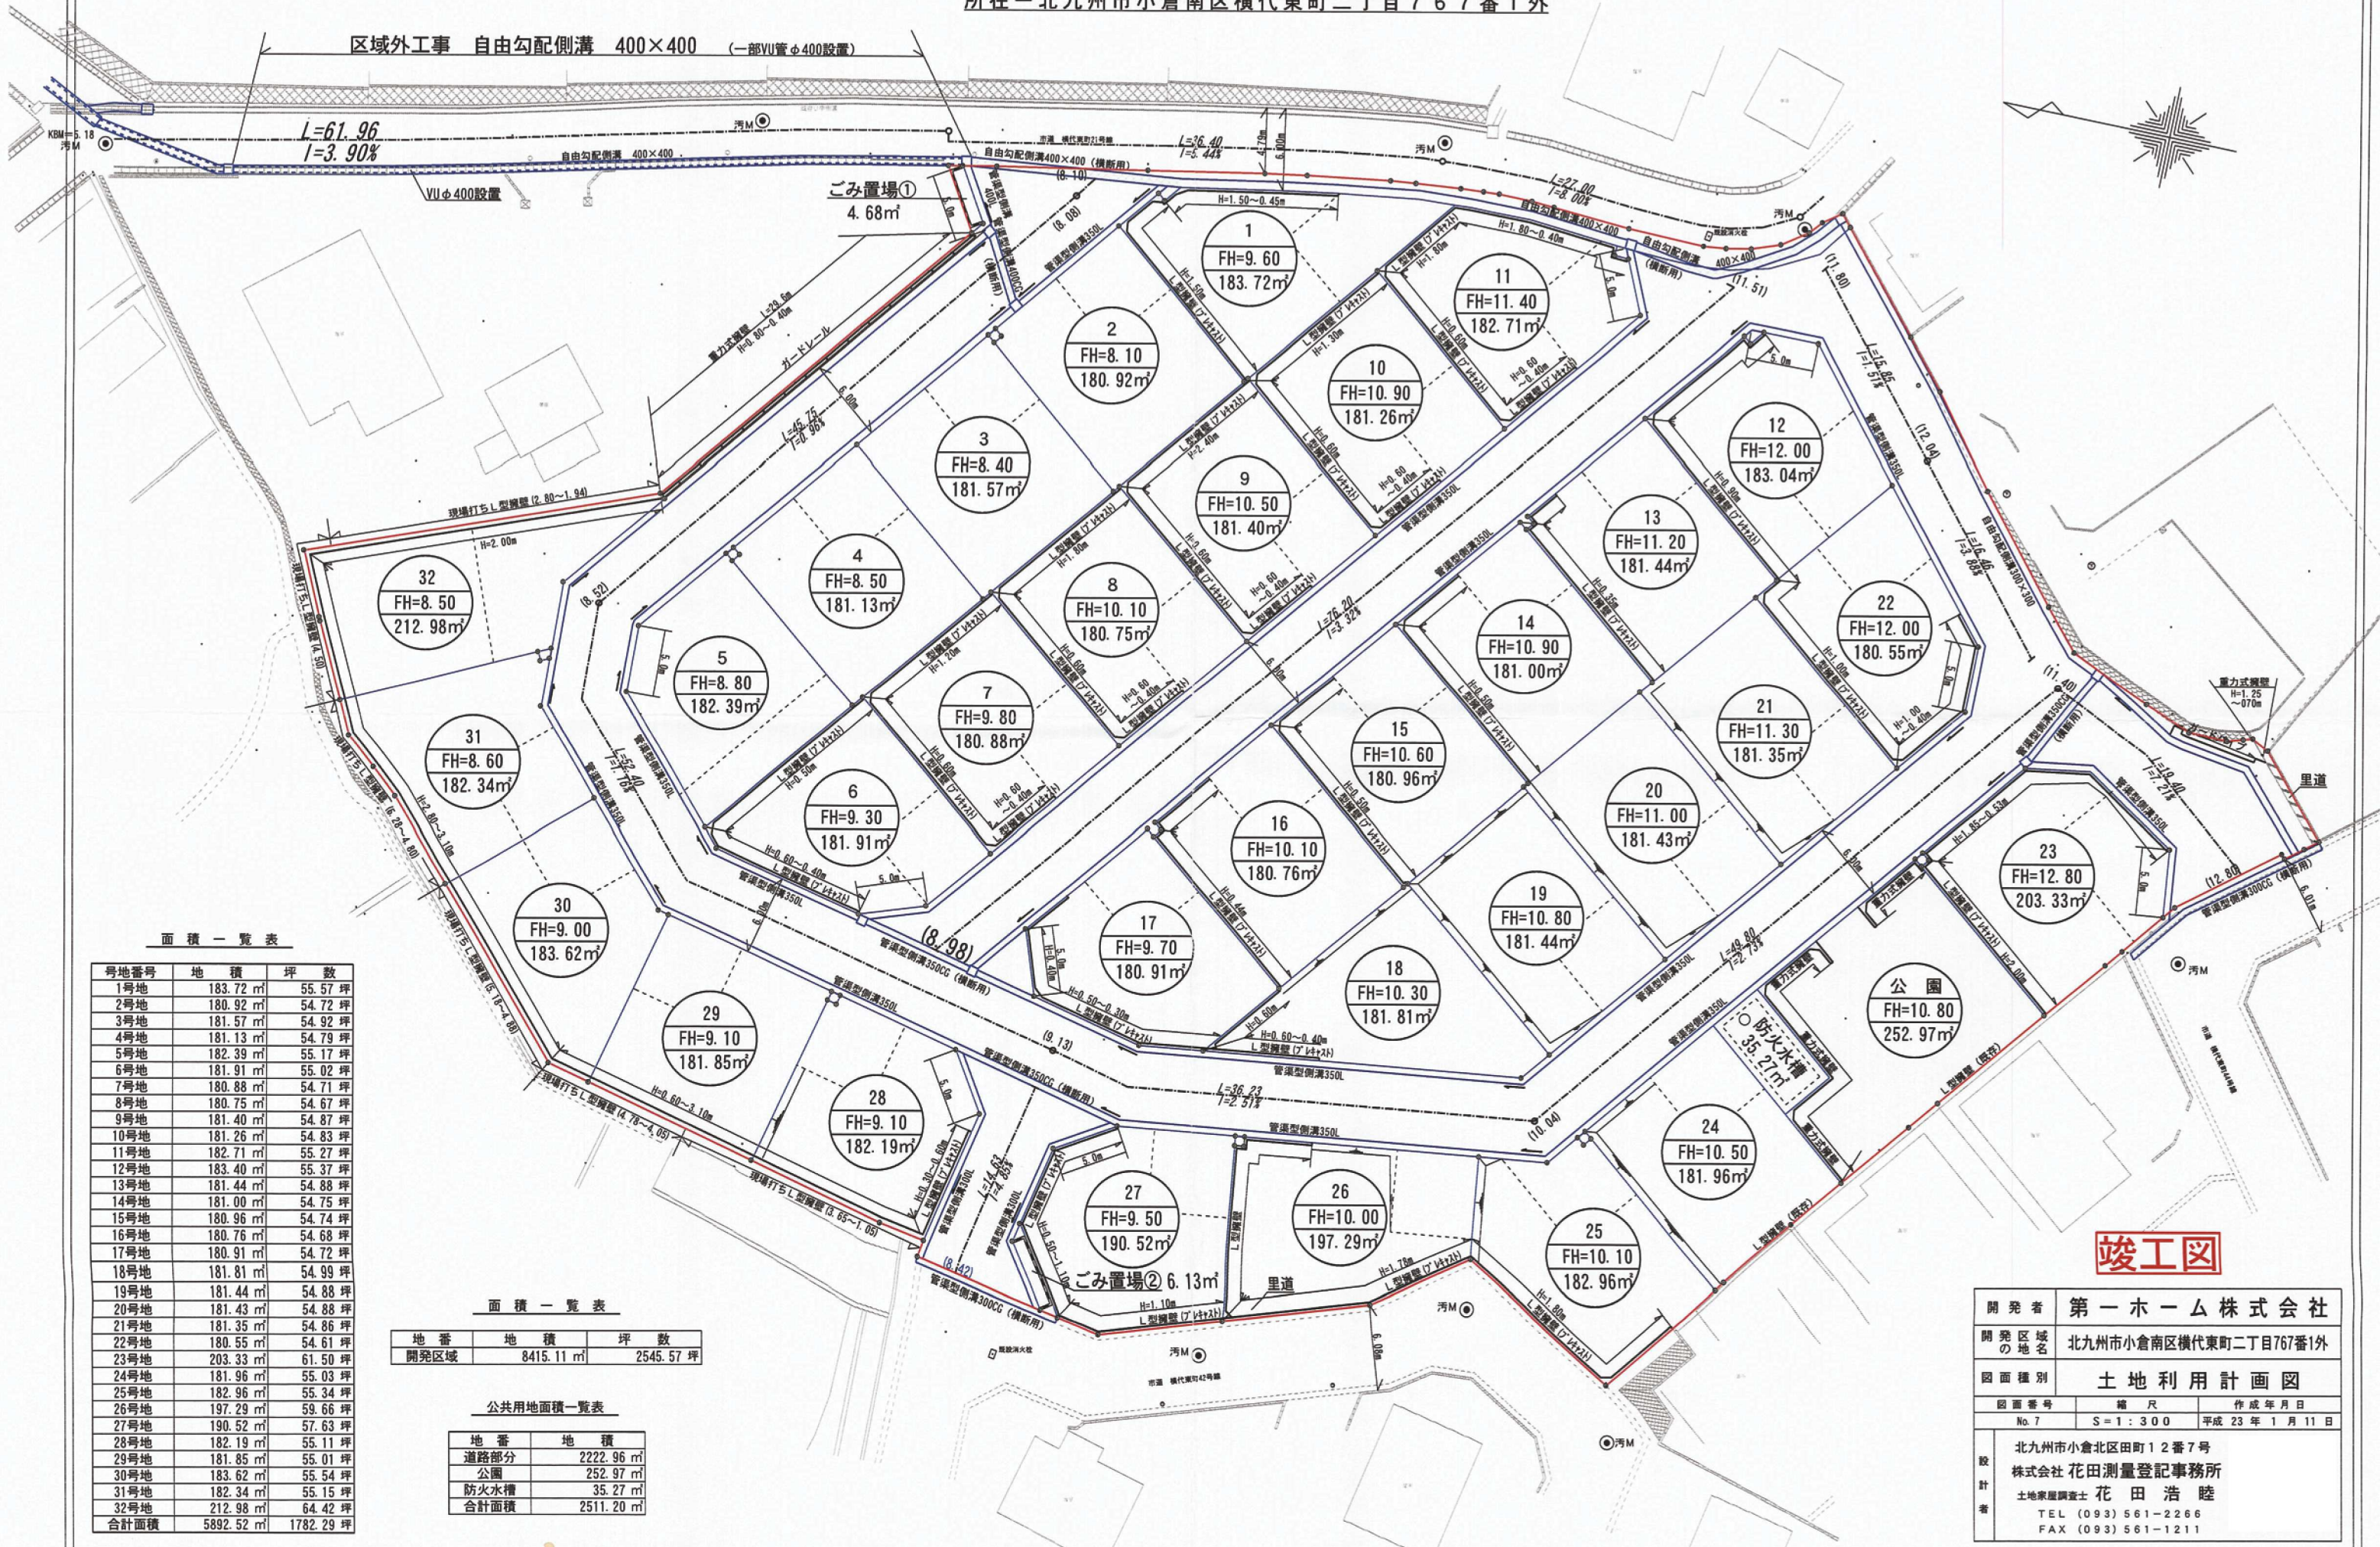

面積一覧表

号地番号	地積	坪数
1号地	183.72㎡	55.57坪
2号地	180.92㎡	54.72坪
3号地	181.57㎡	54.92坪
4号地	181.13㎡	54.79坪
5号地	182.39㎡	55.17坪
6号地	181.91㎡	55.02坪
7号地	180.88㎡	54.71坪
8号地	180.75㎡	54.67坪
9号地	181.40㎡	54.87坪
10号地	181.26㎡	54.83坪
11号地	182.71㎡	55.27坪
12号地	183.40㎡	55.37坪
13号地	181.44㎡	54.88坪
14号地	181.00㎡	54.75坪
15号地	180.96㎡	54.74坪
16号地	180.76㎡	54.68坪
17号地	180.91㎡	54.72坪
18号地	181.81㎡	54.99坪
19号地	181.44㎡	54.88坪
20号地	181.43㎡	54.88坪
21号地	181.35㎡	54.86坪
22号地	180.55㎡	54.61坪
23号地	203.33㎡	61.50坪
24号地	181.96㎡	55.03坪
25号地	182.96㎡	55.34坪
26号地	197.29㎡	59.66坪
27号地	190.52㎡	57.63坪
28号地	182.19㎡	55.11坪
29号地	181.85㎡	55.01坪
30号地	183.62㎡	55.54坪
31号地	182.34㎡	55.15坪
32号地	212.98㎡	64.42坪
合計面積	5892.52㎡	1782.29坪

面積一覧表

地番	地積	坪数
開発区域	8415.11㎡	2545.57坪

公共用地面積一覧表

地番	地積
道路部分	2222.96㎡
公園	252.97㎡
防火水槽	35.27㎡
合計面積	2511.20㎡

竣工図

開発者	第一ホーム株式会社
開発区域の地名	北九州市小倉南区横代東町二丁目767番1外
図面種別	土地利用計画図
図面番号	No. 7
縮尺	S=1:300
作成年月日	平成23年1月11日
設計者	北九州市小倉北区田町12番7号 株式会社 花田測量登記事務所 土地家屋調査士 花田 浩 睦 TEL (093) 561-2266 FAX (093) 561-1211