


土地利用計画平面図

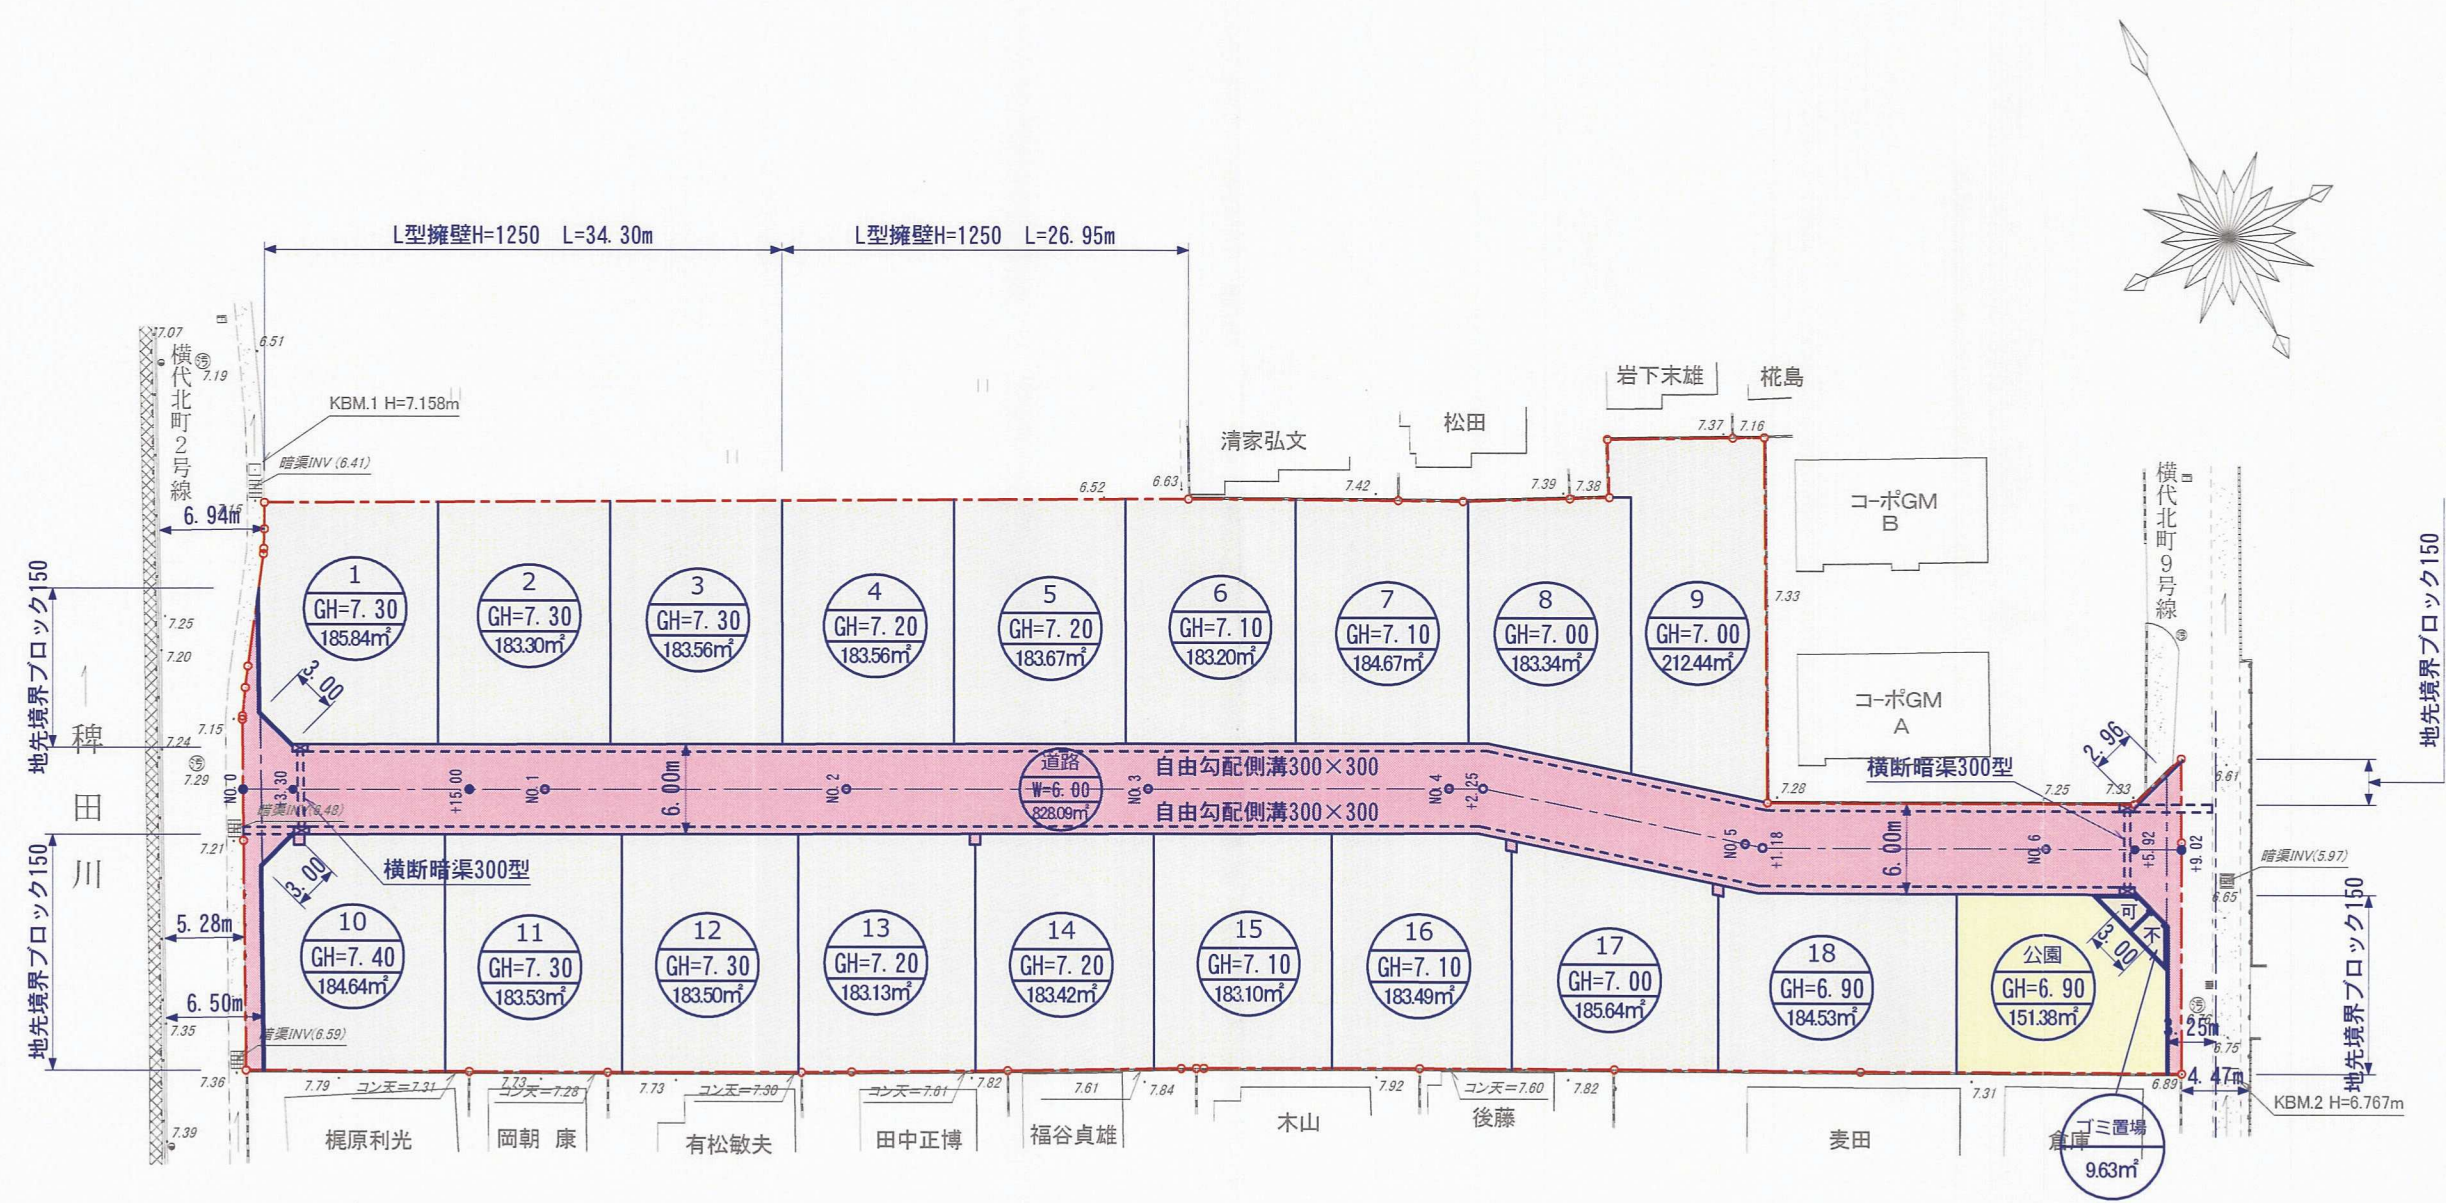

用途別面積一覧

色別	区域名称	面積	坪数	比率
	開発区域	4327.36 m <sup>2</sup>	1309.03 坪	100.0 %
	道路用地	828.09 m <sup>2</sup>	250.49 坪	19.1 %
	宅地用地	3338.56 m <sup>2</sup>	1009.91 坪	77.2 %
	平均面積(18戸)	185.47 m <sup>2</sup>	56.10 坪	
	公園用地	151.38 m <sup>2</sup>	45.79 坪	3.5 %
	ゴミ置用地	9.63 m <sup>2</sup>	2.91 坪	0.2 %
		m <sup>2</sup>	坪	%
		m <sup>2</sup>	坪	%

(竣工図)

申請者	第一ホーム株式会社	
区域の名称	小倉南区横代北町四丁目1140番1 外	
図面名称	土地利用計画平面図	
図面番号	縮尺	作成年月日
NO. 7	1/500	平成26年4月
設計者	福岡県行橋市大橋三丁目12番27号 株式会社第一プランニング Daichi Planning, Inc. 土木課 荒巻 崇徳	