


29104

開 発 者	有限会社ミツワ総研 IEL (093)475-8648	
開発区域の地名	北九州市小倉南区沼本町四丁目 1 7 番 3 ほか	
図 面 種 別	土地利用計画平面図	
図面番号	縮 尺	設計年月日
7	S=1:250	H.29.2
設計者	北九州市小倉南区八重洲町10-28-205 TEL 093-9 タナベ設計事務所 代 表 田 邊 洋	

(竣 工 図)

土地利用計画平面図 S=1:250

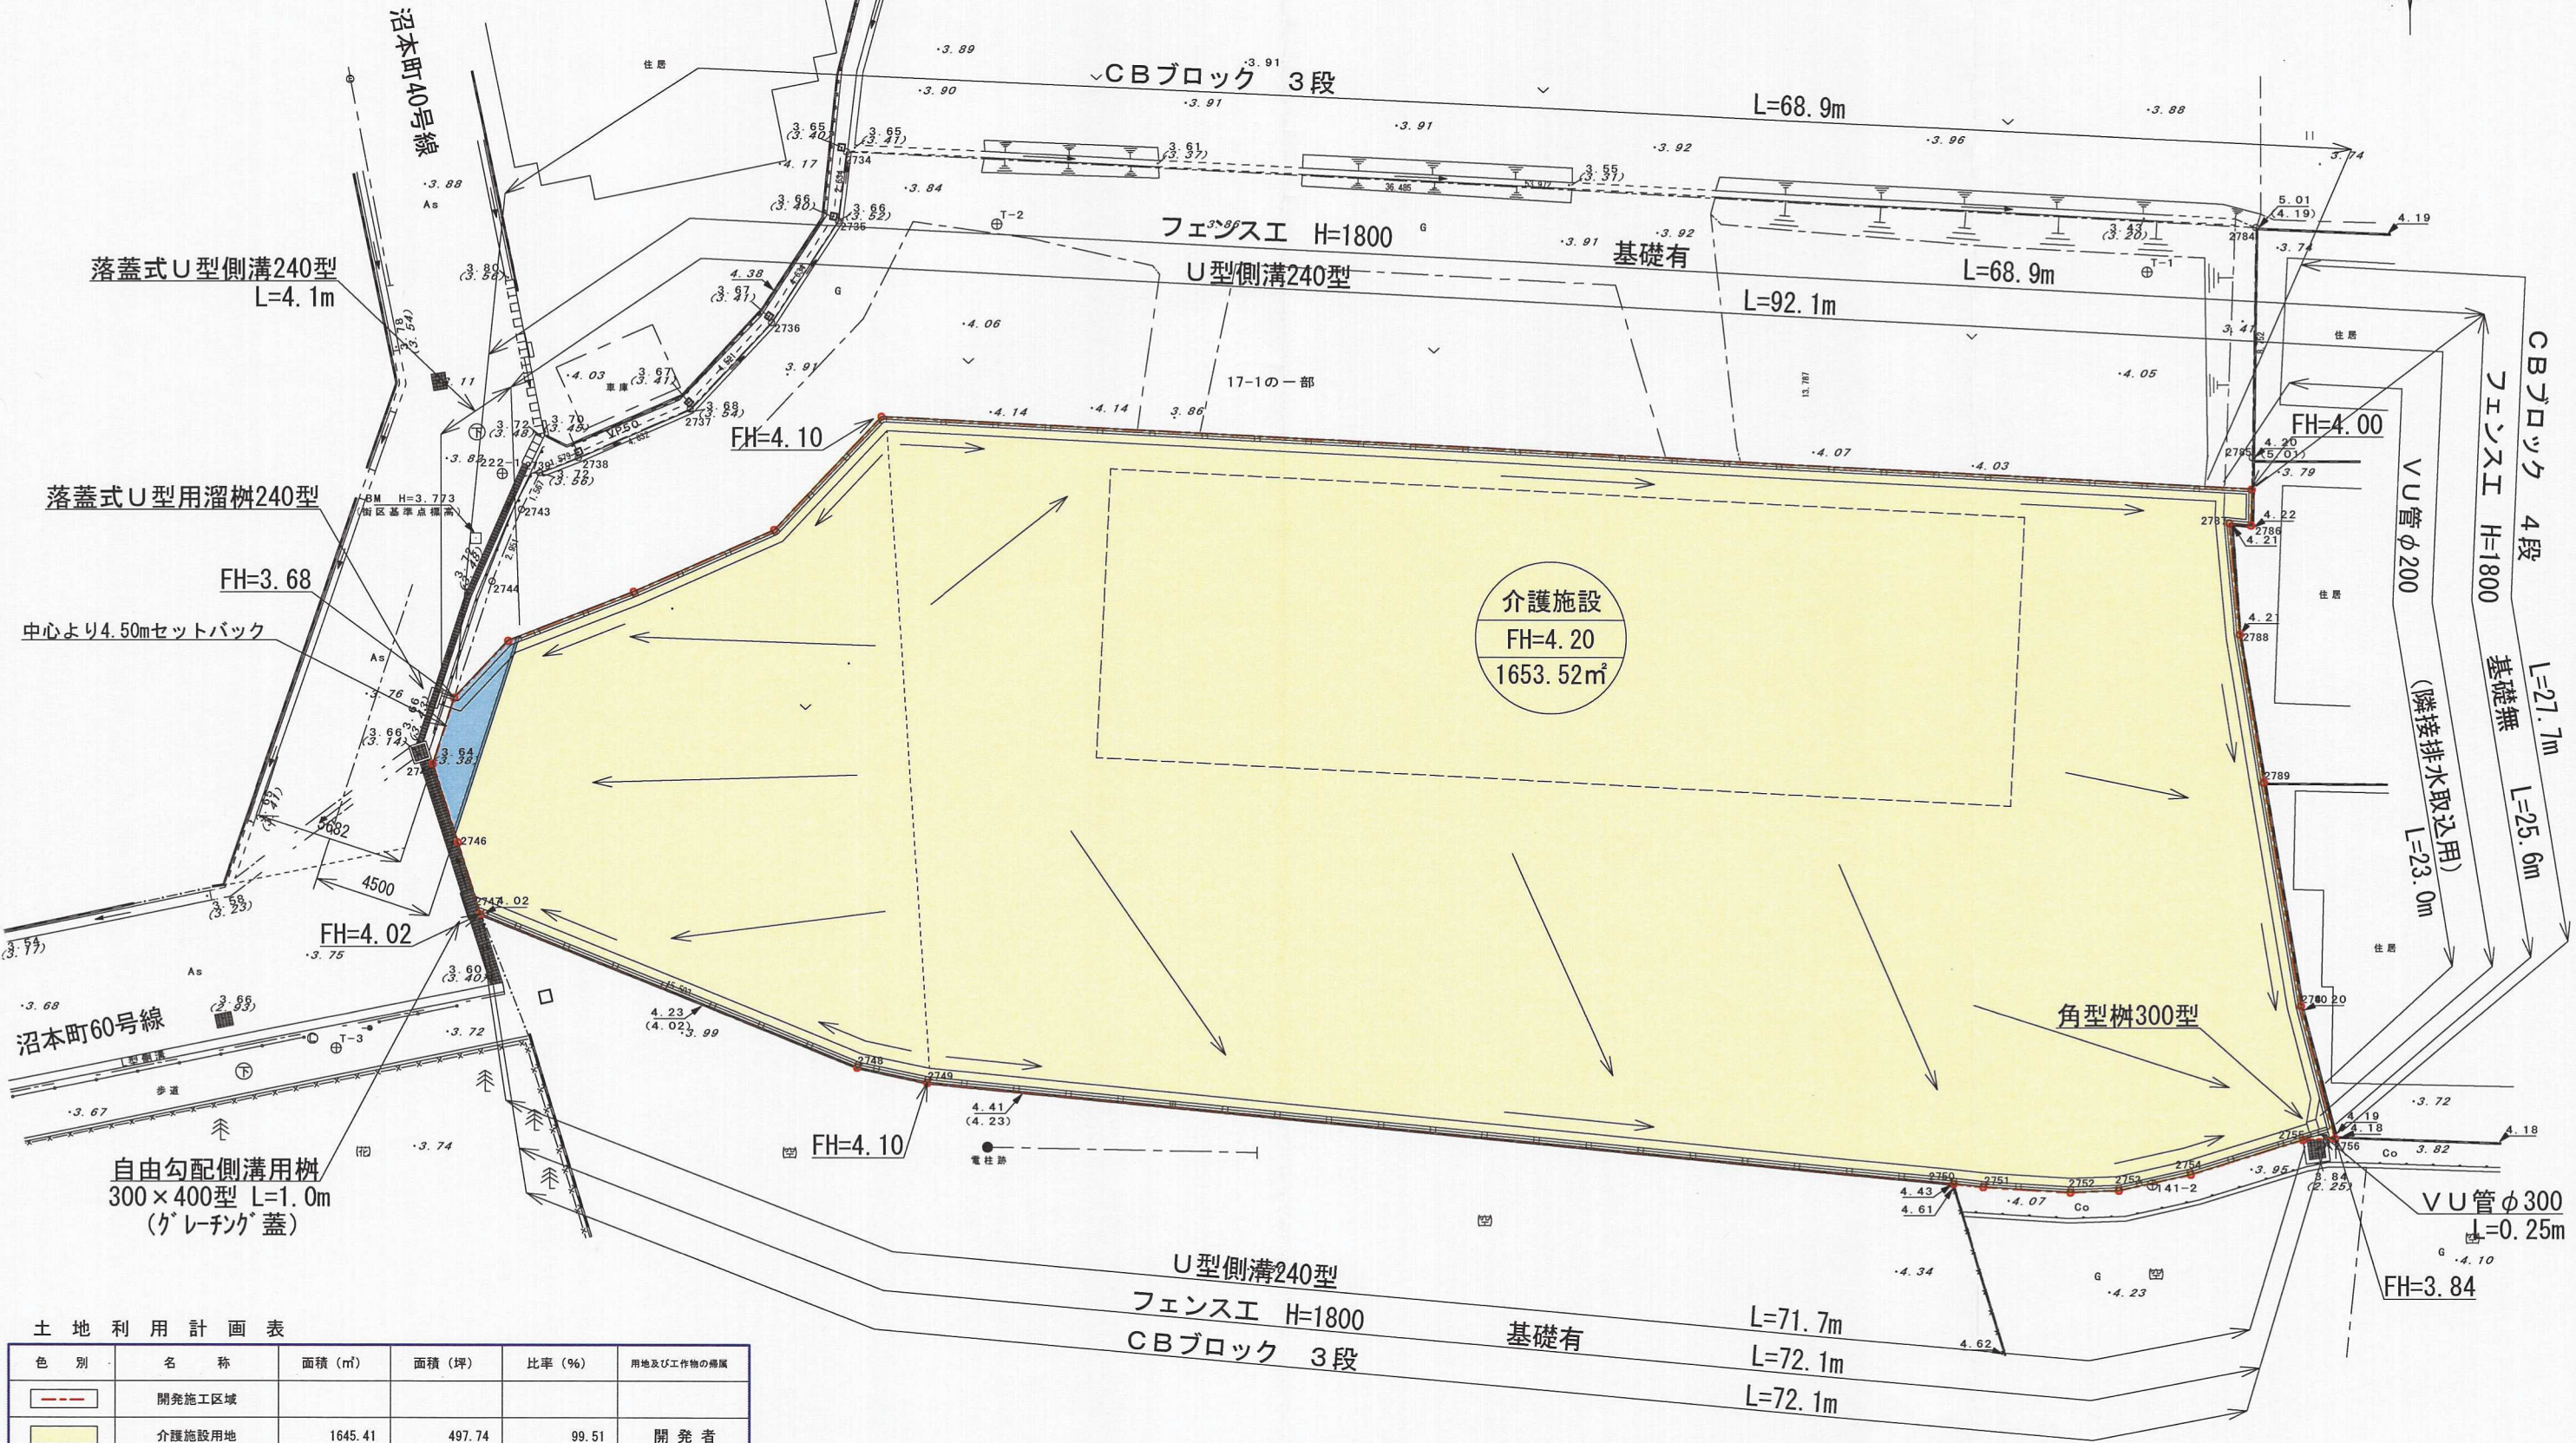

土 地 利 用 計 画 表					
色 別	名 称	面積 (㎡)	面積 (坪)	比率 (%)	用地及び工作物の所属
---	開発施工区域				
■	介護施設用地	1645.41	497.74	99.51	開 発 者
■	セットバック用地	8.11	2.45	0.49	開 発 者
	全体面積	1653.52	500.19	100.00	