
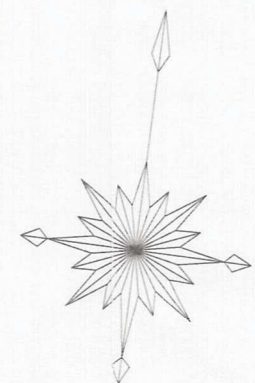


土地利用計画図

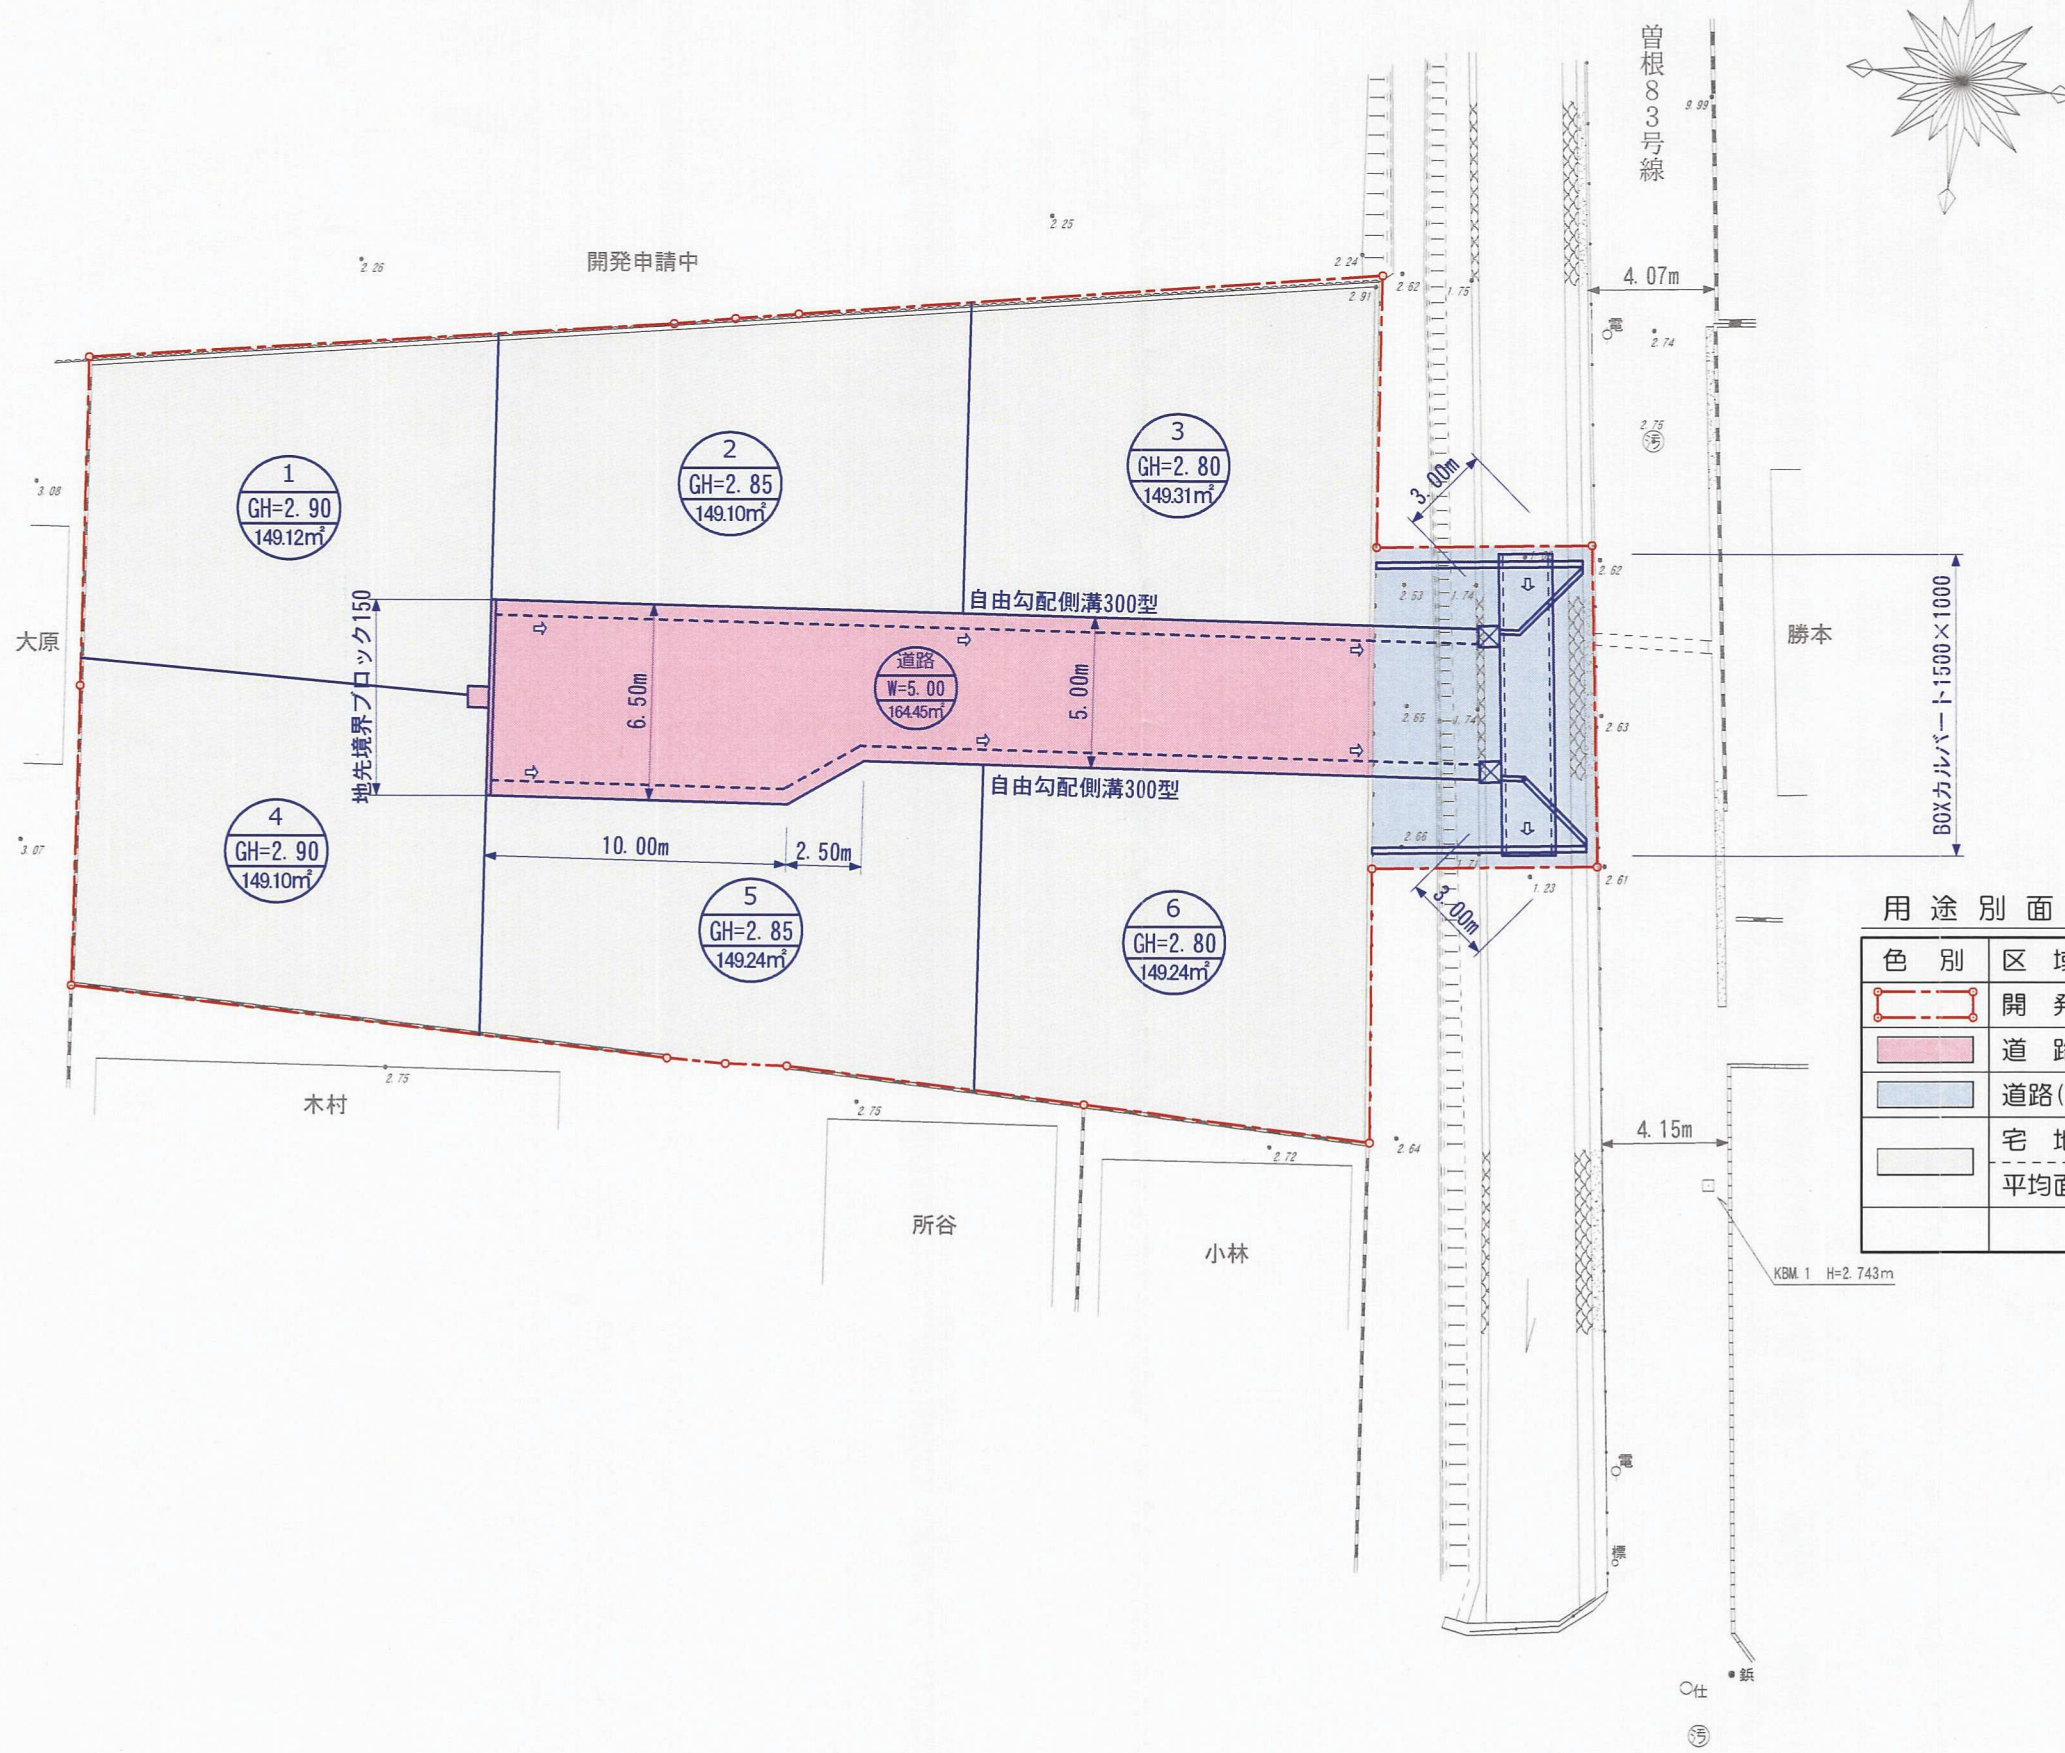

用途別面積一覧

色別	区域名称	面積	坪数	比率
開発区域	開発区域	1137.65 m²	343.9 坪	100.0 %
道路用地	道路用地	164.45 m²	49.7 坪	14.5 %
道路(水路占用)	道路(水路占用)	78.05 m²	23.6 坪	6.9 %
宅地用地	宅地用地	895.11 m²	270.7 坪	78.6 %
平均面積 (6戸)	平均面積 (6戸)	149.18 m²	45.1 坪	

(竣工図)

申請者	第一ホーム株式会社	
区域の名称	小倉南区中曽根東四丁目1647番1 外	
図面名称	土地利用計画図	
図面番号	縮尺	作成年月日
NO. 7	1/250	平成26年6月
設計者	福岡県行橋市大橋三丁目12番27号 株式会社 第一プランニング Daichi Planning, Inc. 土木課 荒巻 崇徳	