
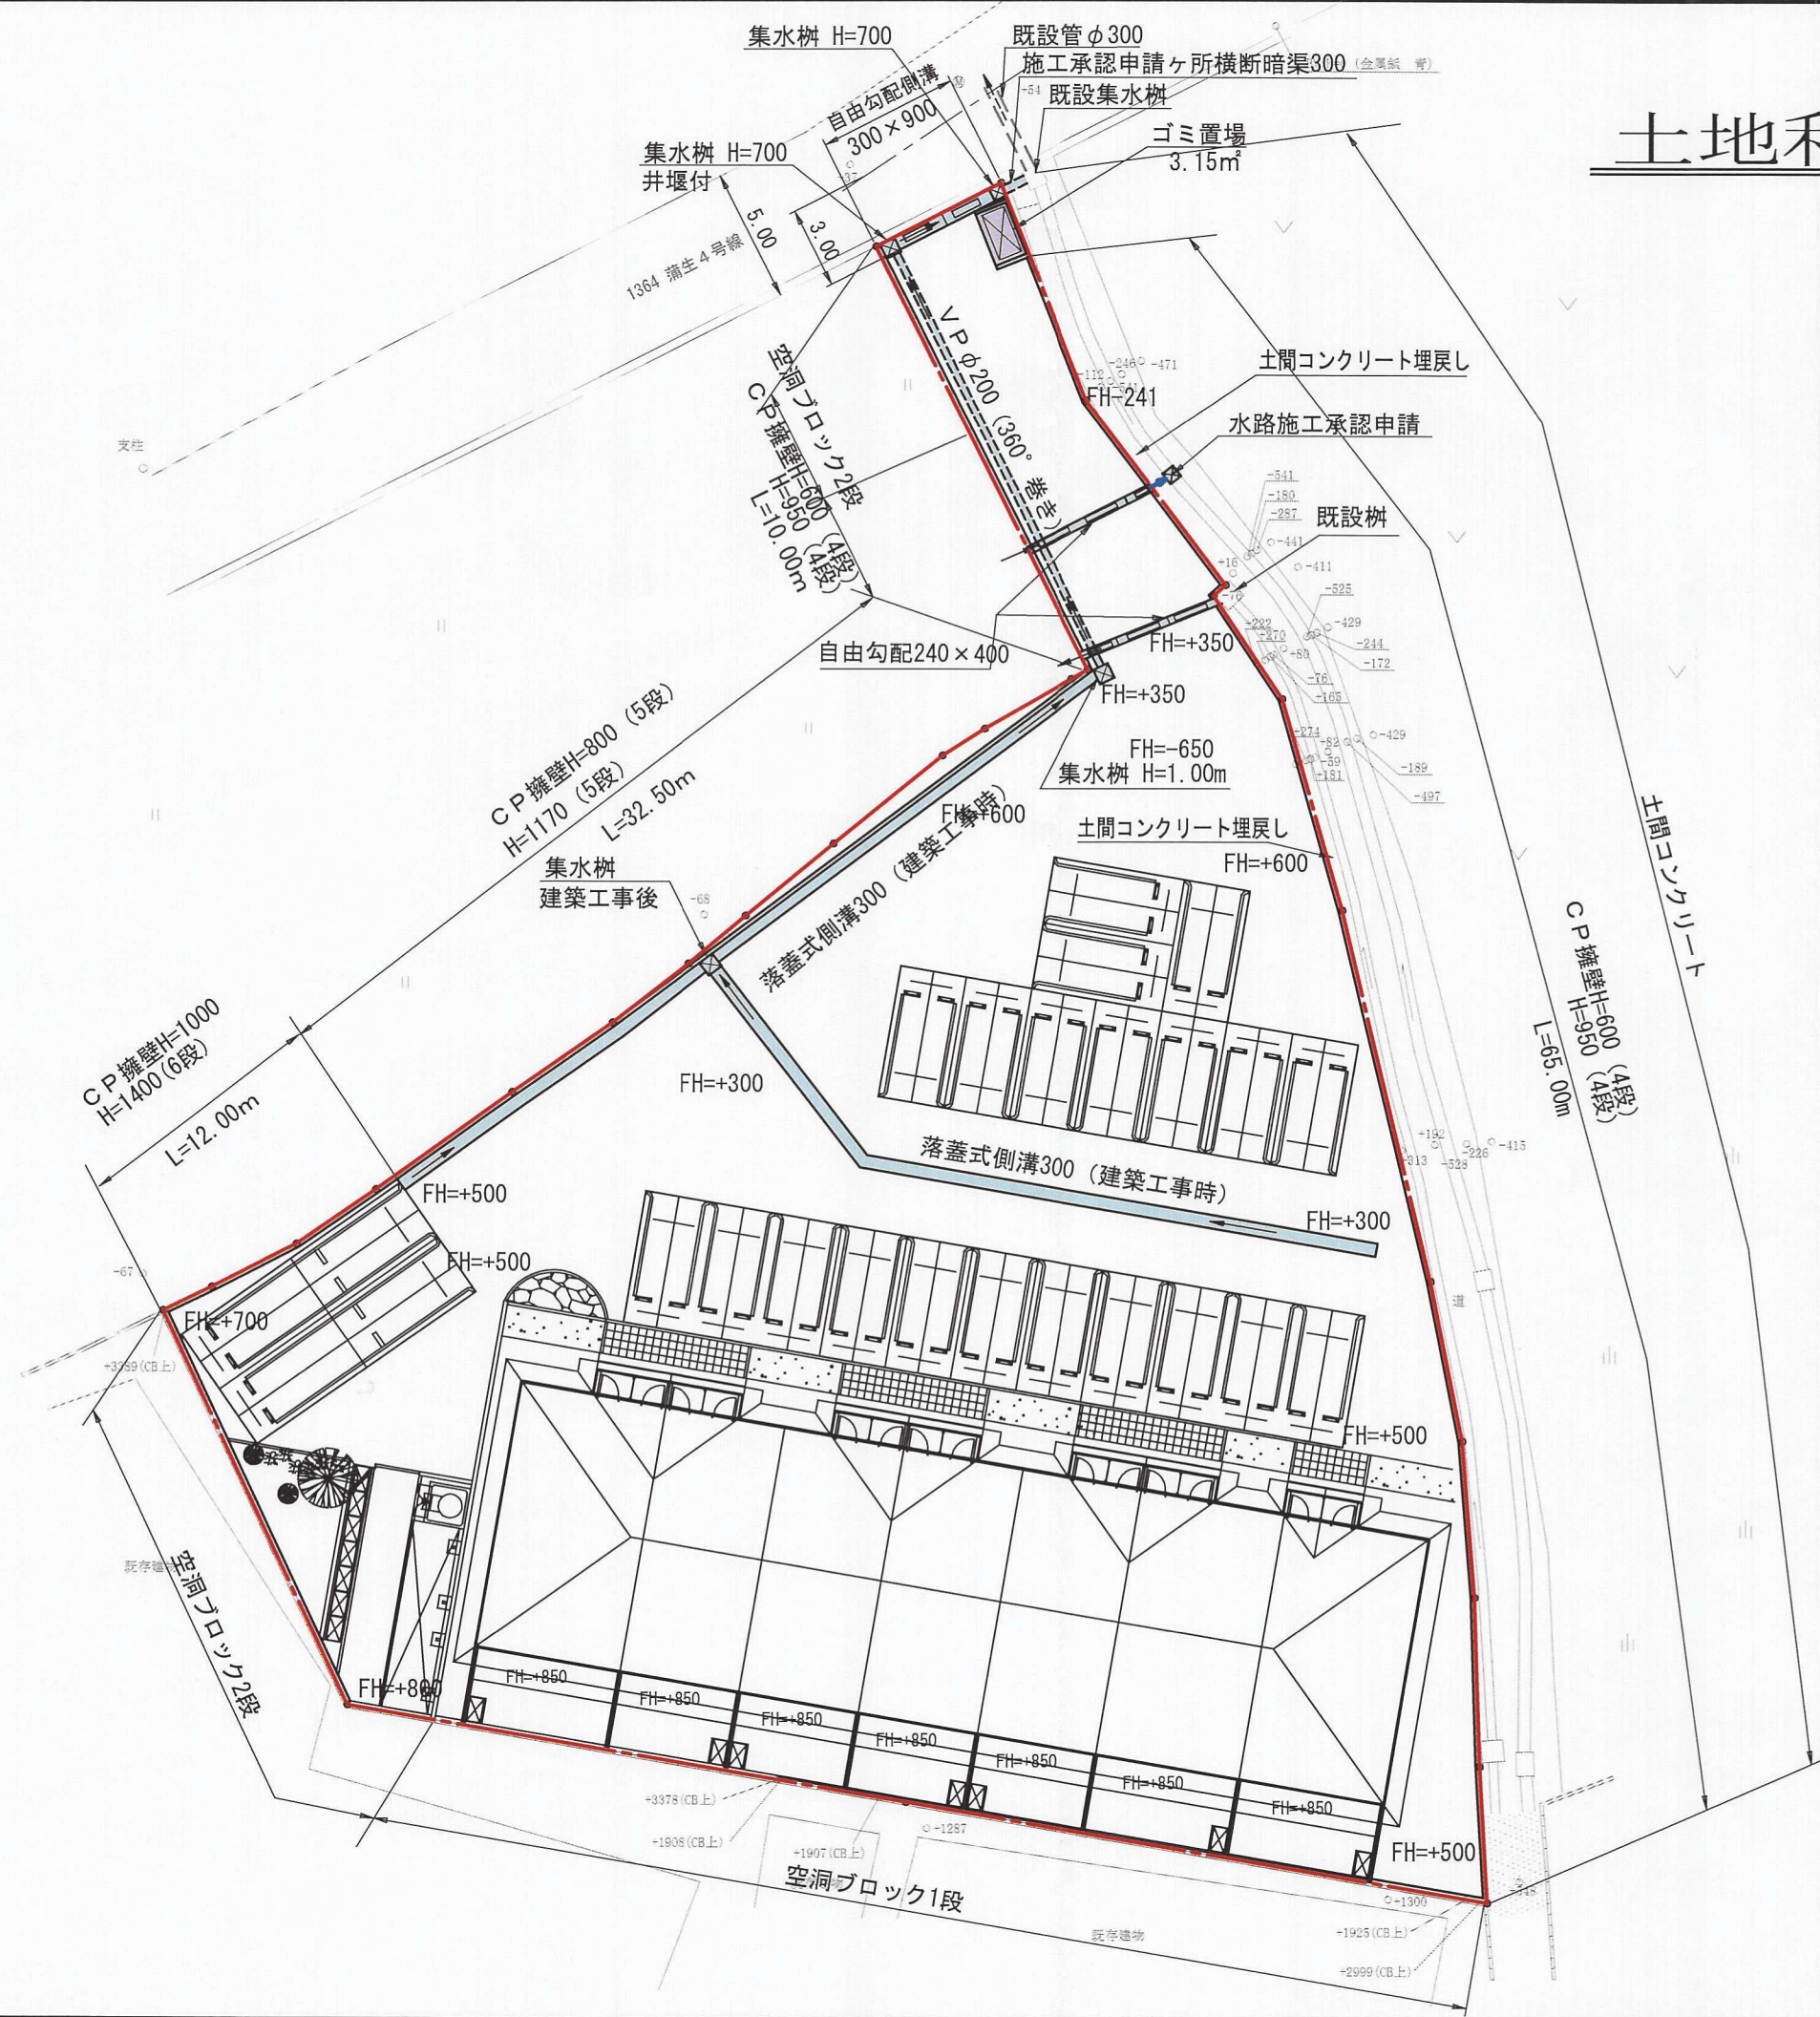


土地利用竣工図

S=1:200

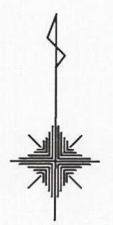

凡 例

	開発区域境界
	ごみ置場
	側溝、樹
	CP擁壁、ブロック

竣工図

開発者	TEL 090-8410-6931 山口 光 秋	
開発区域の地名	北九州市小倉南区蒲生二丁目747番1外	
図面種別	土 地 利 用 竣 工 図	
図面番号	縮 尺	設計年月日
5	S=1:200	H30. 12. 1
設計者	北九州市小倉北区馬借三丁目3番37号 (有)高尾設計 TEL 093-511-4067 氏名 高 尾 容 旦	

30119