


S=1:250

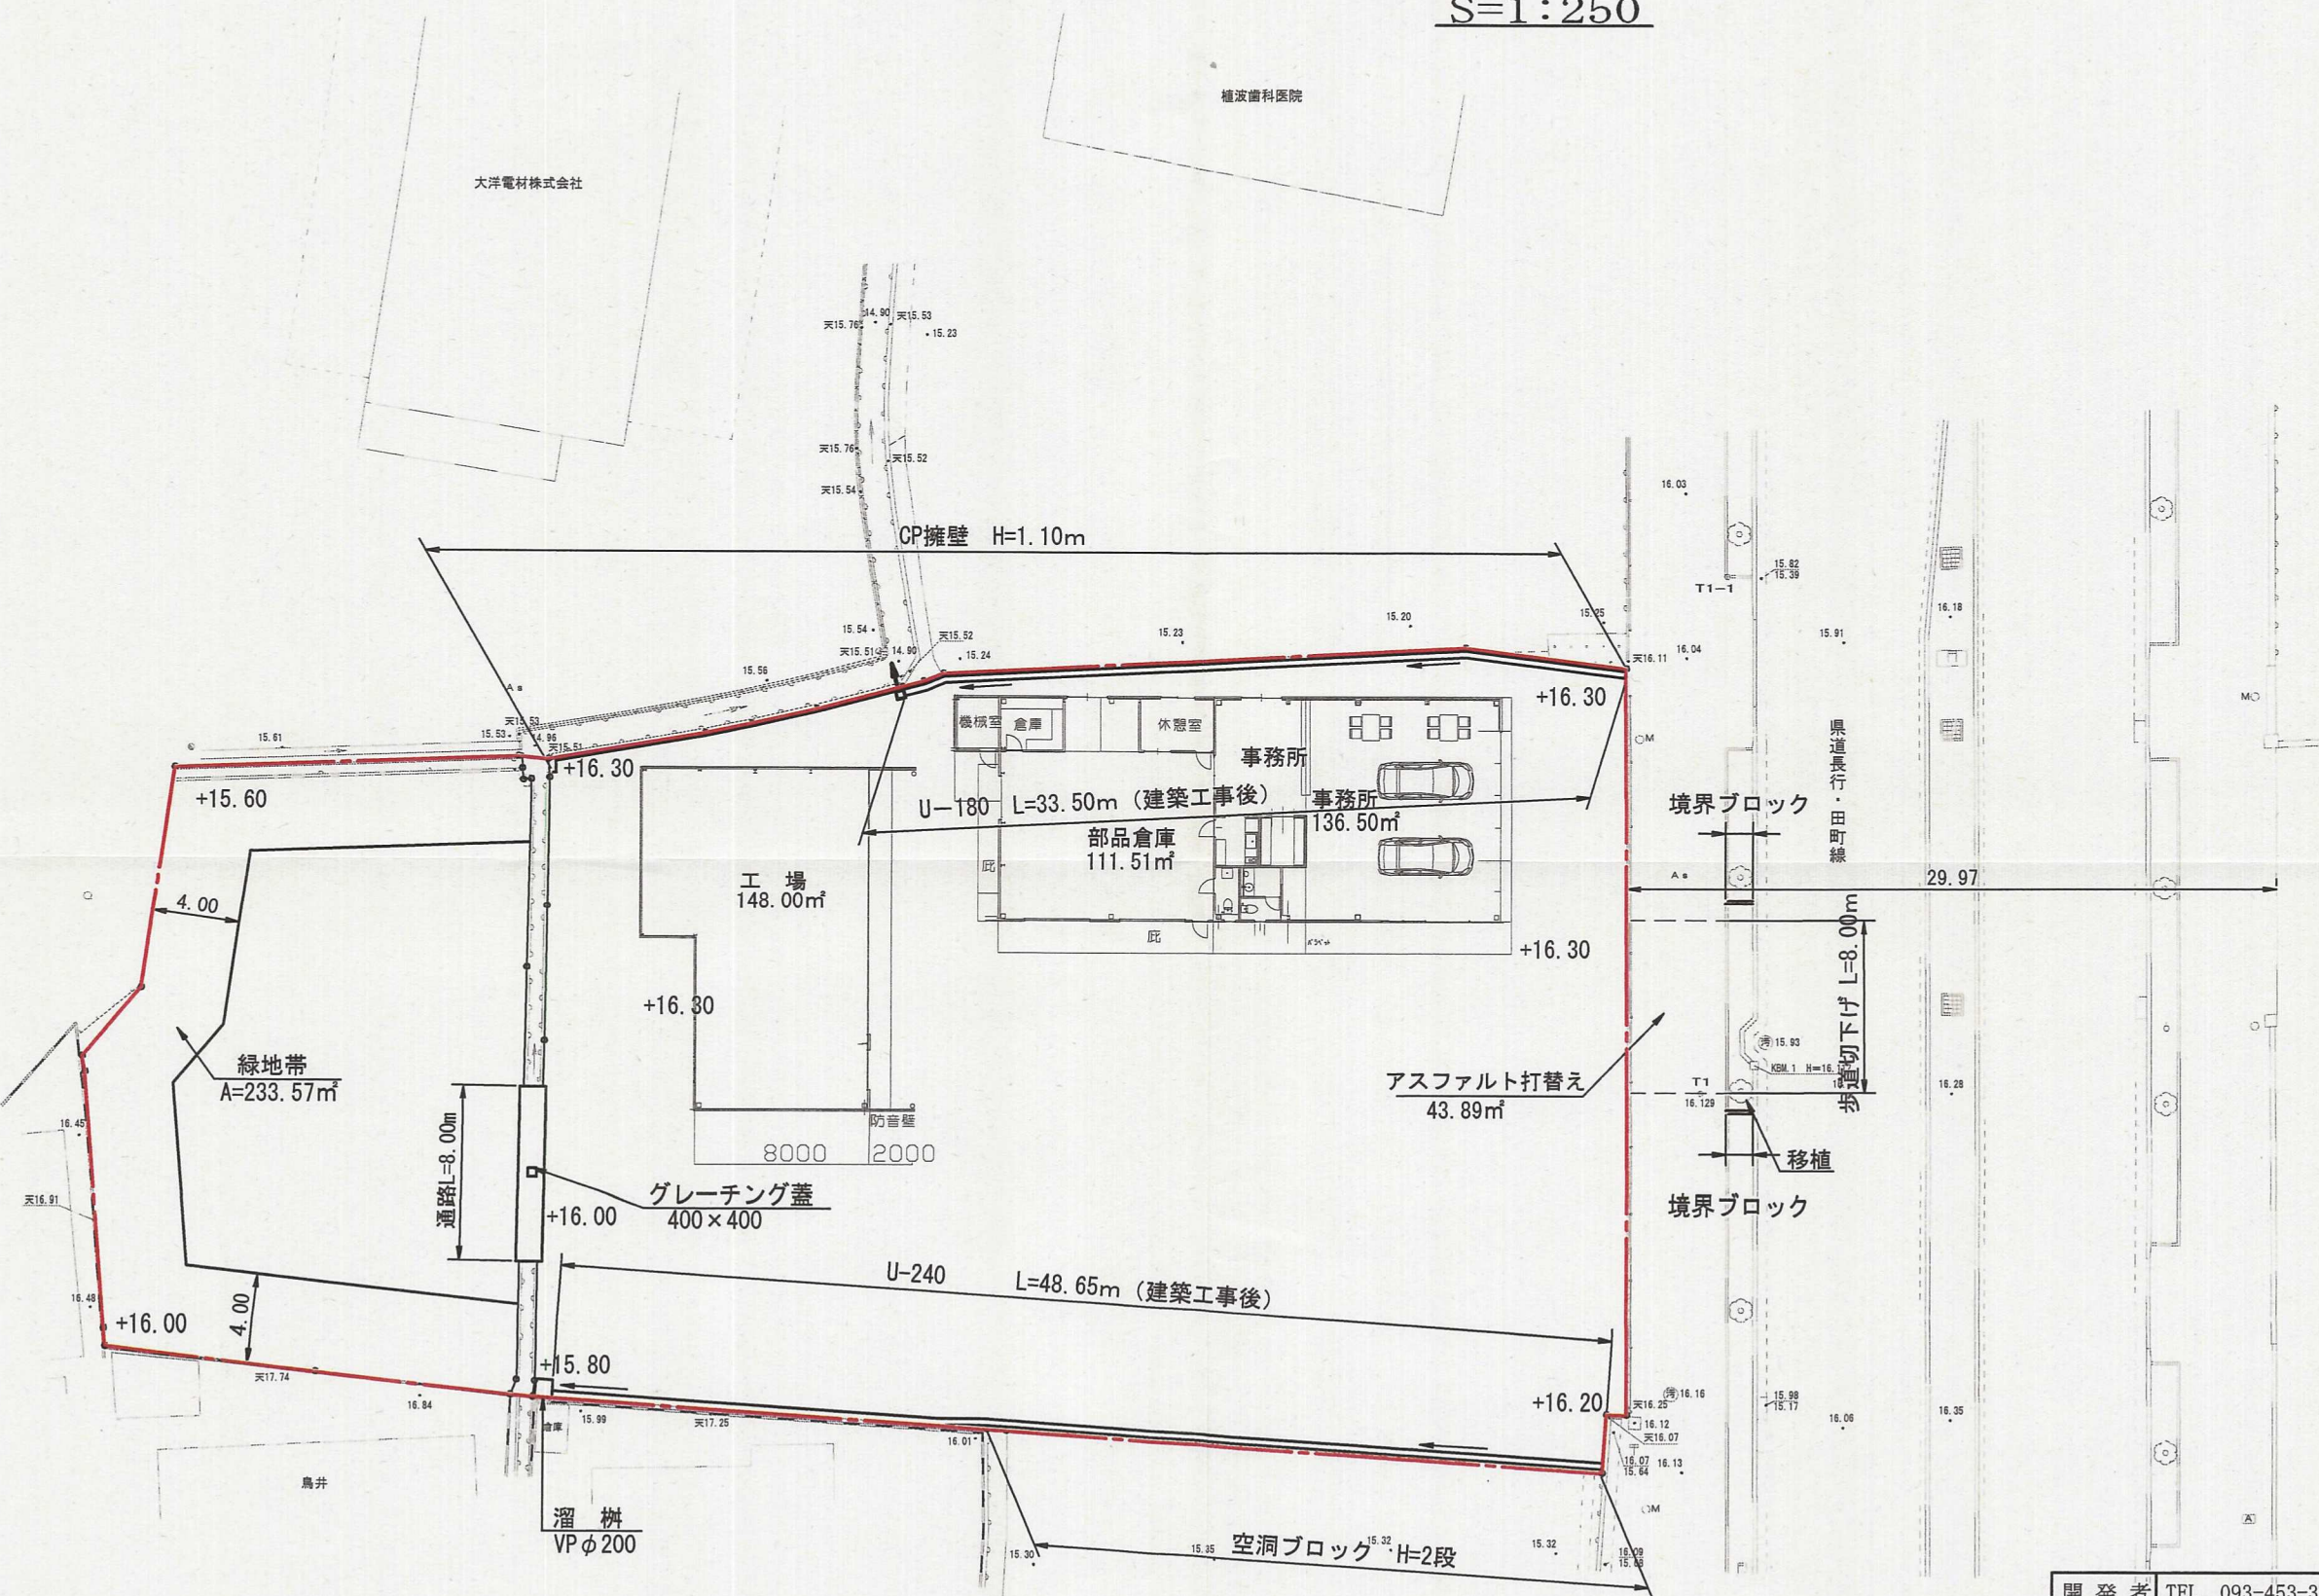

開 発 者	TEL 093-453-3123	下 田 貴 純
開発区域 の地名	北九州市小倉南区蒲生四丁目1309番1外	
図面 種別	土 地 利 用 竣 工 図	
図面番号	縮 尺	設計年月日
5	S=1:250	H26. 1. 14
設計者	北九州市小倉北区馬借三丁目3番37号 (有)高尾設計事務所 TEL 093-511-4067 氏名 高 尾 容 旦 印	

25131