


土地利用竣工図

S=1:500

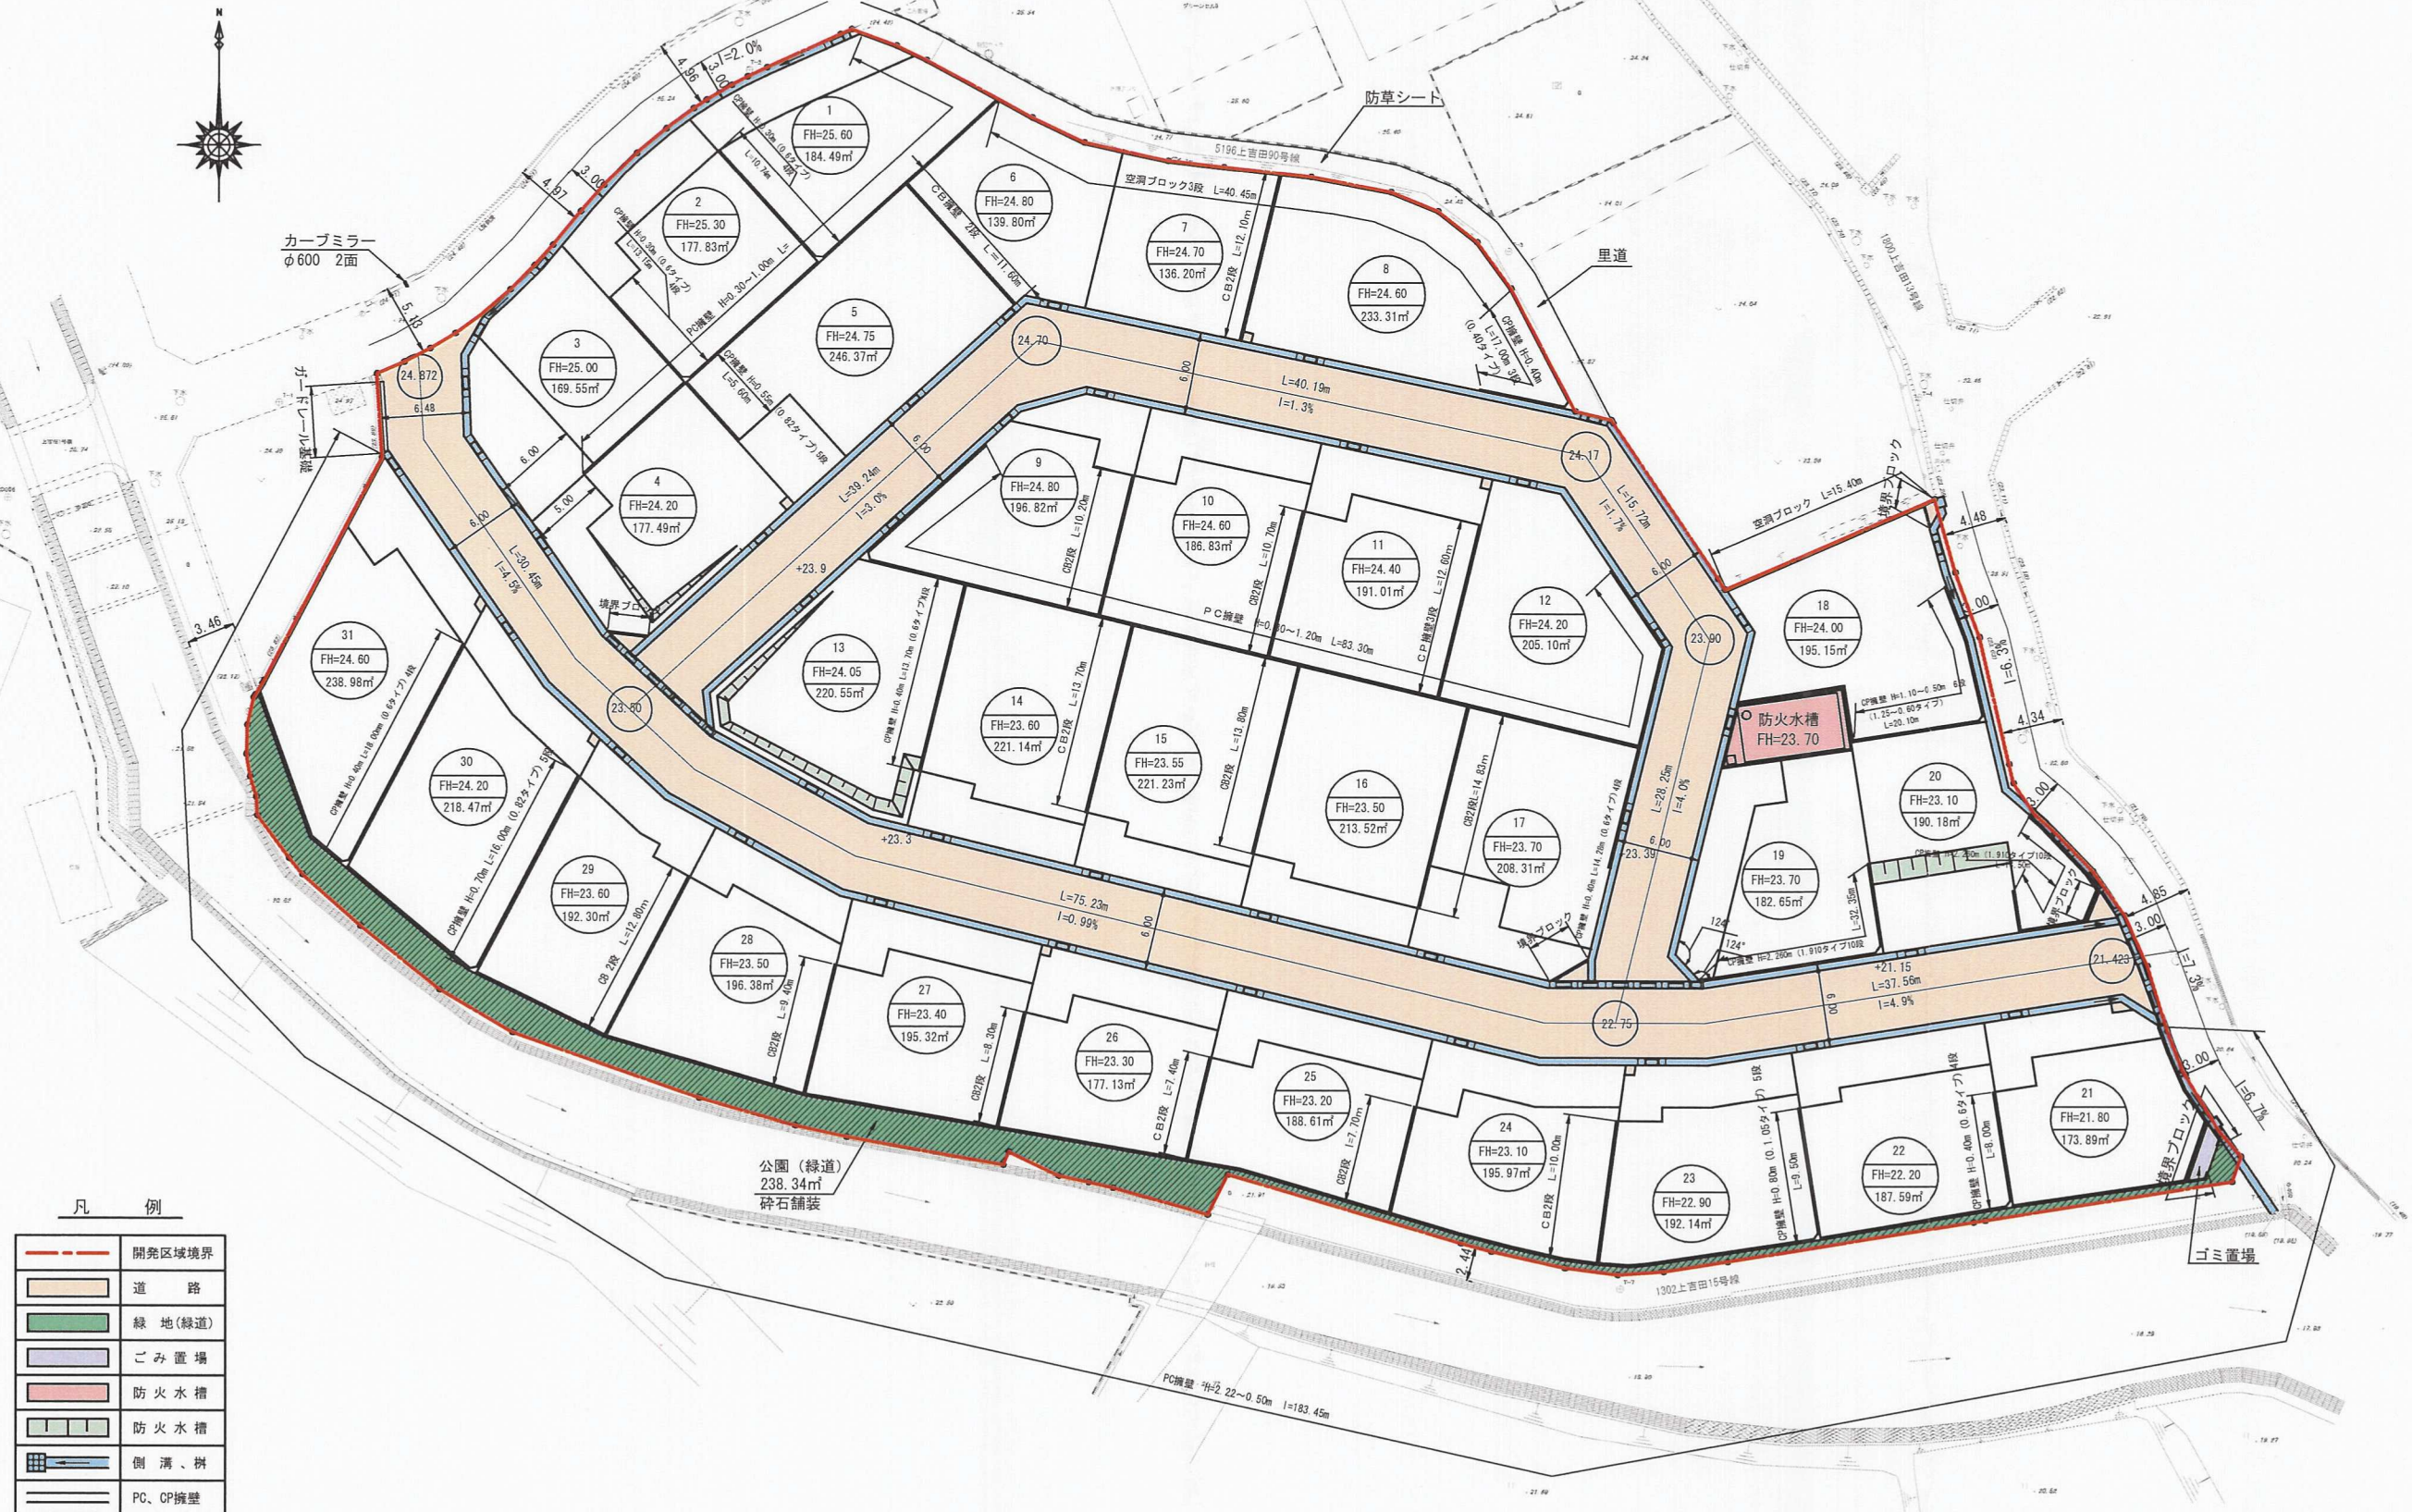

開 発 者	TEL	株式会社谷川建設 九州セキスイハイム不動産株式会社
開発区域 の地名	北九州市小倉南区上吉田一丁目894番1外	
図面 種別	土 地 利 用 竣 工 図	
図面番号	縮 尺	設計年月日
6	S=1:500	H30.11.21
設計者	北九州市小倉北区馬場三丁目3番37号 (有)高尾設計事務所 TEL 093-511-4067 氏名 高 尾 容 旦 印	